

OBS! TEGELFORM OCH MURFÖRBAND ÄR UNDER UTREDNING
AMBITIONER ÄR HANDVÄRKSMASSIGT OCH VARIERANDE MURNINGSDETALJER

FÖRKLARINGAR

MÅTT ANGES I MILLIMETER
PLUSHÖJDER ANGES I METER OCH AVSER FÄRDIG YTA DÄR EJ ANNAT
ANGES
MÅTT KONTROLLERAS PÅ PLATS FÖRE UTFÖRANDE
MÅTTSATTA DELAR GÄLLER FÖRE SKALMÅTT

FÖRESKRIFTER



PLÅTDETLJER SKA UTFÖRAS ENL. HUSAMA

HÄNVISNINGAR

RITNINGAR:
ÖVERSIKTPLANER, SE RITN: A-40-0-110 TILL A-40-0-180
DELPLANER, SE RITN: A-40-1-017 TILL A-40-1-078
SEKTIONER, SE RITN: A-40-2-011 TILL A-40-2-030
ELEVATIONER, SE RITN: A-40-3-001 TILL A-40-3-004

TAKFÖTSDETALJER, SE RITN: A-42-6-001
SPÅNGER, SE RITN: A-45-4-021 TILL A-45-4-023

MATERIAL- OCH KULÖRBEKRIVNING

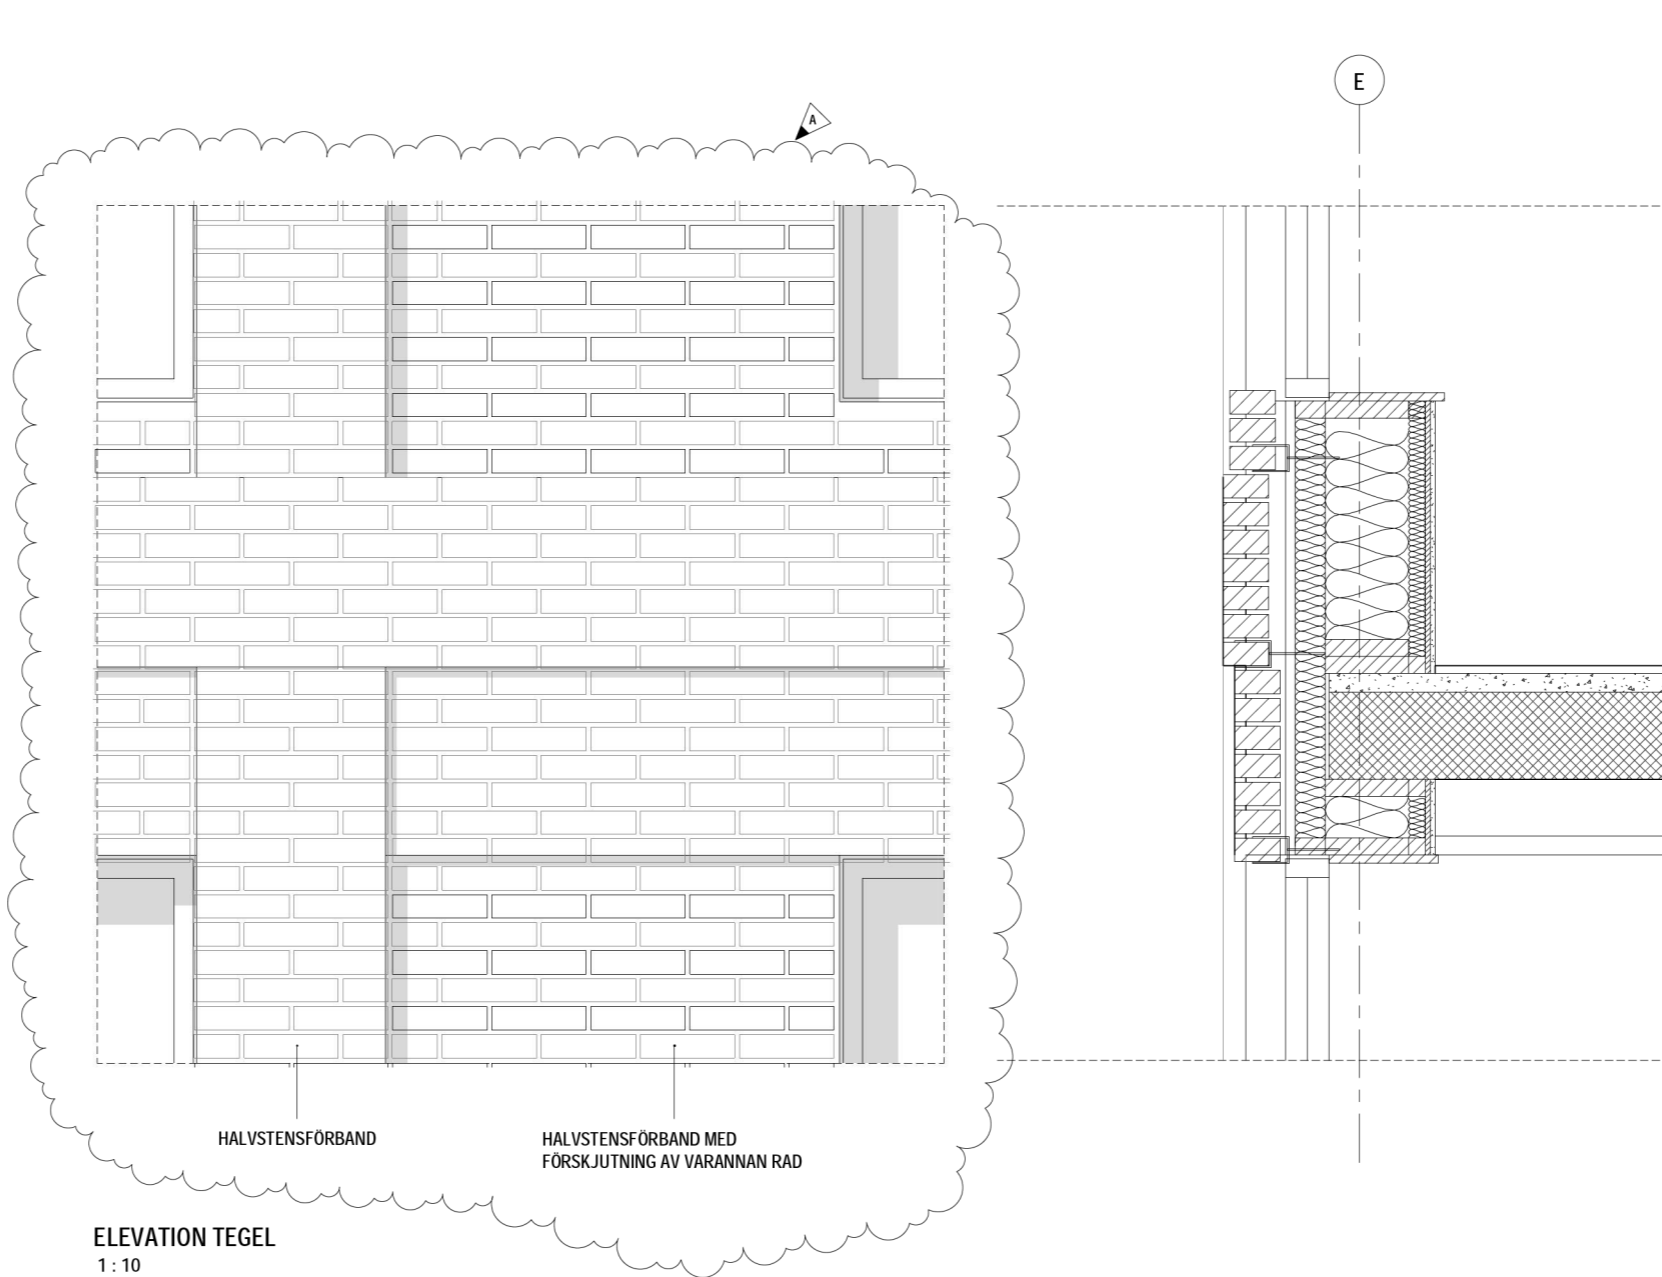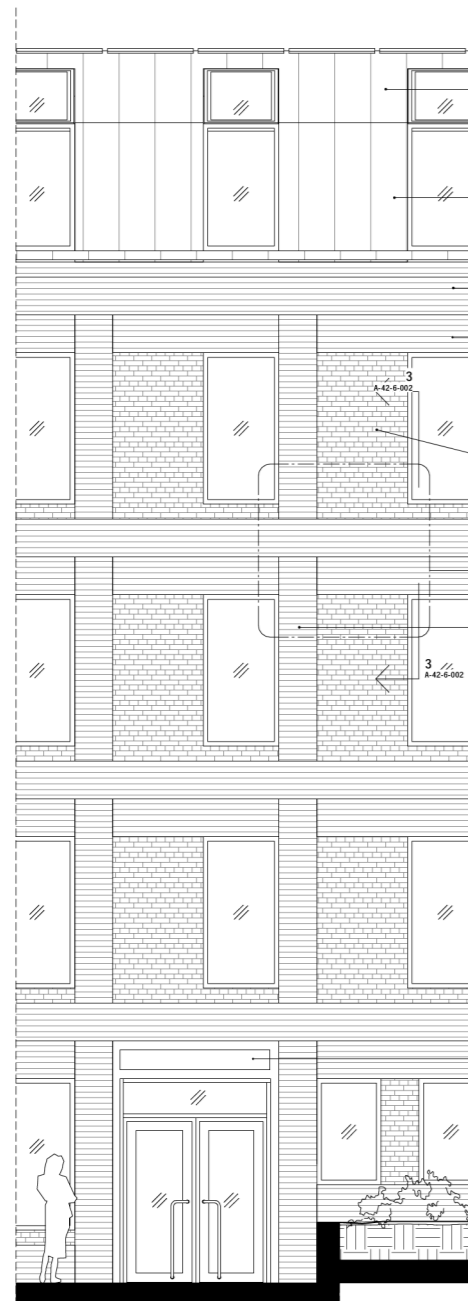

A42-D02
1:50

A	A-PMO3	2024-03-08	SEAAMK
BET	ANT	ÄNDRINGEN AVSER	DATUM
BYGGLOVHANDLING			
LYSBOMBEN 5 RÅLAMBSVÄGEN 3, 112 59 STOCKHOLM			
KUND			
Axfast			
ORIENTERINGSSKIZZ			
PLAN			
SEKTION			
A	SWECO ARCHITECTS	08 695 60 00	
LA	SWECO ARCHITECTS	08 695 60 00	
K	LOOSTRÖM	08 755 11 60	
E	-	-	
V	HLC PROJEKT AB	073 944 40 08	
W	-	-	
Br	C/O BRAND RISK	08 522 050 21	
M	-	-	
UPPDRAG NR	RITAD/KONSTR AV	HANDLÄGGARE	
30034912	SEBVIN	SEBVIN	
DATUM	ANSVARIG		
2023-09-29	SEAAMK		
NYBYGGNAD TEGELDETALJER PRINCIP			
SKALA	NUMMER	BET	
A1 = 1:10 A3 = 1:20	A-42-6-002	A	

SKALA 1:10
0 0,1 0,2 0,5 1,0
METER