


FASAD MOT NORR, DEL 1

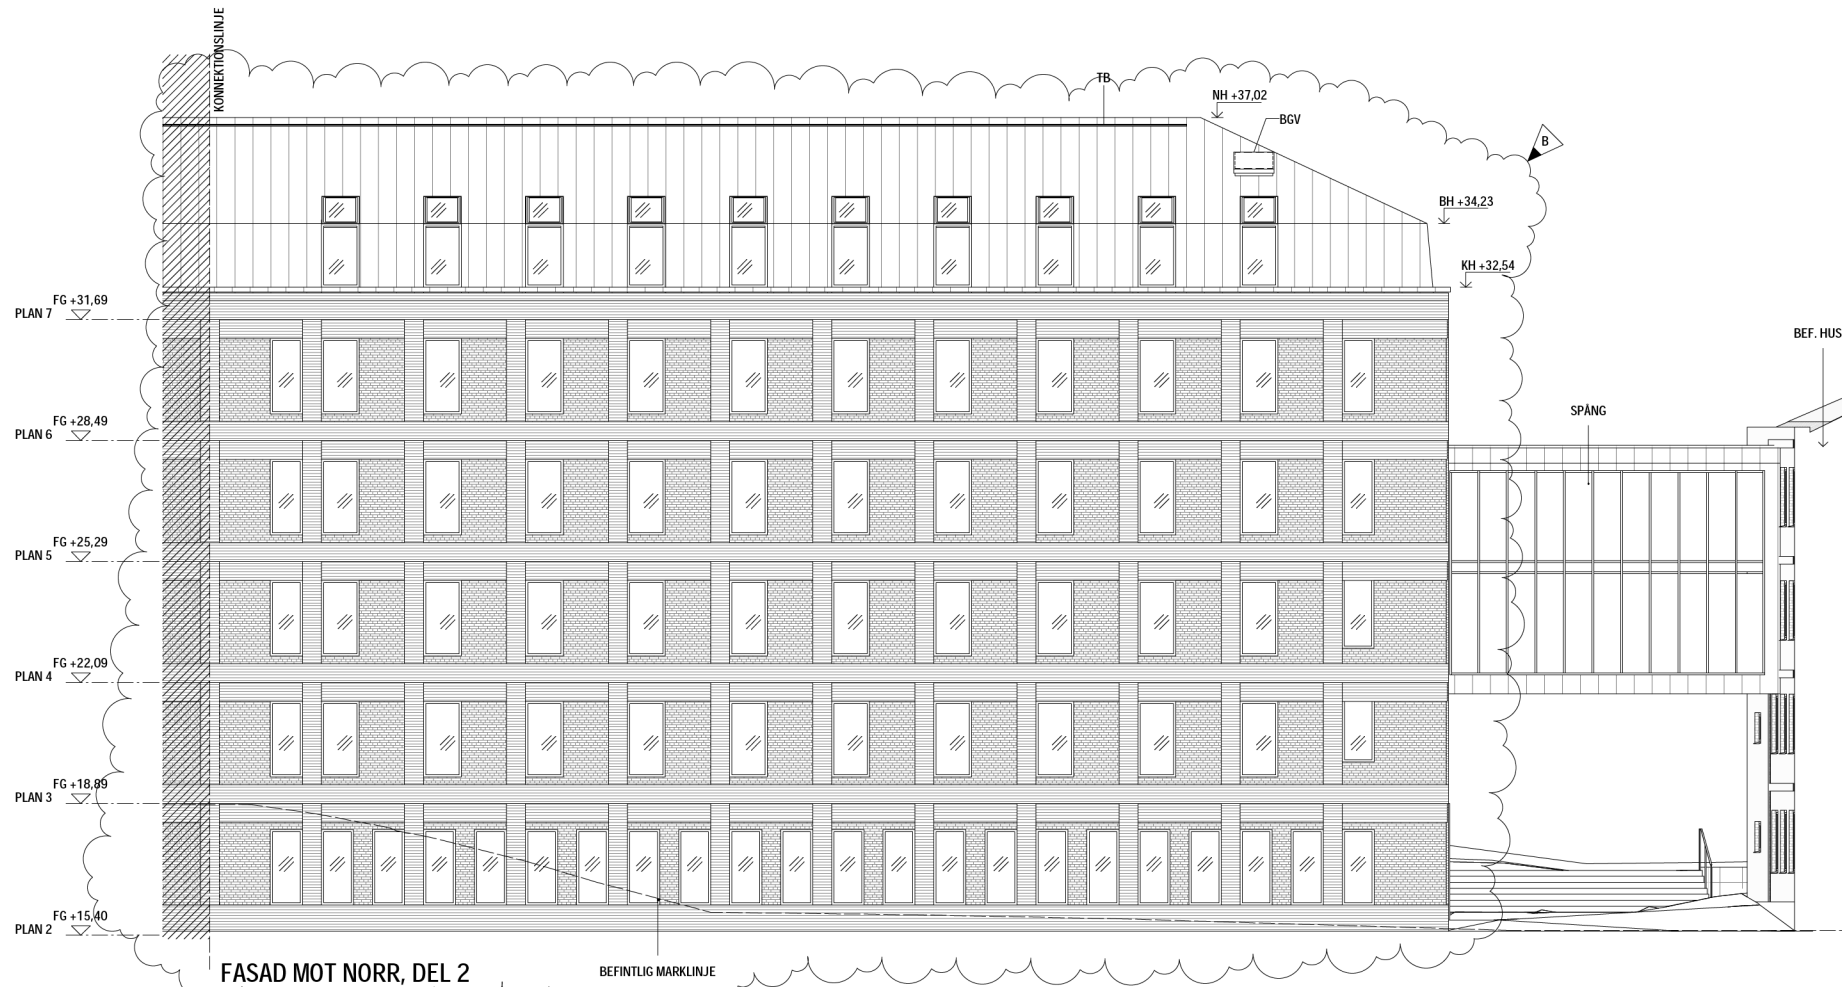


FASAD MOT NORR, DEL 2

FÖRKLARINGAR

MÄTT ANGES I MILLIMETER
PLUSHÖJDER ANGES I METER OCH AVSER FÄRDIG YTA DÄR EJ
ANNAT ANGES

PLUSHÖJDER ENL. RH2000 AVSER FÄRDIGT GÖLV / FÄRDIG MARK
DÄR EJ ANNAT ANGES. PLUSHÖJDER ANGES I METER.

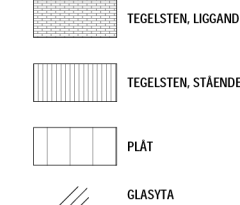

KH = KRÖNHÖJD
NH = NOCKHÖJD
BH = BYGGNADSHÖJD
FG = FÄRDIGT GÖLV
TB = TAKBRYGGA
AK = ARMBÄGSKONTAKT

FÖRESKRIFTER

MATERIAL OCH KULÖR ENL. BILAGA - BYGGLOVSANSÖKAN

HÄNVISNINGAR

RITNINGAR:
ÖVERSIKTPLANER, SE RITN: A-40-0-110 TILL A-40-0-180
DELPLANER, SE RITN: A-40-1-017 TILL A-40-1-078
SEKTIONER, SE RITN: A-40-2-011 TILL A-40-2-030
ELEVATIONER, SE RITN: A-40-3-001 TILL A-40-3-004


TAKFÖTSDETALJER, SE RITN: A-42-6-001
TEGELDETALJER, SE RITN: A-42-6-002
SPÅNGER, SE RITN: A-45-4-021 TILL A-45-4-023

MATERIAL- OCH KULÖRBESKRIVNING

| | | | |
|-----|--------|-----------------|--------|
| B | A-PM03 | 2024-03-08 | SEAAMK |
| A | A-PM01 | 2024-01-10 | SEAAMK |
| BET | ANT | ÄNDRINGEN AVSER | DATUM |

BYGGLOVHANDLING

LYSBOMBEN 5
RÅLAMBSVÄGEN 3, 112 59 STOCKHOLM

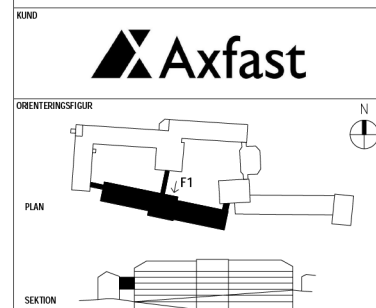

| | | |
|----|------------------|---------------|
| A | SWECO ARCHITECTS | 08 695 60 00 |
| LA | SWECO ARCHITECTS | 08 695 60 00 |
| K | LOOSTRÖM | 08 755 11 60 |
| E | - | - |
| V | HLG PROJEKT AB | 073 944 40 08 |
| W | - | - |
| Br | C/O BRAND RISK | 08 522 050 21 |
| M | - | - |

| | | |
|------------|------------------|------------|
| UPPDRAG NR | RITAD/KONSTR. AV | HANDLAGARE |
| 30034912 | SEVIN | SEVIN |
| DATUM | ANSVÄRIG | |
| 2023-09-29 | SEAAMK | |

NYBYGGNAD
FASAD MOT NORR

| | | |
|--------------|------------|-----|
| SKALA | NUMMER | BET |
| A1 = 1 : 100 | A-40-3-001 | B |

