

PLUSHÖJDER ANGES I METER OCH AVSER FÄRDIGT GOLV  
ALLA MÅTT I MM

1a = betong, natur.  
1b = betong, målas NCS S1500-N bruten vit, fogkulör  
lika fasadfärg.  
1c = brunt tegel i varm ton, fogkulör Antracitgrå.  
1d = målas NCS S1500-N bruten vit.

2a = plåtar i anslutning till tak och fasad  
RAL 9006/PL 45 silvermetallik.  
2b = Hänggrännor RAL 9006/PL 45 silvermetallik.  
2c = stuprör RAL 9006/PL 45 silvermetallik.

3a = Fönster samt plåtar och bleck i anslutning RAL  
9006/PL 45 silvermetallic.



4a = entréparti brännlackeras i rödbrun metallic.

Pinnräcke, ståndare och överliggare brännlackeras  
5a = pinnräcken brännlackeras i kulör 9006/PL 45  
silvermetallic.

8a = takpapp mellangrða

9a = Glastak monterat på konsol silvermetallik. Typ  
DesignTak Easy Collection Clear Glass Console Bold  
Silver el. likv.

PERSPEKTIV OCH MATERIALPLANSCH.

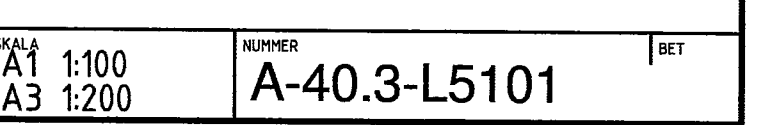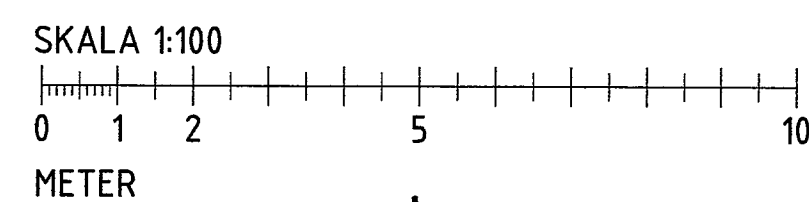



PLUSHÖJDER ANGES I METER OCH AVSER FÄRDIGT GOLV  
ALLA MÅTT I MM

1a = betong, natur.  
1b = betong, målas NCS S1500-N bruten vit, fogkulör  
lika fasadfärg.  
1c = brunt tegel i varm ton, fogkulör Antracitgrå.  
1d = målas NCS S1500-N

2a = plåtar i anslutning till tak och fasad  
RAL 9006/PL 45 silvermetallik.  
2b = hänggrännor RAL 9006/PL 45 silvermetallik.  
2c = stuprör RAL 9006/PL 45 silvermetallik.

3a = Fönster samt plåtar och bleck i anslutning RAL 9006/PL 45 silvermetallic.

4a = entréparti brännlackeras i rödbrun metallic.


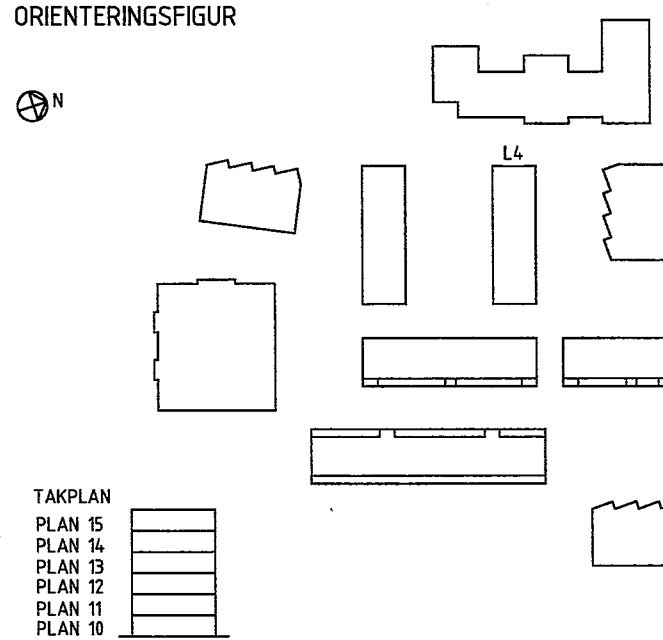
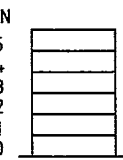
Pinnaräcke, ståndare och överliggare brännlackeras  
5a = pinnaräcken i kulör RAL 9006/PL 45 silvermetallic.

TAK  
8a = takpapp mellangrå


9a = Glastak monterat på konsol silvermetallic.

## PERSPEKTIV OGCH MATERIAL PLANSCH




BET	ANDRINGER AVSER	DATUM	SIGN
<h1>BYGGLOVHANDLING</h1> <div style="text-align: center;">  </div>			
<h2>ORIENTERINGSFIGUR</h2> <div style="text-align: center;">  </div>			
<h2>TAKPLAN</h2> <div style="display: flex; align-items: center;"> <div style="margin-right: 20px;"> <p>PLAN 15</p> <p>PLAN 14</p> <p>PLAN 13</p> <p>PLAN 12</p> <p>PLAN 11</p> <p>PLAN 10</p> </div>  </div>			
<h1>KV BRANDDÖRREN</h1> <h2>HUS L4</h2>			
<input type="checkbox"/>	B VEIDEKKE BOSTAD AB	tel. 08-635 61 00	
<input type="checkbox"/>	TE VEIDEKKE ENTREPRENAD AB	tel. 08-635 61 00	
<input checked="" type="checkbox"/>	A WHITE ARKITEKTER	tel. 08-402 25 00	
<input type="checkbox"/>			
<input type="checkbox"/>			
<input type="checkbox"/>			
<input type="checkbox"/>			
<input type="checkbox"/>			
UPPGIFTSÄDR	RITAD AV	HANDLÄSARE	
9126543000	S.N. K.M	K.M/Hendefelt	
DATUM	ANSVARIG		
2017.06.09	L. MELIN		
<h2>HUS L4</h2> <h2>FASADER</h2>			
SKALA	NUMMER		BET
A1 1:100	A-40.3-L4101		
A3 1:200			




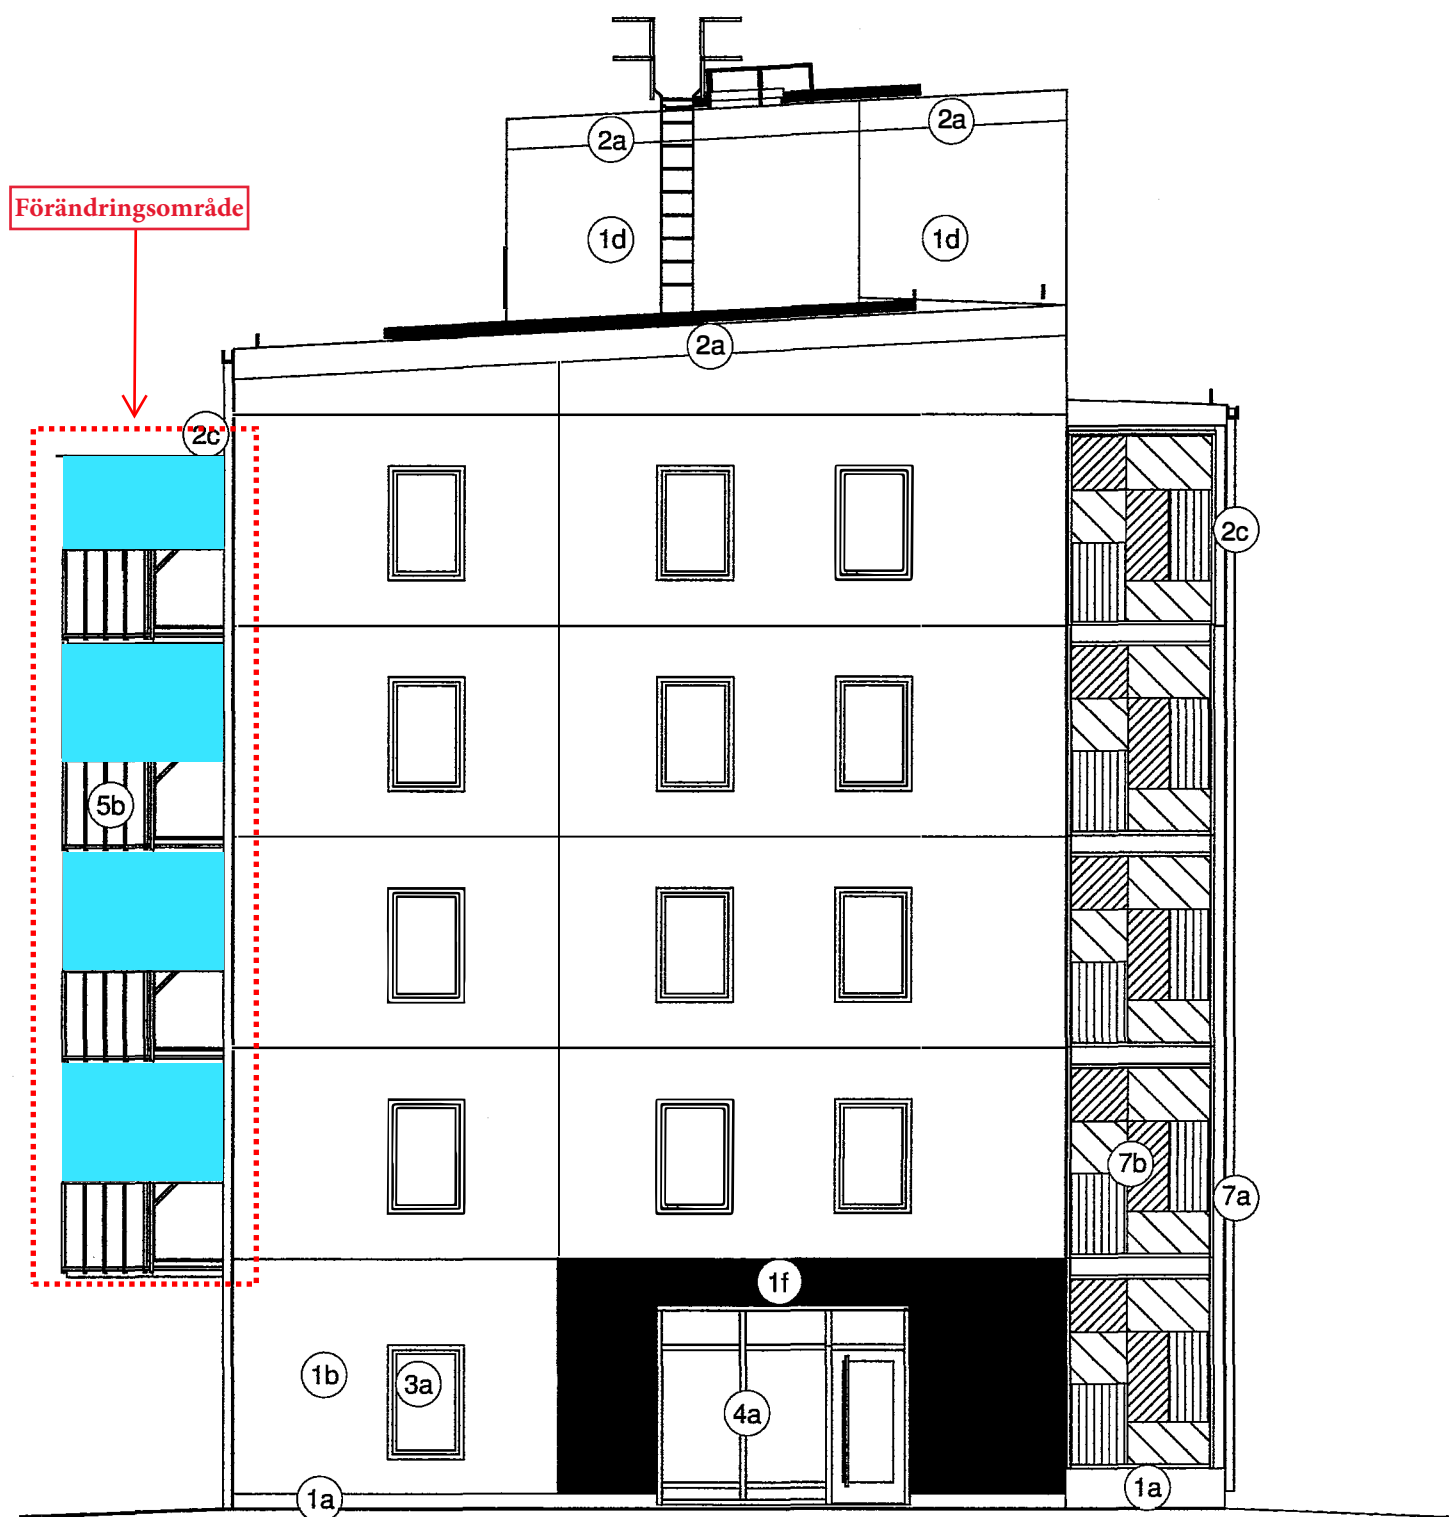

Bygglov - Fasad mot söder

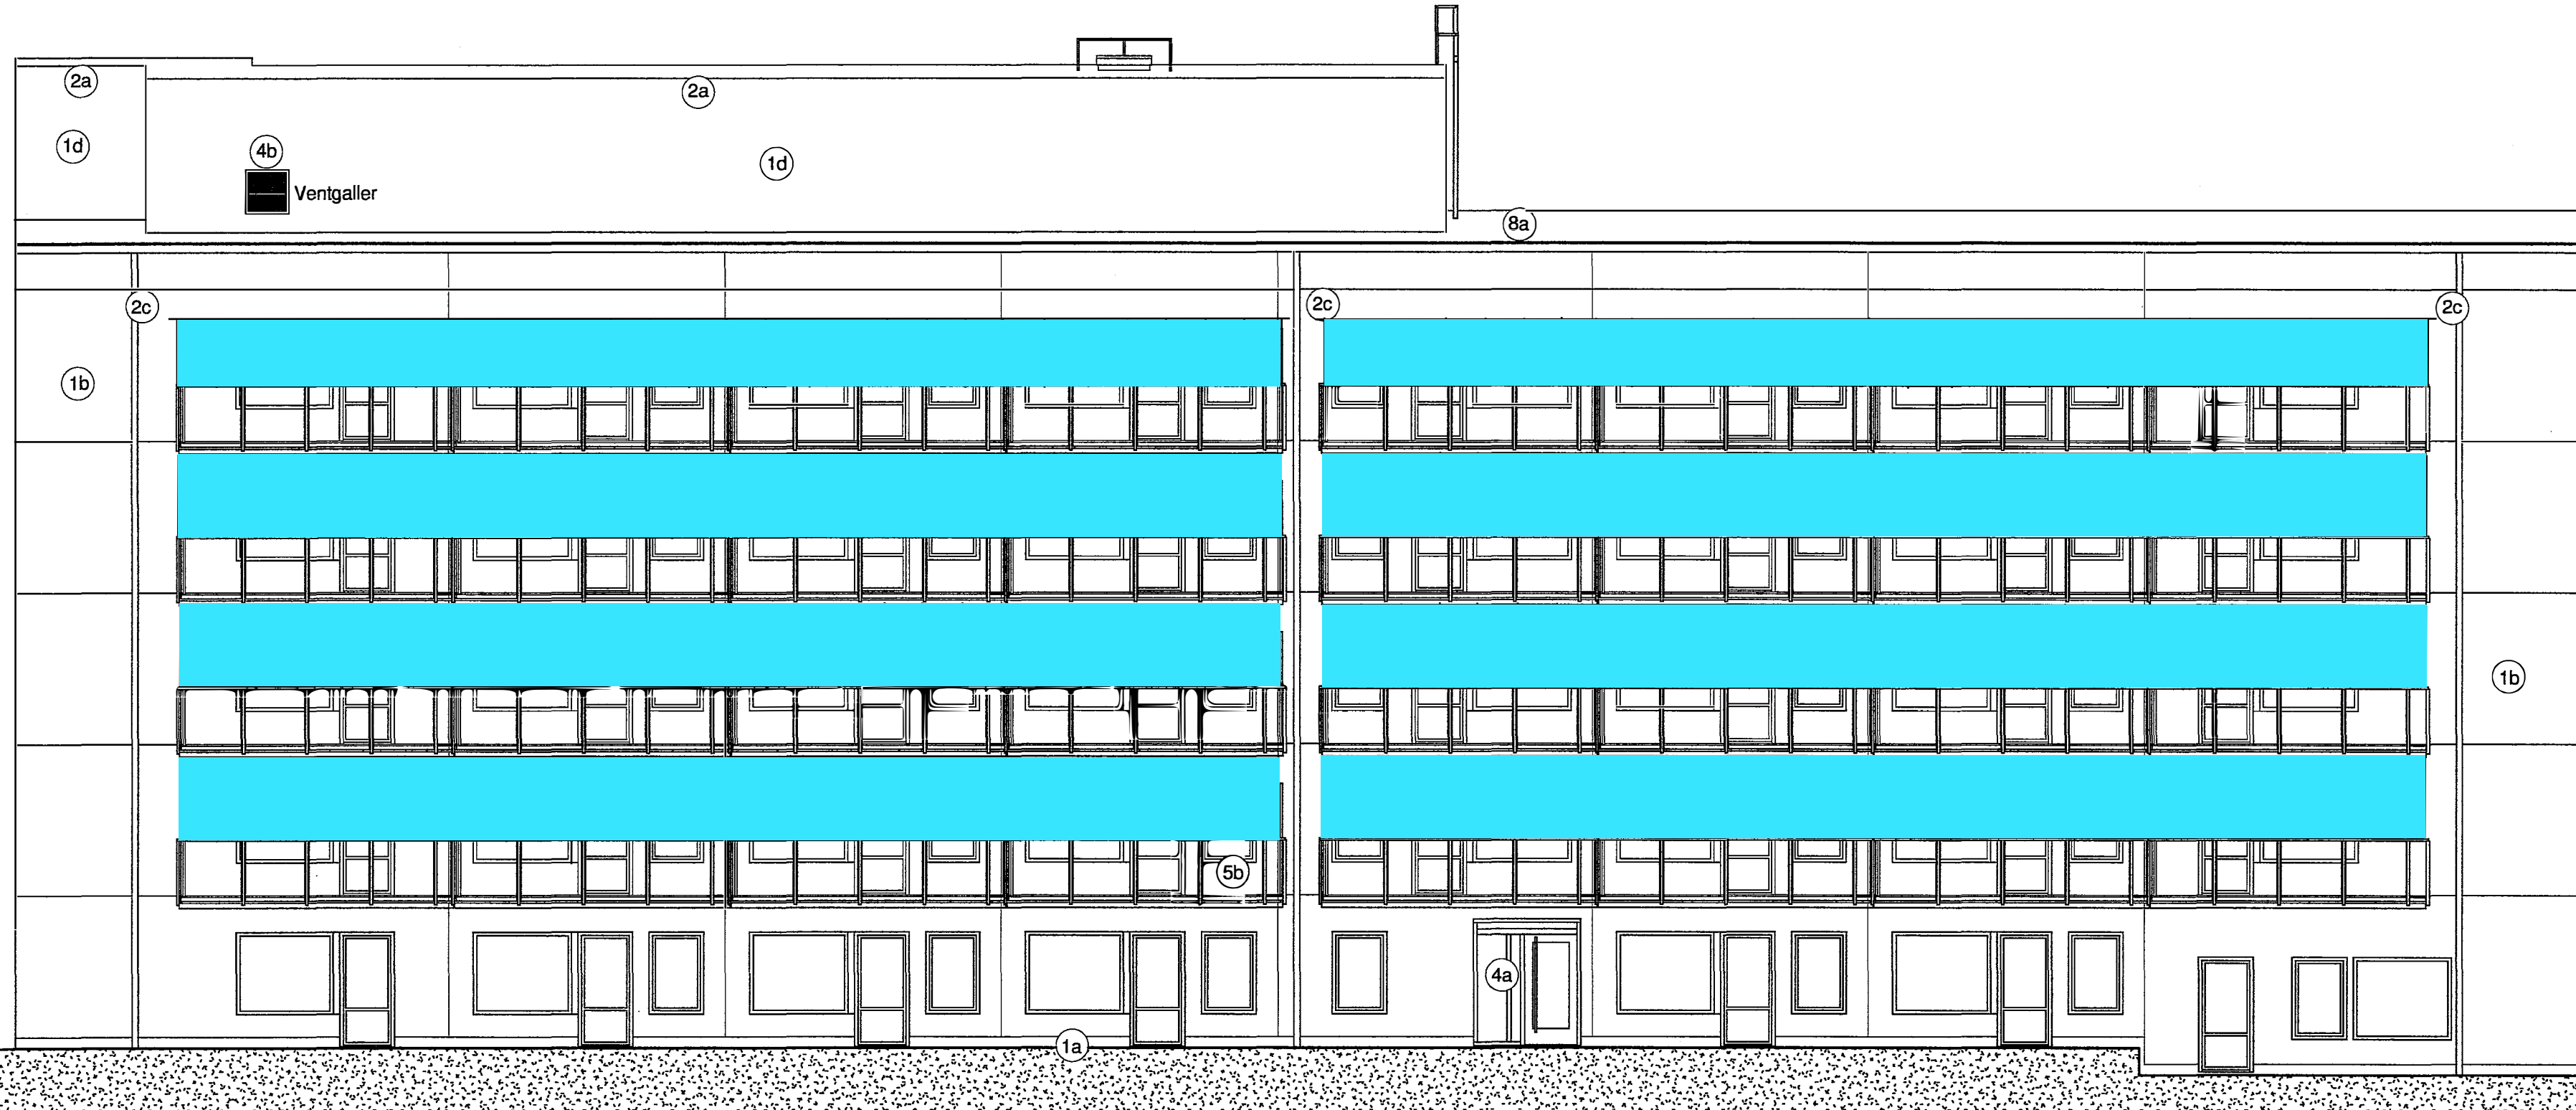

Bygglov - Fasad mot väster

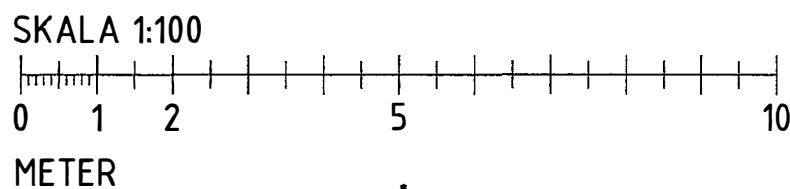

## FÖRKLARINGAR

PLUSHÖJDER ANGES I METER OCH AVSER FÄRDIGT GOLV  
PLUSHÖJDER ANGES I MM

### FASADSKIKT

- 1a: betong natur.  
1b: betong målas NCS S1500-N, bruten vit.  
1c: betong målas NCS S7000-N, mörkgrå.  
1d: målas NCS S1500-N, bruten vit.  
1e: bfg målas NCS 3000-N  
1f: NCS S5010-B90G, mörkgrön

### PLÅT

- 2a: plåtar i anslutning till tak och fasad  
RAL 9006/PL 45, silvermetall.  
2b: hängrännor RAL 9006/PL45, silvermetall.  
2c: stuprör, RAL 9006/PL45, silvermetall.

### FÖNSTER, BALKONGDÖRR, ENTRÉDÖRR

- 3a: fönster samt plåtar och bleck i anslutning  
RAL 9006/PL 45 silvermetall.  
3b: loftgångsdörr kulör NCS S1500-N, bruten vit.

### UTVÄNDIGA METALLPARTIER

- 4a: entréparti brännlackeras i rödbrun metall.  
4b: ventgaller NCS S1500-N

### BALKONGRÄCKE

- 5a: ståg, ständare och överliggare brännlackeras RAL 9006.  
5b: perforerad plåt brännlackeras båda sidor  
RAL 9006.  
5c: glas, genomskiktigt.  
5d: glas, opalt.

### SKÄRMAR

- 6a: skärm mellan lägenheter brännlackeras RAL 9006  
silvermetall.

### UTRYMNINGSSTRAPPHUS

- 7a: partiprofiler lackeras i kulör NCS S1500-N bruten  
vit  
7b: enl. materialplansch, printglas, 3 nyanser av vitt.

### TAK

- 8a: takpapp, svart

## FÖRESKRIFTER

## HÄNVISNINGAR

PERSPEKTIV OCH MATERIALPLANSCH.

BET	ÄNDRINGEN AVSER	DATUM	SIGN
BYGGLOVHANDLING			
VEIDEKKE			
ORIENTERINGSFIGUR			
KV BRANDDÖRREN HUS L2			
B	VEIDEKKE BOSTAD AB	tel. 08-635 61 00	
TE	VEIDEKKE ENTREPRENAD AB	tel. 08-635 61 00	
A	WHITE ARKITEKTER	tel. 08-402 25 00	
UPPGÄSSID			
9126543000	STAD AV	1.A, KM, JB	HANDLÄGGARE
2017-06-09	ANSVARIG	L. MELIN	K.M/Hendefelt
HUS L2 FASADER MOT SÖDER OCH VÄSTER			
SKALA	NUMMER	BET	
A1 1:100	A-40.3-L2101		
A3 1:200			



FÖRKLARINGAR

PLUSHÖJDER ANGES I METER OCH AVSER FÄRDIGT GOLV  
PLUSHÖJDER ANGES I MM

FASADSKIKT

- 1a: betong natur;  
1b: betong målades NCS S1500-N, bruten vit.  
1c: betong målades NCS S7000-N, mörkgrå.  
1d: målades NCS S1500-N, bruten vit.  
1e: bttg målades NCS 3000-N  
1f: NCS S5010-B90G, mörkgrön

PLÅT

- 2a: plåtar i anslutning till tak och fasad  
RAL 9006/PL 45, silvermetall.  
2b: hängrännor RAL 9006/PL45, silvermetall.  
2c: stuprör, RAL 9006/PL45, silvermetall.

FÖNSTER, BALKONGDÖRR, ENTRÉDÖRR

- 3a: fönster samt plåtar och bleck i anslutning  
RAL 9006/PL 45 silvermetall.  
3b: loftgångsdörr kulör NCS S1500-N, bruten vit.

UTVÄNDIGA METALLPARTIER

- 4a: entréparti brännlackeras i rödbrun metall.  
4b: ventgaller NCS S1500-N

BALKONGRÄCKE

- Stag, ständare och överliggare brännlackeras RAL 9006.  
5a: perforerad plåt brännlackeras båda sidor  
RAL 9006.  
5b: glas, genomskiktigt.  
5c: glas, opalt.

SKÄRMAR

- 6b: skärm mellan lägenheter brännlackeras RAL 9006  
silvermetall.

UTRYMNINGSTRAPPHUS

- 7a: partiprofiler lackeras i kulör NCS S1500-N bruten  
vit  
7b: enl. materialplansch, printglas, 3 nyanser av vitt.


TAK

- 8a: takpapp, svart

FÖRESKRIFTER

HÄNVISNINGAR

PERSPEKTIV OCH MATERIALPLANSCH.

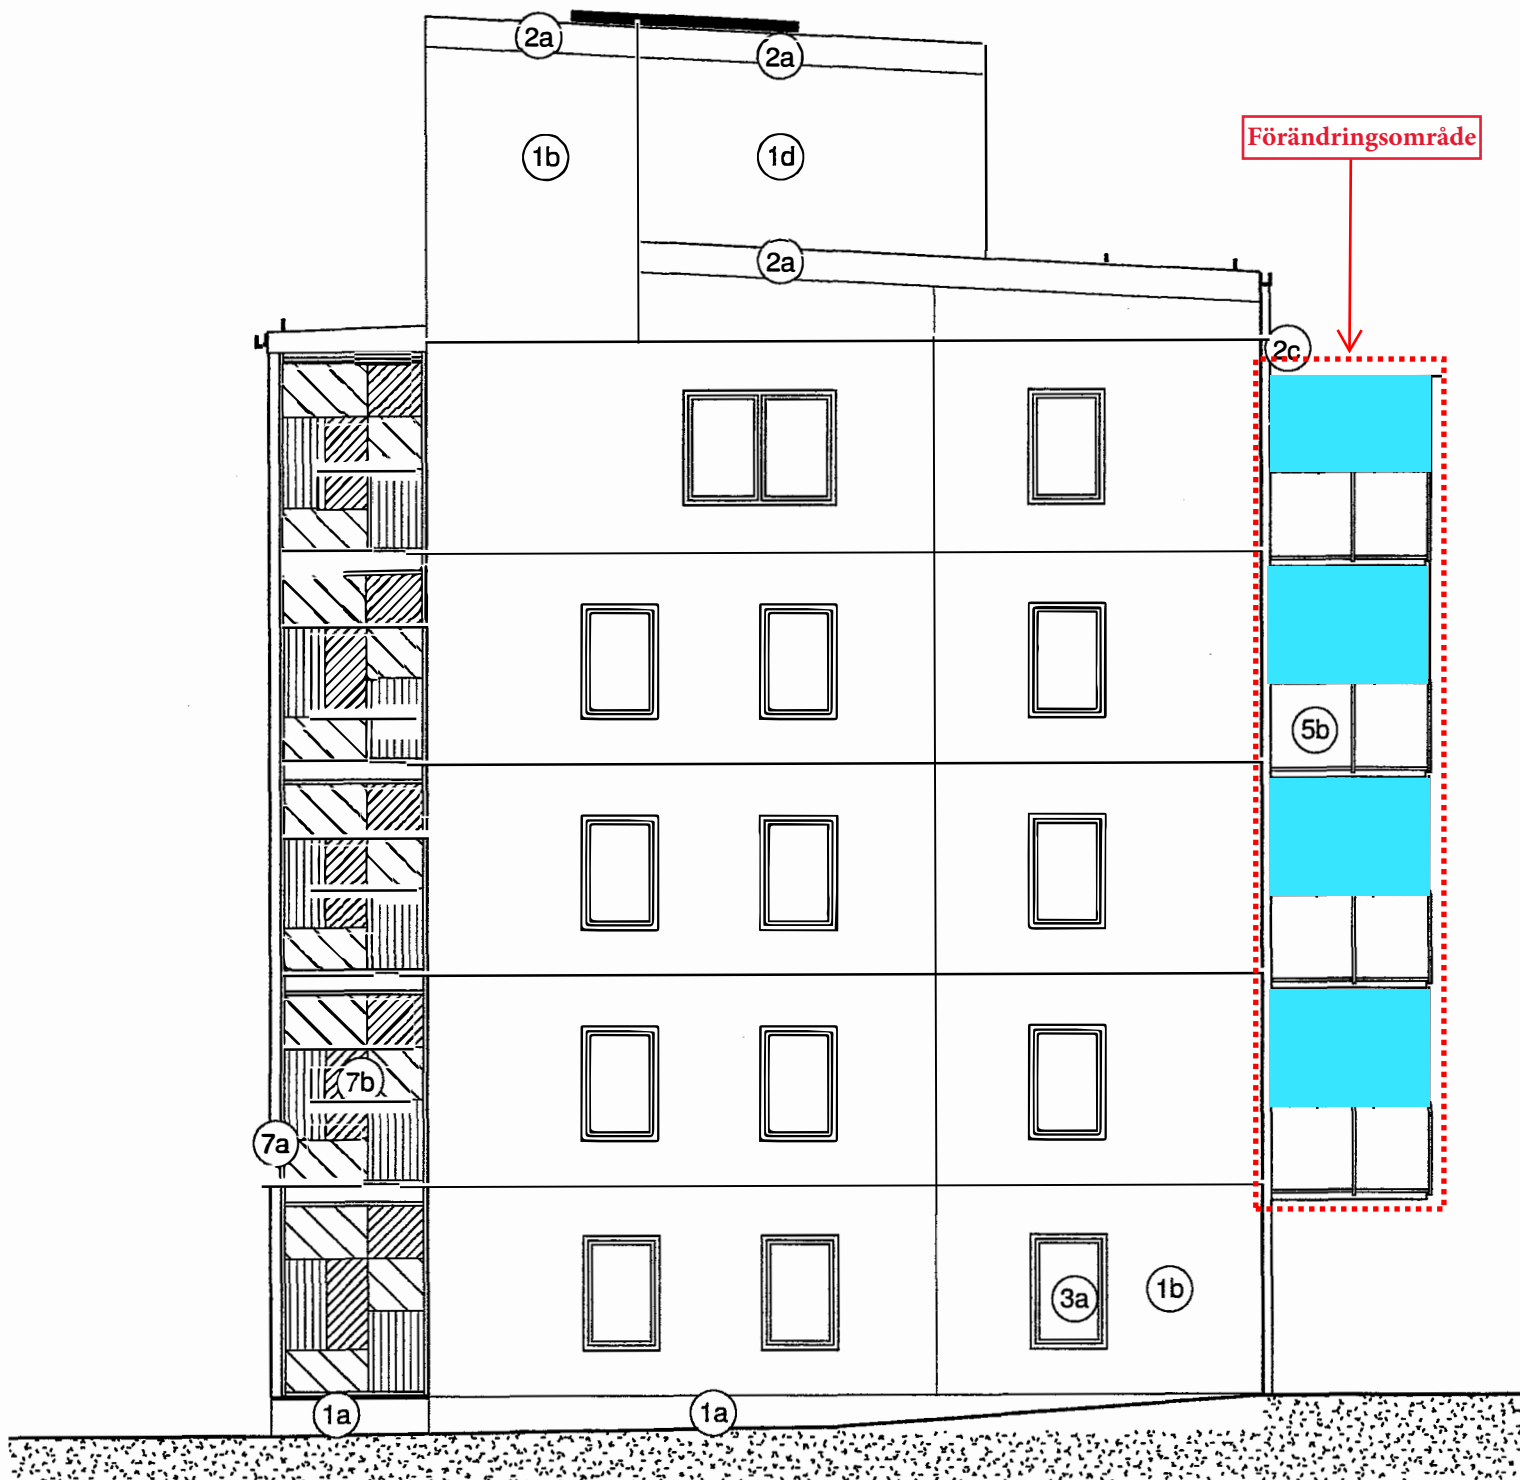


Bygglov - Fasad mot norr



Bygglov - Fasad mot öster

Skärmar vid lgh, bakom pelare,  
se plan A-110 till A-114

SKALA 1:100

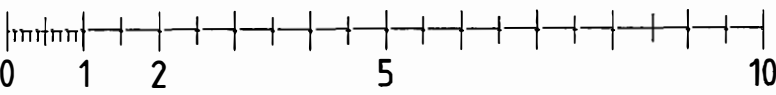

METER

BET	ÄNDRINGEN AVSER	DATUM	SIGN
BYGGLOVHANDLING			
VEIDEKKE			
ORIENTERINGSFIGUR			
KV BRANDDÖRREN HUS L2			
B	VEIDEKKE BOSTAD AB	tel. 08-635 61 00	
TE	VEIDEKKE ENTREPRENAD AB	tel. 08-635 61 00	
<input checked="" type="checkbox"/>	A WHITE ARKITEKTER	tel. 08-402 25 00	
UPPDRAGS NR	BITAD AV	HANDLÄGGARE	
9126543000	L.A. KM	K.M/Hendefelt	
DATUM	ANSVARIG		
2017-06-09	L. MELIN		
HUS L2 FASADER MOT NORR OCH ÖSTER			
SKALA	NUMMER		BET
A1 1:100 A3 1:200	A-40.3-L2102		