

FÖRKLARINGAR

PLUSHÖJDER ANGES I METER OCH AVSER FÄRDIGT GOLV  
ALLA MÅTT I MM

-----	EI 60
-----	EI 30
-----	UNDERTAK/INKLÄDNAD
DM	DISKMASKIN
TP	TVÄTTPELARE
TM	TVÄTTMASKIN
TT	TORKTUMLARE
K	KYL
F	FRYS
K/F	KYL/FRYS
ST	STÅD
G	GARDEROB
SG	SKJUTDÖRRSGARDEROB
L	LINNEGARDEROB
PB	POSTBOX
KV	KONSTVERK
SR	STUPRÖR
○	1300 MM VÄNDRADIE RULLSTOL

FÖRESKRIFTER

SAMTLIGA UNDERTAK FASTA.



HÄNVISNINGAR

UTEPLATSER ENLIGT L.A.

MINDRE VARIATIONER I FÖNSTERSÄTTNING REDOVISAS  
PÅ FASADRITNING

FÖRRÄDSYTA ERSÄTTTS I VISSA FALL AV  
SKÅPSINREDNING.

TILLGÄNGLIGHETSGRANSKNING UTFÖRD.

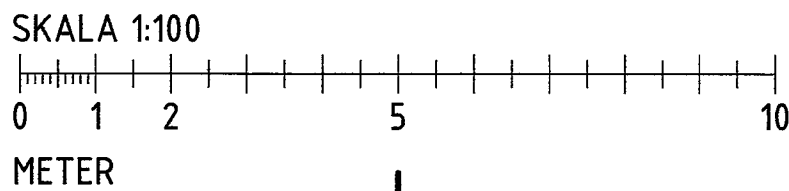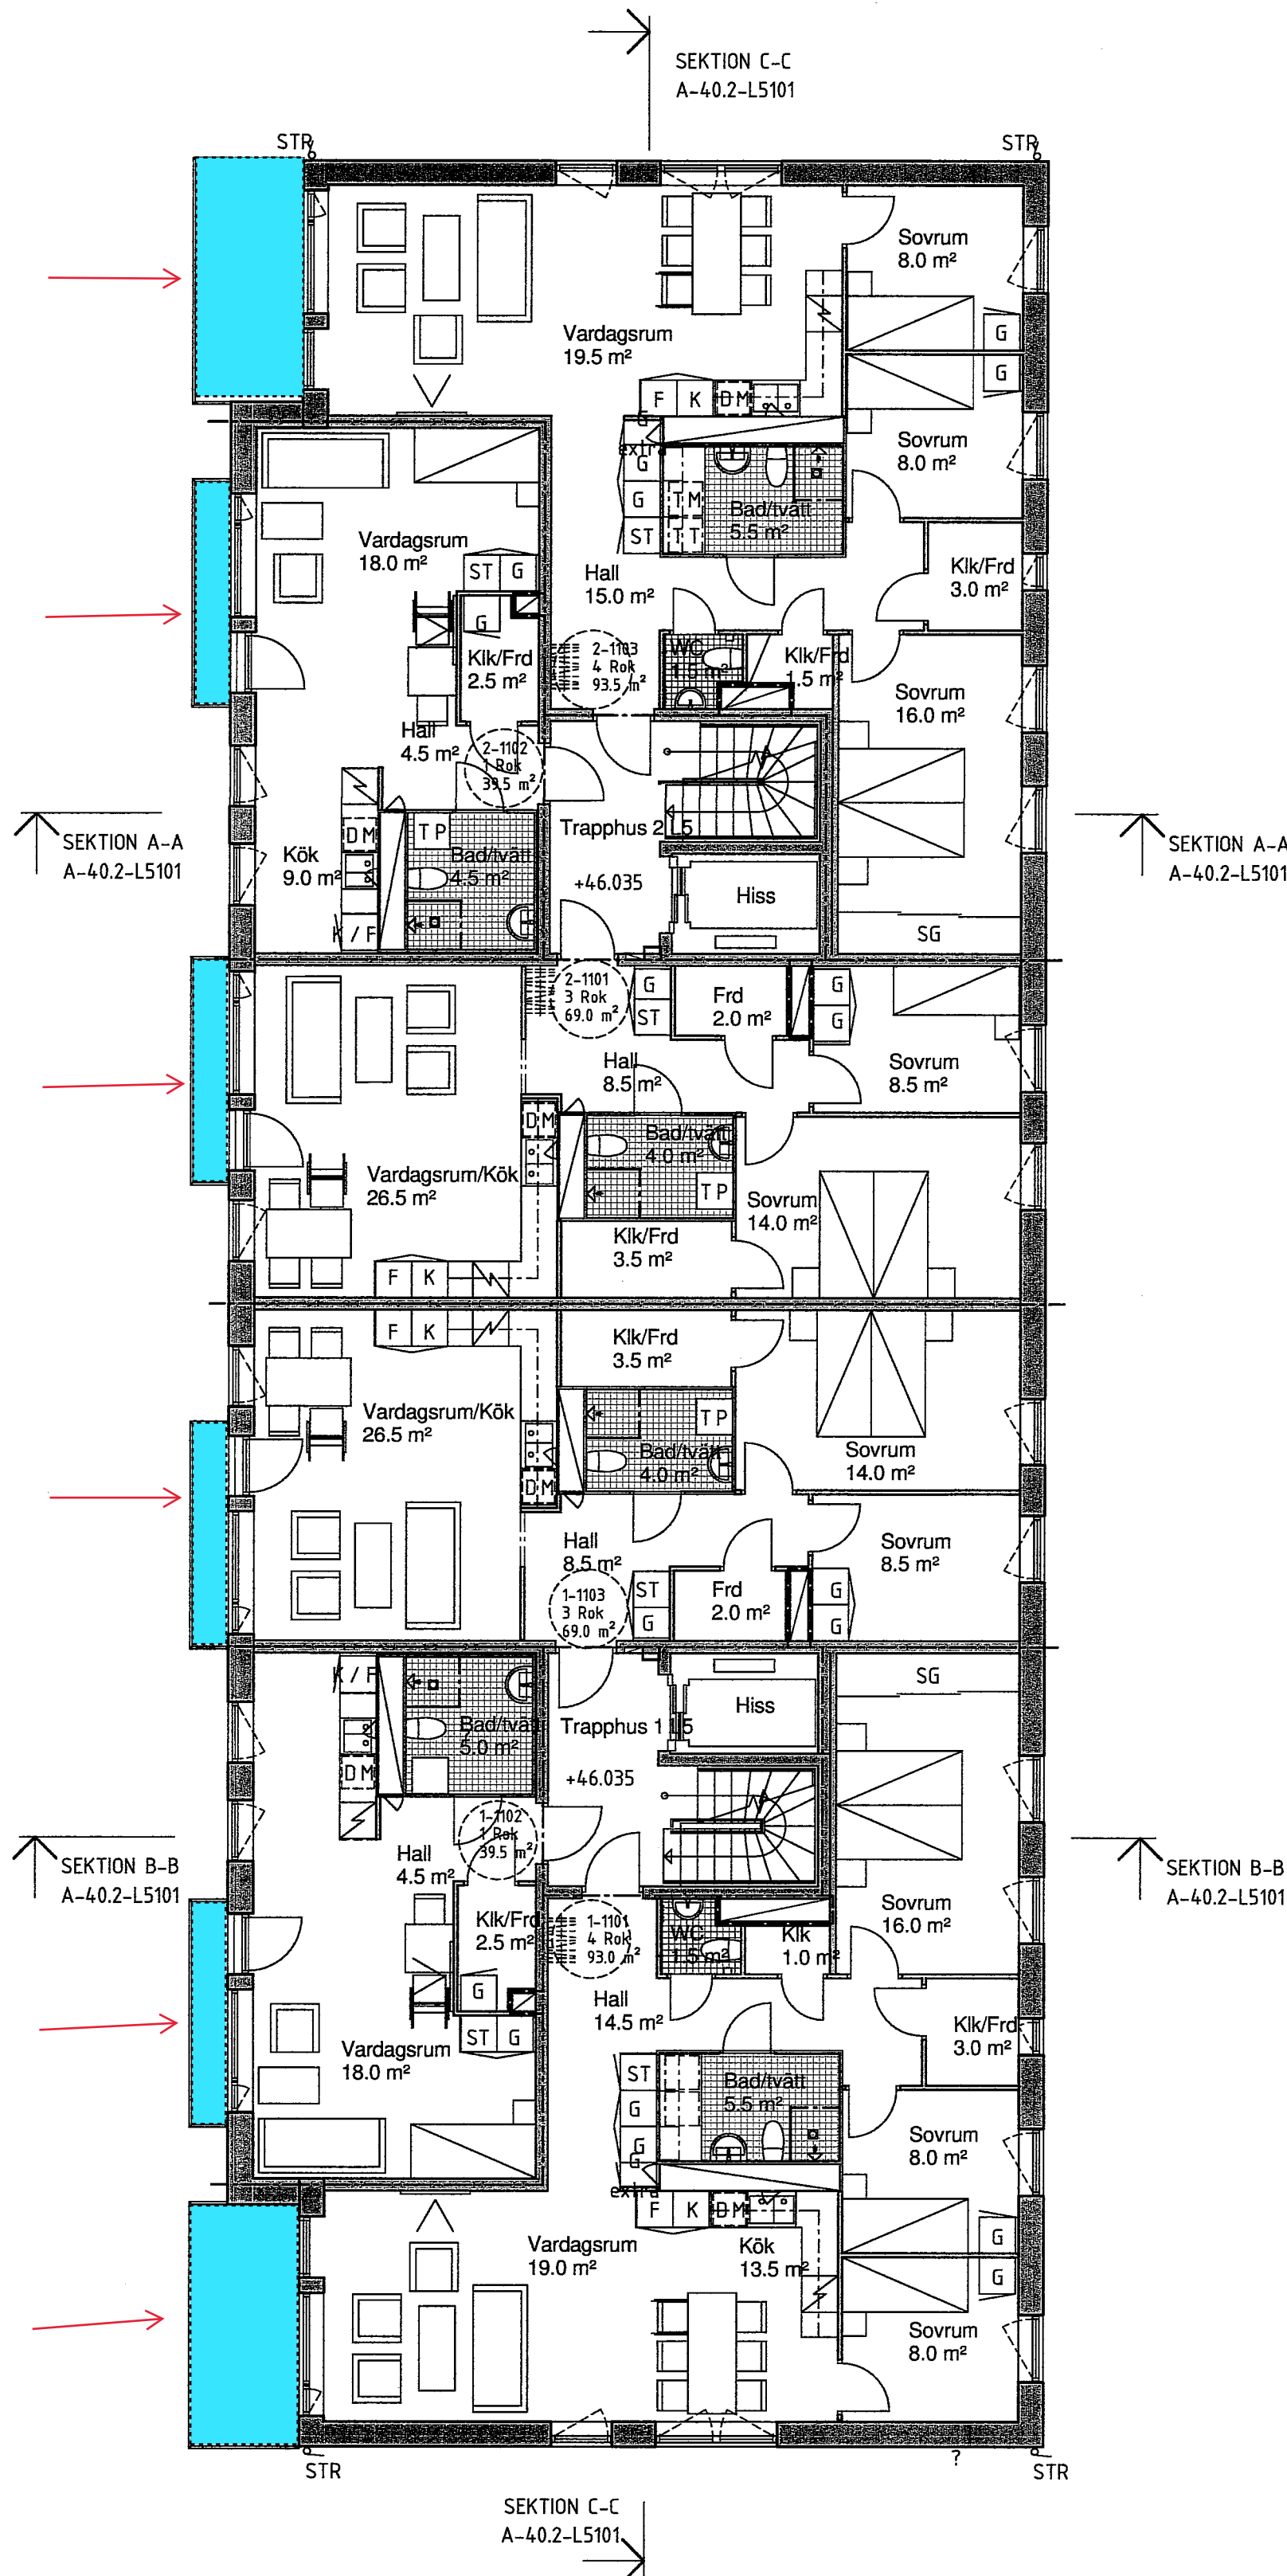

BET	ÄNDRINGEN AVSER	DATUM	SIGN
BYGGLOVHANDLING			
<div><div></div><div>VEIDEKKE</div></div>			
ORIENTERINGSFIGUR			




FÖRKLARINGAR

PLUSHÖJDER ANGES I METER OCH AVSER FÄRDIGT GOLV  
ALLA MÅTT I MM

-----	EI 60
-----	EI 30
-----	UNDERTAK/INKLÄDNAD
DM	DISKMASKIN
TP	TVÄTTPELARE
TM	TVÄTTMASKIN
TT	TORKTUMLARE
K	KYL
F	FRYS
K/F	KYL/FRYS
ST	STÅD
G	GARDEROB
SG	SKJUTDÖRRSGARDEROB
L	LINNEGARDEROB
PB	POSTBOX
KV	KONSTVERK
SR	STUPRÖR
○	1300 MM VÄNDRADIE RULLSTOL

FÖRESKRIFTER

SAMTLIGA UNDERTAK FASTA.


HÄNVISNINGAR

UTEPLATSER ENLIGT LA.

MINDRE VARIATIONER I FÖNSTERSÄTTNING REDOVISAS  
PÅ FASADRITNING

FÖRRÄDSYTA ERSÄTTTS I VISSA FALL AV  
SKÅPSINREDNING.

TILLGÅNGLIGHETSGRANSKNING UTFÖRD.

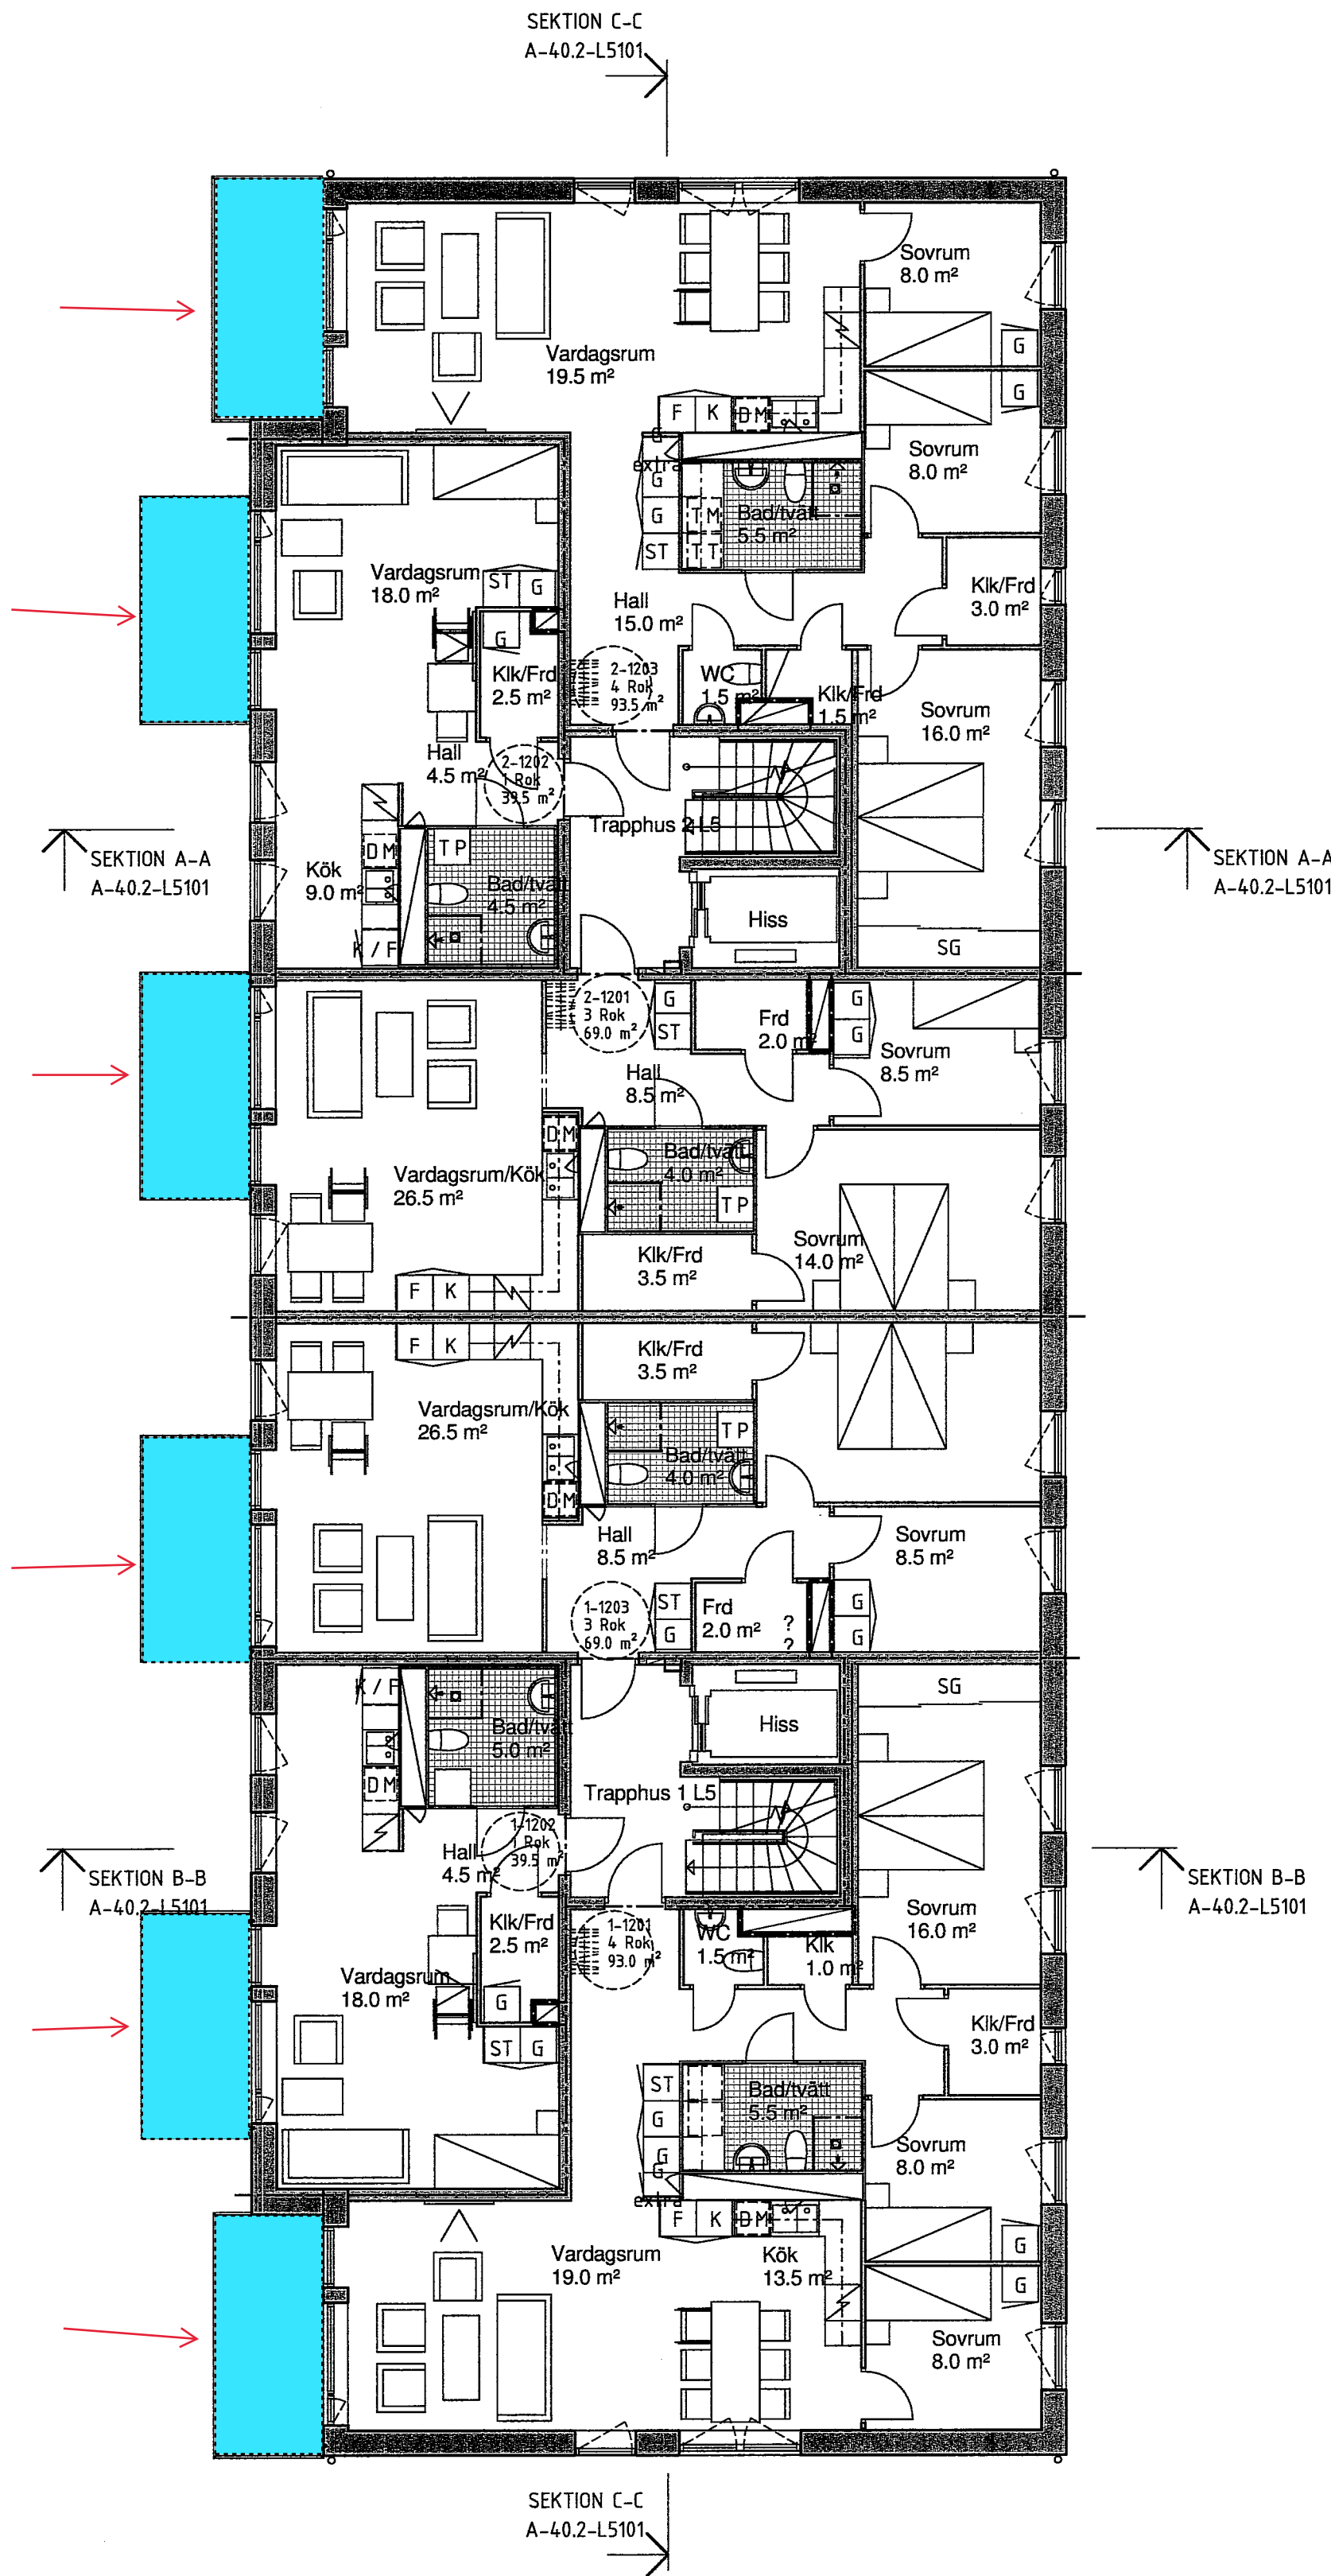

BET	ANDRINGEN AVSER	DATUM	SIGN
BYGGLOVHANDLING			
VEIDEKKE			
ORIENTERINGSFIGUR			
TAKPLAN			
PLAN 15			
PLAN 14			
PLAN 13			
PLAN 12			
PLAN 11			
PLAN 10			
PLAN 09			
KV BRANDDÖRREN			
HUS L5			
B	VEIDEKKE BOSTAD AB	tel. 08-635 61 00	
TE	VEIDEKKE ENTREPRENAD AB	tel. 08-635 61 00	
X	A WHITE ARKITEKTER	tel. 08-402 25 00	
UPPDRAGS NR	RITAD AV	HANDLÄGGARE	
912654.3000	I.A. K.M	K.M /Hendefelt	
DATUM	ANSVARIG		
2017-06-09	L .MELIN		
HUS L5			
PLAN 12-13			
SKALA	NUMMER	BET	
A1 1:100	A-40.1-L5112-113		
A3 1:200			

FÖRKLARINGAR

PLUSHÖJDER ANGES I METER OCH AVSER FÄRDIGT GOLV  
ALLA MÅTT I MM

-----	EI 60
-----	EI 30
-----	UNDERTAK/INKLÄDNAD
DM	DISKMASKIN
TP	TVÄTTPELARE
TM	TVÄTTMASKIN
TT	TORKTUMLARE
K	KYL
F	FRYS
K/F	KYL/FRYS
ST	STÅD
G	GARDEROB
SG	SKJUTDÖRRSGARDEROB
L	LINNEGARDEROB
PB	POSTBOX
KV	KONSTVERK
SR	STUPRÖR
○	1300 MM VÄNDRADIE RULLSTOL

FÖRESKRIFTER

SAMTLIGA UNDERTAK FASTA.


HÄNVISNINGAR

UTEPLATSER ENLIGT L.A.

MINRE VARIATIONER I FÖNSTERSÄTTNING REDOVISAS  
PÅ FASADRITNING


FÖRRÄDSYTA ERSÄTTS I VISSA FALL AV  
SKÅPSINREDNING.

TILLGÅNGLIGHETSGRANSKNING UTFÖRD.

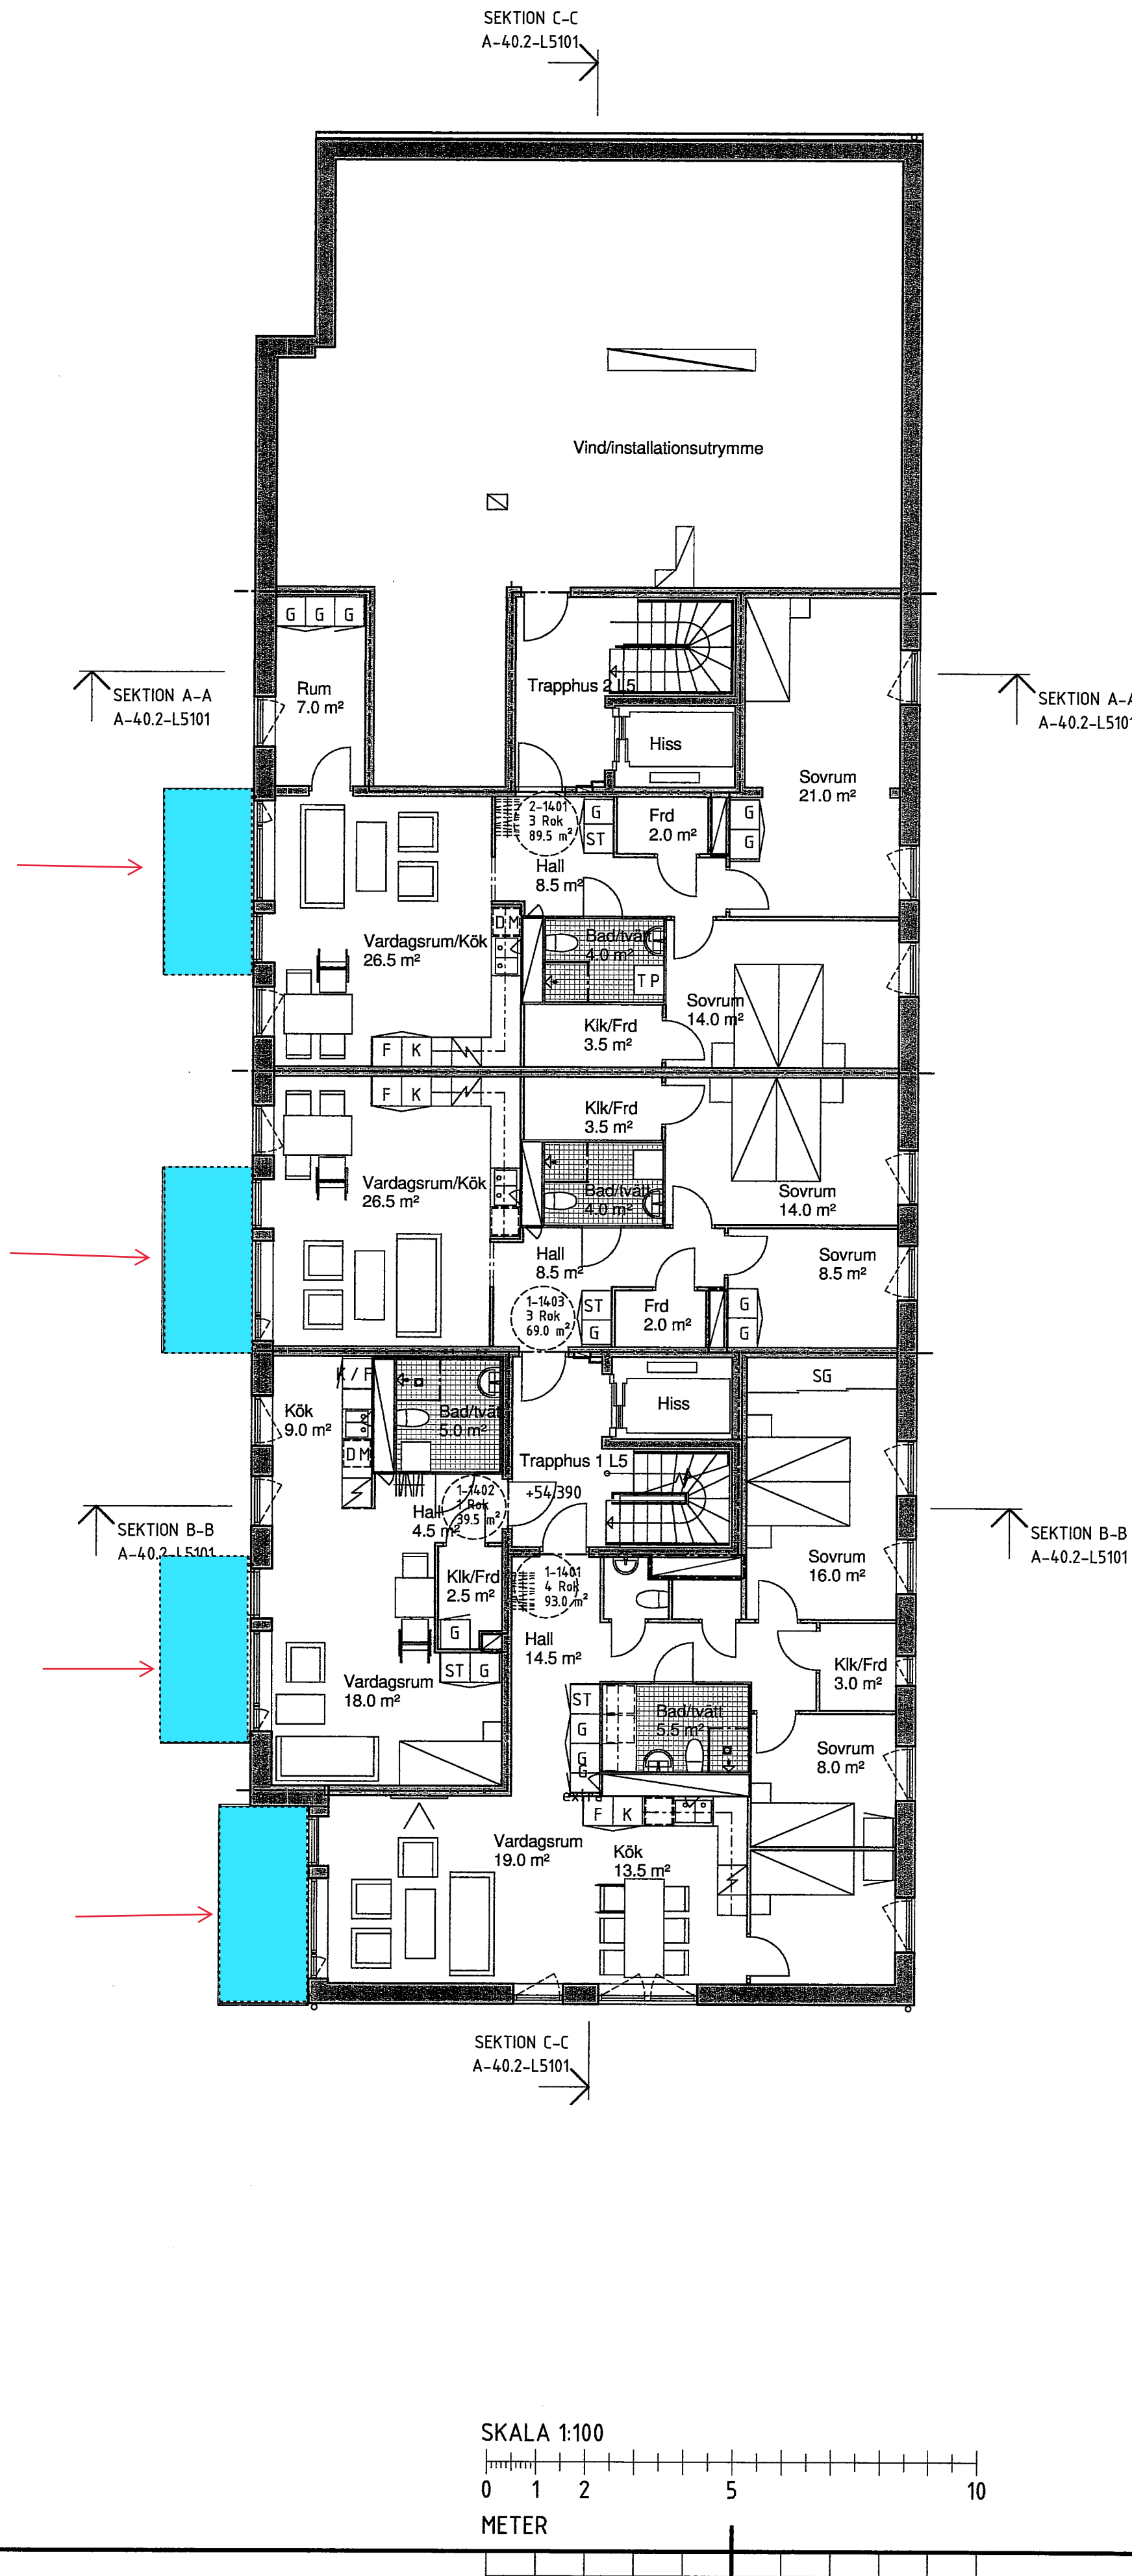

BET	ÄNDRINGEN AVSER	DATUM	SIGN
BYGGLOVHANDLING			
VEIDEKKE			
ORIENTERINGSFIGUR			
TAKPLAN PLAN 15 PLAN 14 PLAN 13 PLAN 12 PLAN 11 PLAN 10 PLAN 09			
KV BRANDDÖRREN HUS L5			
B	VEIDEKKE BOSTAD AB	tel. 08-635 61 00	
TE	VEIDEKKE ENTREPRENAD AB	tel. 08-635 61 00	
X	A WHITE ARKITEKTER	tel. 08-402 25 00	
UPPDRAGS 912654-3000			
RITAD AV I.A., K.M.		HANDLÄGGARE K.M. /Hendefelt	
DATUM 2017-06-09		ANSVARIG L. MELIN	
HUS L5 PLAN 14			
SKALA A1 1:100 A3 1:200	NUMMER A-40.1-L5114		BET



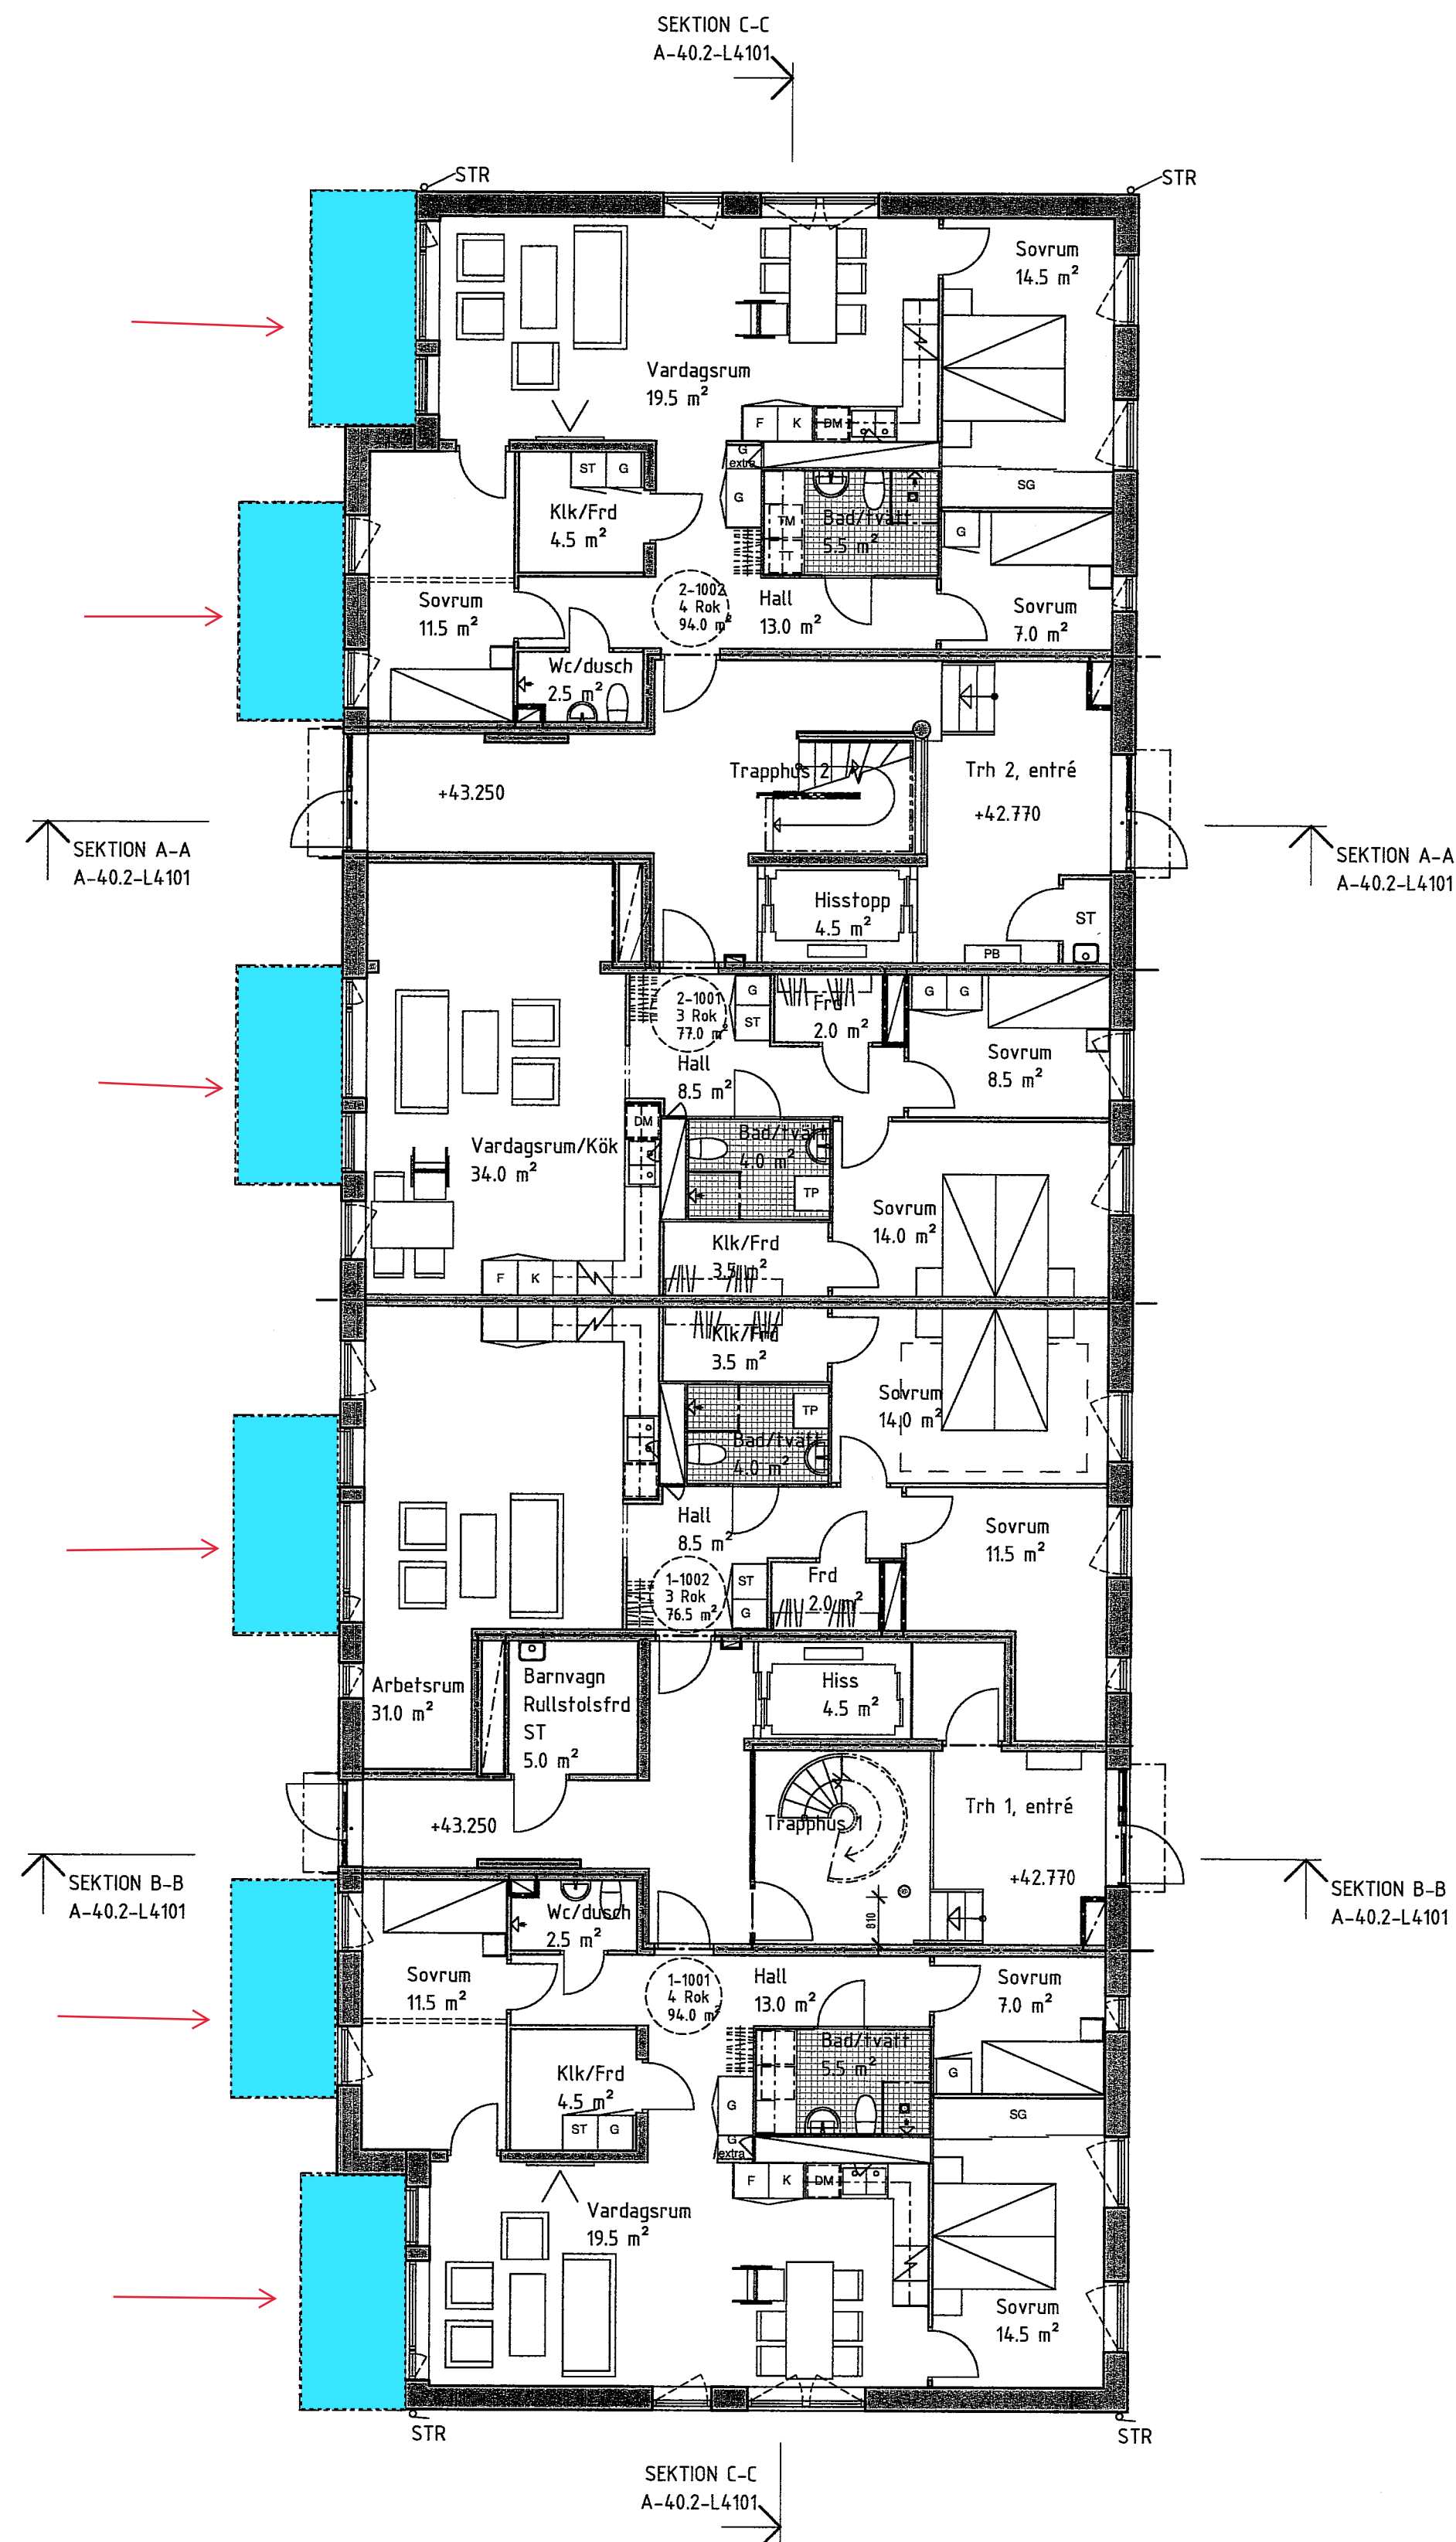

SKALA 1:100

0 1 2 5 10

METER

## FÖRKLARINGAR

PLUSHÖJDER ANGES I METER OCH AVSER FÄRDIGT GOLV  
ALLA MÅTT I MM

-----	EI 60
-----	EI 30
-----	UNDERTAK/INKLÄDNAD
DM	DISKMASKIN
TP	TVÄTTPELARE
TM	TVÄTTMASKIN
TT	TORKTUMLARE
K	KYL
F	FRYS
K/F	KYL/FRYS
ST	STÄD
G	GARDEROB
SG	SKJUTDÖRRSGARDEROB
L	LINNEGARDEROB
PB	POSTBOX
KV	KONSTVERK
SR	STUPRÖR
○	1300 MM VÄNDRADIE RULLSTOL

## FÖRESKRIFTER

SAMTLIGA UNDERTAK FASTA.

## HÄNVISNINGAR

UTEPLATSER ENLIGT L4.

MINDRE VARIATIONER I FÖNSTERSÄTTNING REDOVISAS  
PÅ FASADRITNING

FÖRRÄDSYTA ERSÄTTS I VISSA FALL AV  
SKÅPSINREDNING.

TILLGÅNGLIGHETSGRANSKNING UTFÖRD.

BET	ÄNDRINGEN AVSER	DATUM	SIGN
BYGGLOVHANDLING			
VEIDEKKE			
ORIENTERINGSFIGUR			
TAKPLAN PLAN 15 PLAN 14 PLAN 13 PLAN 12 PLAN 11 PLAN 10			
KV BRANDDÖRREN HUS L4			
B	VEIDEKKE BOSTAD AB	tel. 08-635 61 00	
TE	VEIDEKKE ENTREPRENAD AB	tel. 08-635 61 00	
X	A WHITE ARKITEKTER	tel. 08-402 25 00	
UPPGRADENR 912654-3000			
RTAD AV I.A, S.N		HANDLÄGGARE K.M/Hendefelt	
DATUM 2017.06.09		ANSVARIG L. MELIN	
HUS L4 PLAN 10, ENTRÉPLAN			
SKALA A1 1:100 A3 1:200	NUMMER A-40.1-L4110		BET



FÖRKLARINGAR

PLUSHÖJDER ANGES I METER OCH AVSER FÄRDIGT GOLV  
ALLA MÅTT I MM

-----	EI 60
-----	EI 30
-----	UNDERTAK/INKLÄDNAD
DM	DISKMASKIN
TP	TVÄTTPELARE
TM	TVÄTTMASKIN
TT	TORKTUMLARE
K	KYL
F	FRYS
K/F	KYL/FRYS
ST	STÄD
G	GARDEROB
SG	SKJUTDÖRRSGARDEROB
L	LINNEGARDEROB
PB	POSTBOX
KV	KONSTVERK
SR	STUPRÖR
○	1300 MM VÄNDRADIE RULLSTOL

FÖRESKRIFTER

SAMTLIGA UNDERTAK FASTA.


HÄNVISNINGAR

UTEPLATSER ENLIGT L.A.


MINDRE VARIATIONER I FÖNSTERSÄTTNING REDOVISAS  
PÅ FASADRITNING

FÖRRÄDSYTA ERSÄTTS I VISSA FALL AV  
SKÅPSINREDNING.

TILLGÅNGLIGHETSGRANSKNING UTFÖRD.

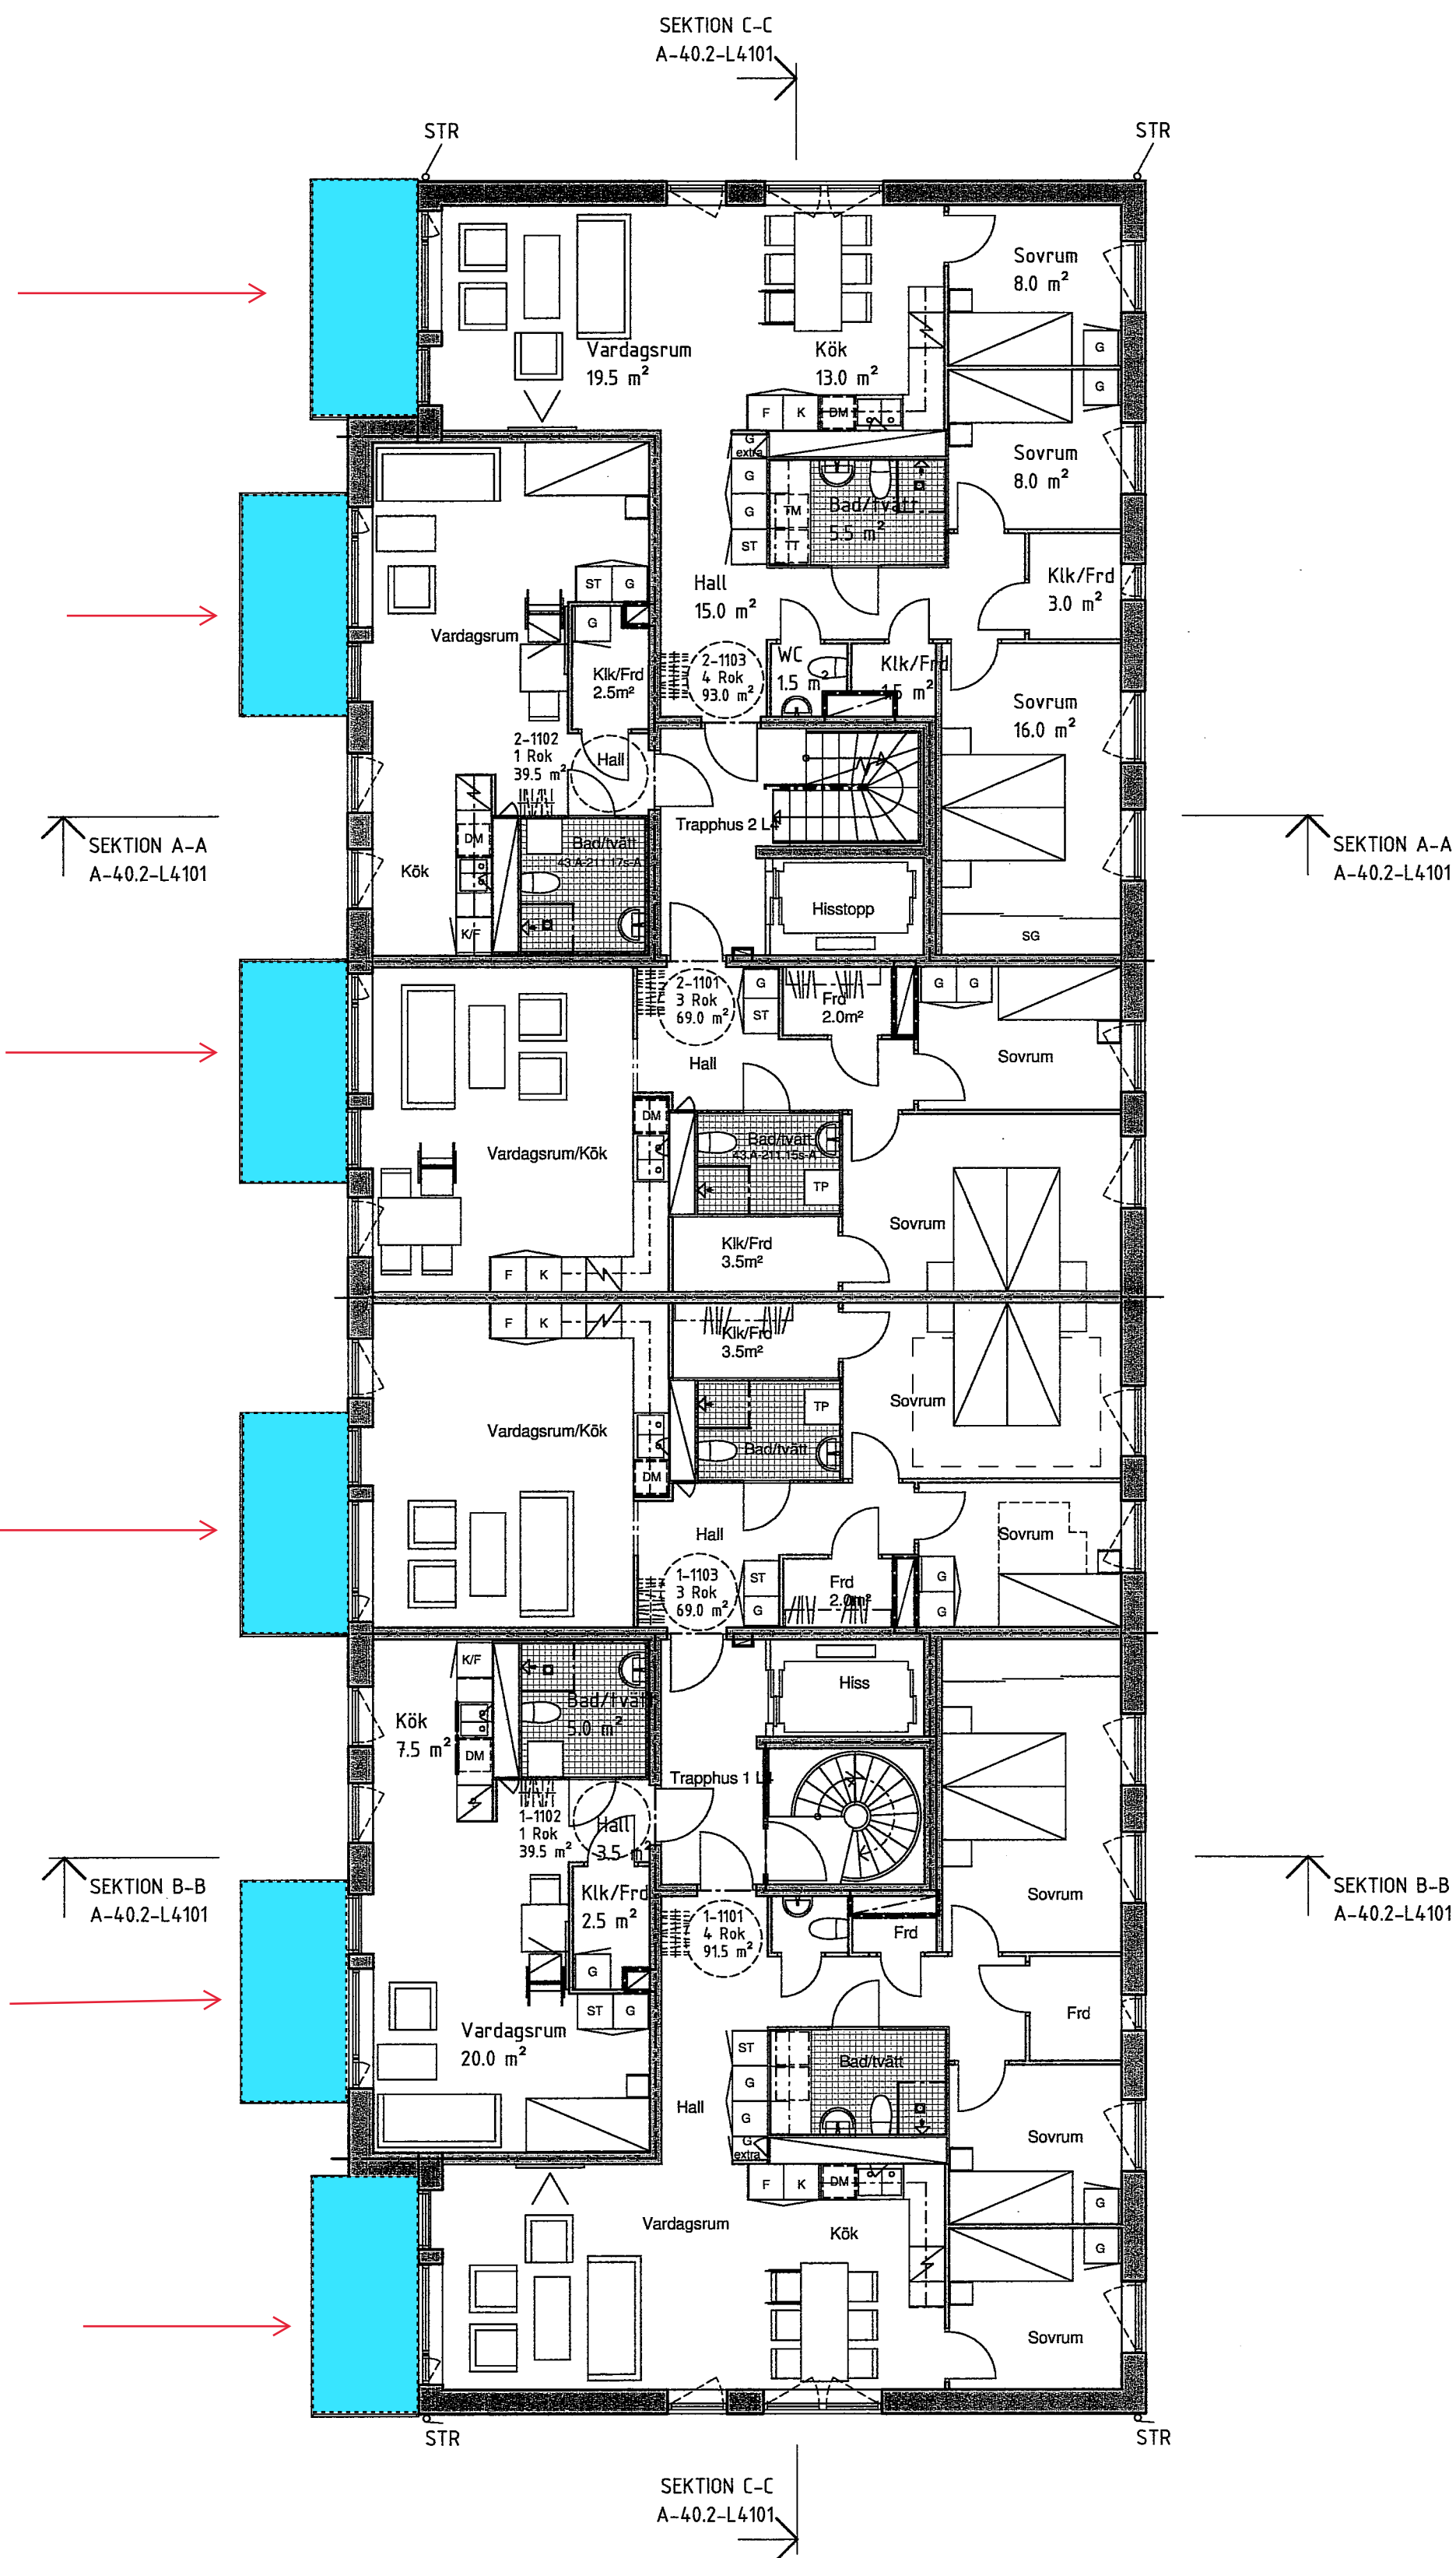

BET	ÄNDRINGEN AVSER	DATUM	SIGN
BYGGLOVHANDLING			
<div><div></div><div>VEIDEKKE</div></div>			
ORIENTERINGSFIGUR			
<div><div><div></div><div>N</div></div><div></div></div>			
<div>TAKPLAN</div> <div>PLAN 15</div> <div>PLAN 14</div> <div>PLAN 13</div> <div>PLAN 12</div> <div>PLAN 11</div> <div>PLAN 10</div> <div></div>			
KV BRANDDÖRREN			
HUS L4			
	B VEIDEKKE BOSTAD AB	tel. 08-635 61 00	
	TE VEIDEKKE ENTREPRENAD AB	tel. 08-635 61 00	
X	A WHITE ARKITEKTER	tel. 08-402 25 00	
UPPDRAGS NR 9126543000		RTAD AV I.A. S.N	HANTLÄGGARE K.M/Hendefelt
DATUM 2017.06.09		ANSVARIG L. MELIN	
HUS L4			
PLAN 11-13			
SKALA A1 1:100 A3 1:200		RUPPER A-40.1-L4111-113	
			BET

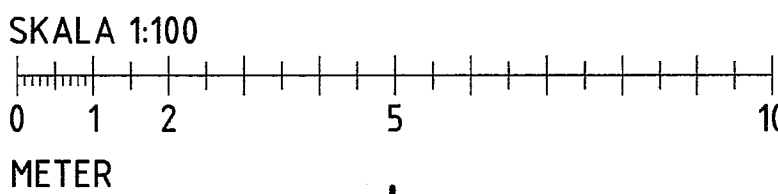



PLUSHÖJDER ANGES I METER OCH AVSER FÄRDIGT GOLV  
ALLA MÅTT I MM

1300 MM VÄNDRADIE RULLSTOL



SAMTLIGA UNDERTAK FASTA.

UTEPLATSER ENLIGT LA.

MINDRE VARIATIONER I FÖNSTERSÄTTNING REDOVISAS  
PÅ FASADRITNING

FÖRRÅDSYTA ERSÄTTES I VISSA FALL AV  
SKÅPSINREDNING.

TILLGÄNGLIGHETSGRANSKNING UTFÖRD.

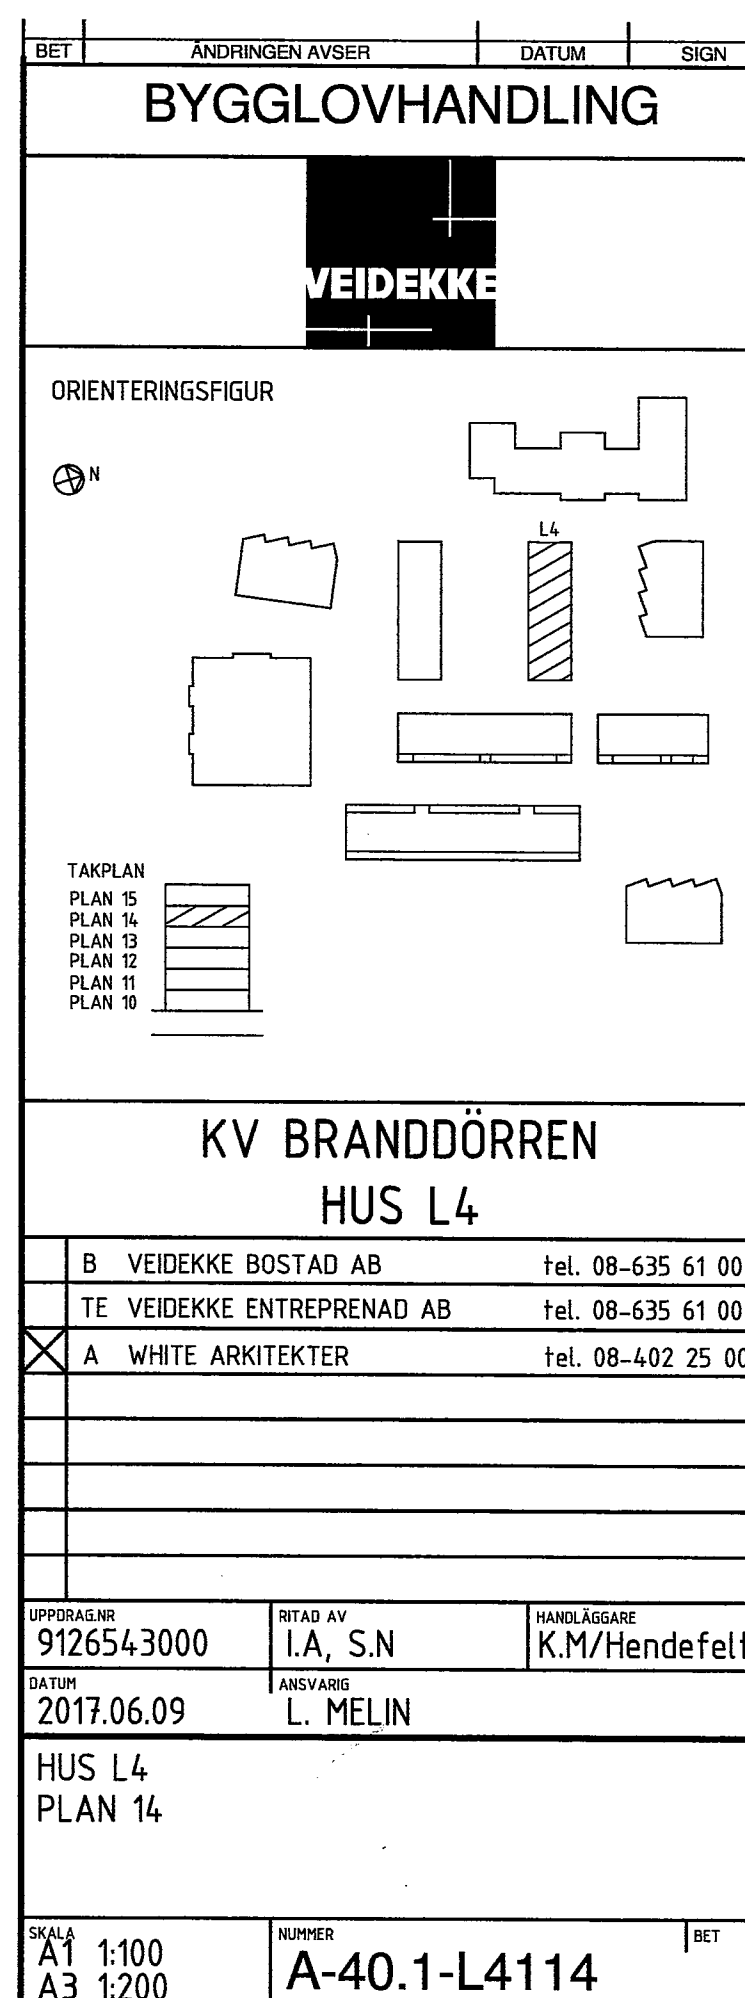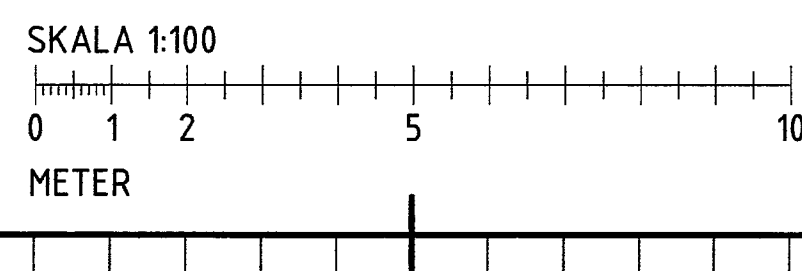



FÖRKLARINGAR

PLUSHÖJDER ANGES I METER OCH AVSER FÄRDIGT GOLV  
ALLA MÅTT I MM

-----	EI 60
-----	EI 30
-----	UNDERTAK/INKLÄDNAD
DM	DISKMASKIN
TP	TVÄTTPELARE
TM	TVÄTTMASKIN
TT	TORKTUMLARE
K	KYL
F	FRYS
K/F	KYL/FRYS
ST	STÄD
G	GARDEROB
SG	SKJUTDÖRRSGARDEROB
L	LINNEGARDEROB
PB	POSTBOX
KV	KONSTVERK
SR	STUPRÖR
○	1300 MM VÄNDRADIE RULLSTOL

FÖRESKRIFTER

SAMTLIGA UNDERTAK FASTA.


HÄNVISNINGAR

UTEPLATSER ENLIGT LA.

MINDRE VARIATIONER I FÖNSTERSÄTTNING REDOVISAS  
PÅ FASADRITNING

FÖRRÄDSYTA ERSÄTTS I VISSA FALL AV  
SKÅPSINREDNING.

TILLGÄNGLIGHETSGRANSKNING UTFÖRD.

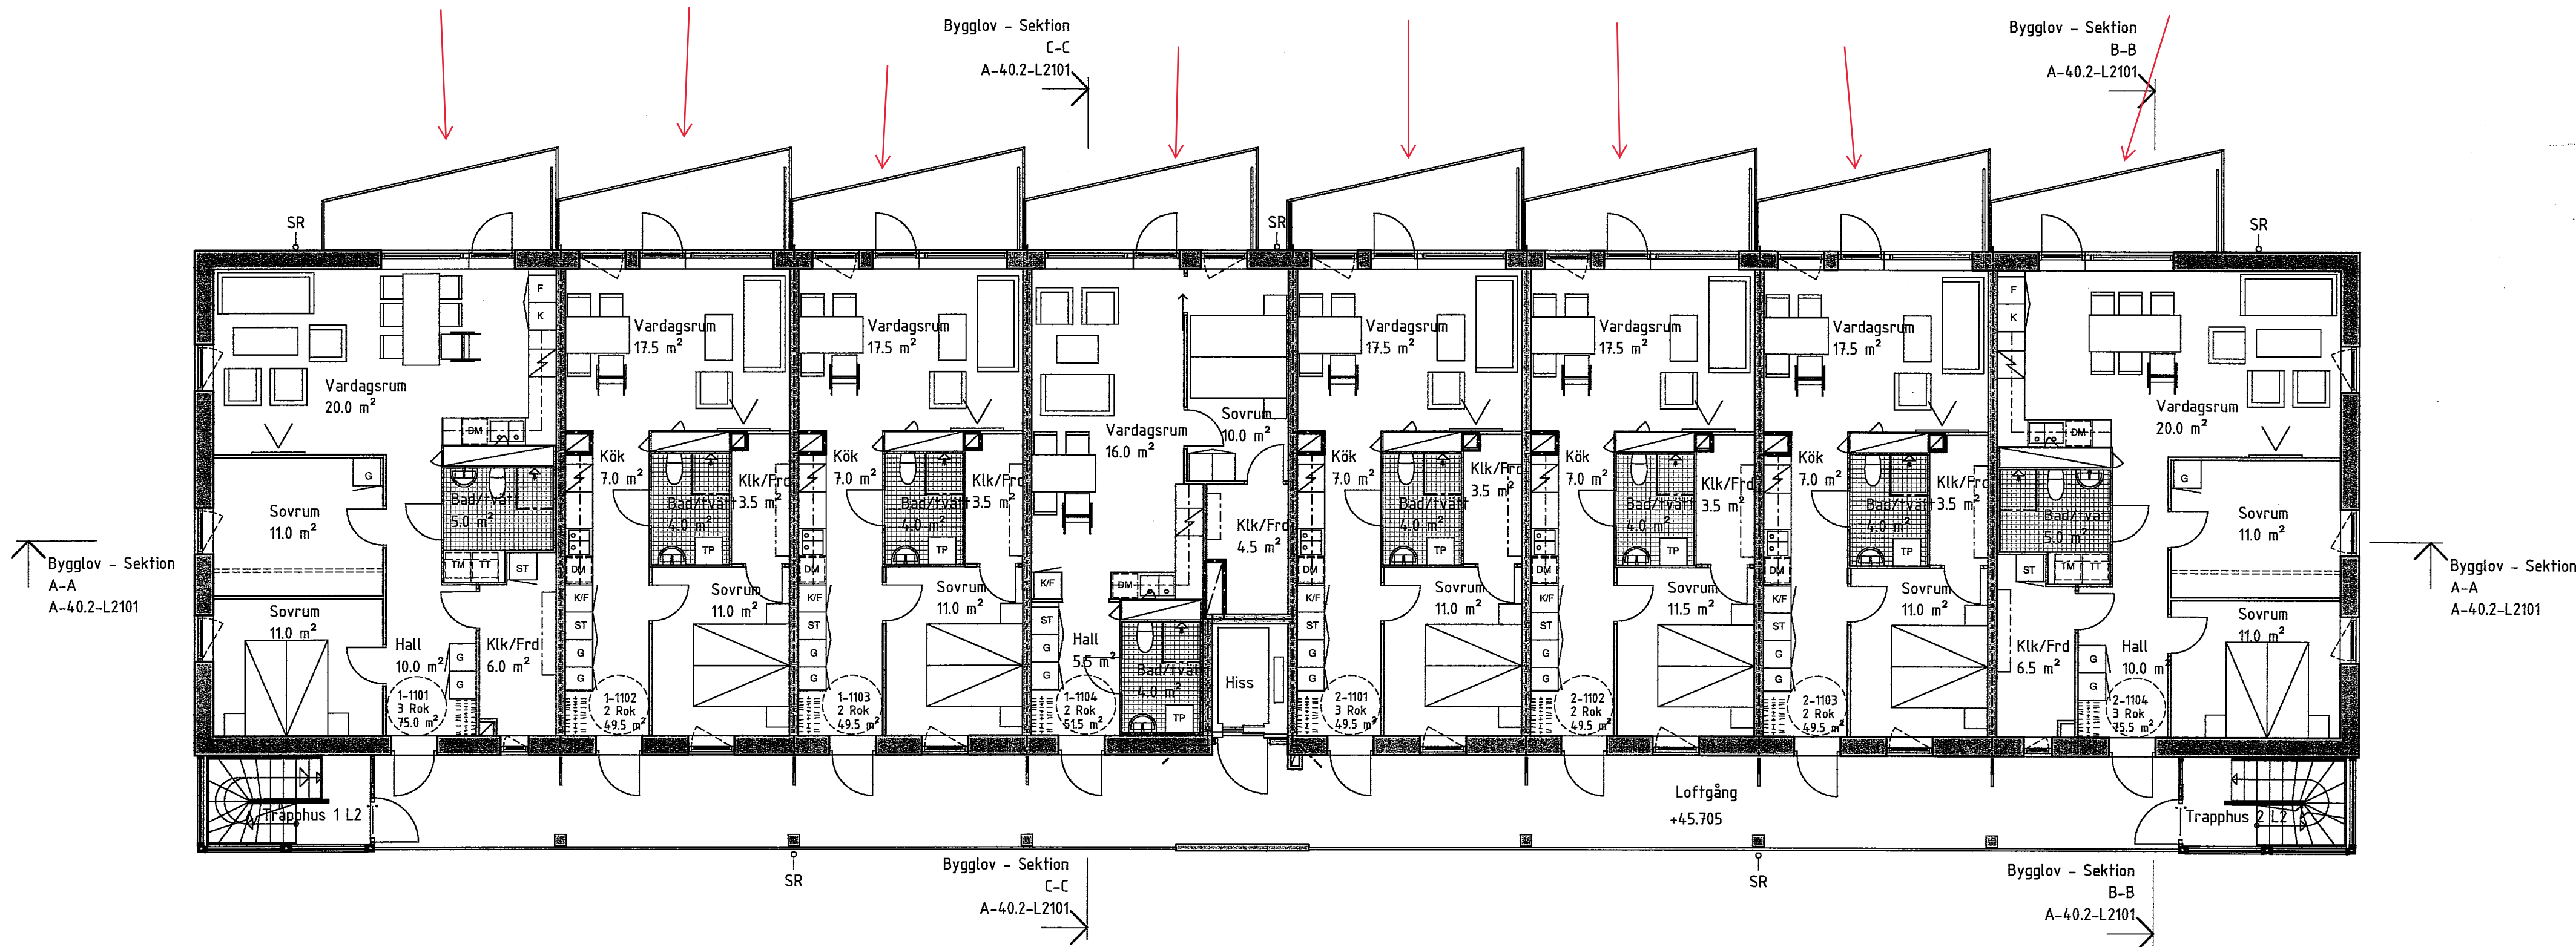

BET	ÄNDRINGEN AVSER	DATUM	SIGN
BYGGLOVHANDLING			
VEIDEKKE			
ORIENTERINGSGRÄNS			
TAKPLAN PLAN 15 PLAN 14 PLAN 13 PLAN 12 PLAN 11 PLAN 10 GARAGE			
KV BRANDDÖRREN HUS L2			
B	VEIDEKKE BOSTAD AB	tel. 08-635 61 00	
TE	VEIDEKKE ENTREPRENAD AB	tel. 08-635 61 00	
X	A WHITE ARKITEKTER	tel. 08-402 25 00	
UPPGÄV 9126543000		UTFÖR AV I.A. K.M. S.N.	HANDLEDARE K.M./Hendefelt
DATUM 2017-06-09		ANSVARIG L. MELIN	
HUS L2 PLAN 11-13			
SKALA A1 1:100 A3 1:200	NUMMER A-40.1-L2111-113		BET



FÖRKLARINGAR

PLUSHÖJDER ANGES I METER OCH AVSER FÄRDIGT GOLV  
ALLA MÄTT I MM

-----	EI 60
-----	EI 30
-----	UNDERTAK/INKLÄDNAD
DM	DISKMASKIN
TP	TVÄTTPELARE
TM	TVÄTTMASKIN
TT	TORKTUMLARE
K	KYL
F	FRYS
K/F	KYL/FRYS
ST	STÅD
G	GARDEROB
SG	SKJUTDÖRRSGARDEROB
L	LINNEGARDEROB
PB	POSTBOX
KV	KONSTVERK
SR	STUPRÖR
○	1300 MM VÄNDRADIE RULLSTOL

FÖRESKRIFTER

SAMTLIGA UNDERTAK FASTA.



HÄNVISNINGAR

UTEPLATSER ENLIGT LA.

MINDRE VARIATIONER I FÖNSTERSÄTTNING REDOVISAS  
PÅ FASADRITNING

FÖRRÄDSYTA ERSÄTTS I VISSA FALL AV  
SKÅPSINREDNING.

TILLGÄNGLIGHETSGRANSKNING UTFÖRD.

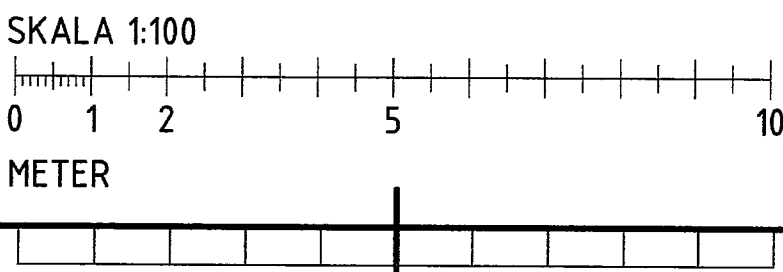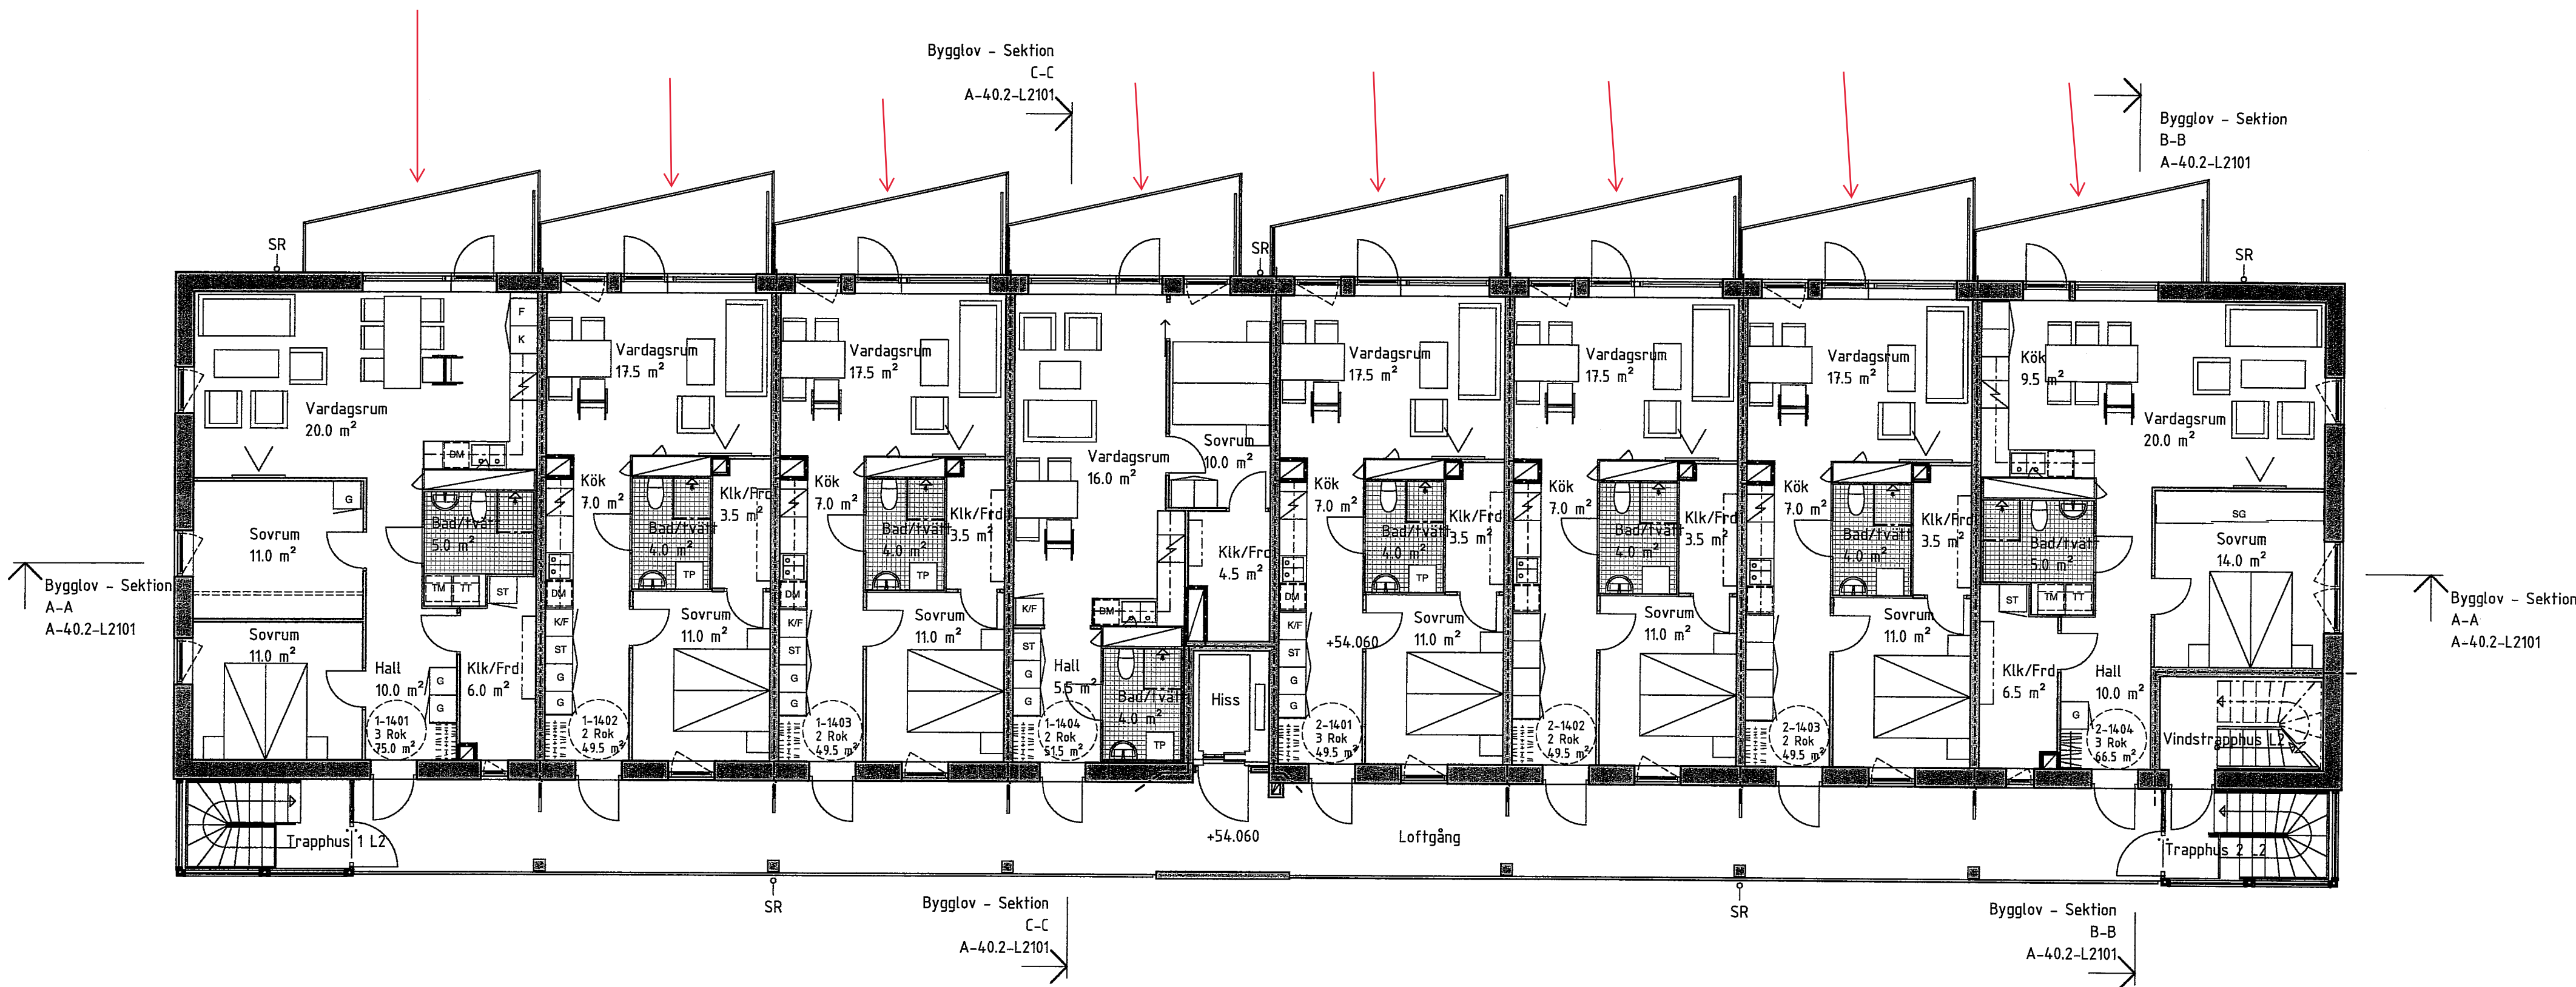

BET	ÄNDRINGEN AVSER	DATUM	SIGN
BYGGLOVHANDLING			
VEIDEKKE			
ORIENTERINGSFIGUR			
TAKPLAN			
KV BRANDDÖRREN HUS L2			
B VEIDEKKE BOSTAD AB		tel. 08-635 61 00	
TE VEIDEKKE ENTREPRENAD AB		tel. 08-635 61 00	
A WHITE ARKITEKTER		tel. 08-402 25 00	
UPPDRAGS 9126543000			
RITAD AV I.A., K.M., S.N.		HANDLAGARE K.M./Hendefelt	
DATUM 2017-06-09		ANSVARIG L. MELIN	
HUS L2 PLAN 14			
SKALA A1 1:100 A3 1:200		NUMMER A-40.1-L2114	