

FÖRKLARINGAR

PLUSHÖJDER ANGES I METER OCH AVSER FÄRDIGT GOLV
ALLA MÅTT I MM

FASADSKIKT

1a = betong, natur.
1b = betong, målas NCS S1500-N bruten vit, fogkulör
lika fasadfärg.
1c = brunt tegel i varm ton, fogkulör Antracitgrå.
1d = målas NCS S1500-N bruten vit.

PLÅT

2a = plåtar i anslutning till tak och fasad
RAL 9006/PL 45 silvermetall.
2b = Hängrännor RAL 9006/PL 45 silvermetall.
2c = stuprör RAL 9006/PL 45 silvermetall.

FÖNSTER, BALKONDÖRR, ENTRÉDÖRR

3a = Fönster samt plåtar och bleck i anslutning RAL
9006/PL 45 silvermetall.

UTV. METALLPARTIER

4a = entréparti brännlackeras i rödbrun metall.

BALKONGRÄCKE

Pinnräcke, ståndare och överliggare brännlackeras
5a = pinnräcken brännlackeras i kulör 9006/PL 45
silvermetall.

TAK

8a = takpapp mellangrå

SKÄRMTAK

9a = Glasfak monterat på konsol silvermetall. Typ
Designfak Easy Collection Clear Glass Console Bold
Silver el. likv.

FÖRESKRIFTER

HÄNVISNINGAR

PERSPEKTIV OCH MATERIALPLANSCH.

BET	ÄNDRINGEN AVSER	DATUM	SIGN
BYGGLOVHANDLING			
VEIDEKKE			
ORIENTERINGSFIGUR			
KV BRANDDÖRREN HUS L5			
B	VEIDEKKE BOSTAD AB	tel. 08-635 61 00	
TE	VEIDEKKE ENTREPRENAD AB	tel. 08-635 61 00	
<input checked="" type="checkbox"/> A	WHITE ARKITEKTER	tel. 08-402 25 00	
UPPGÄR			
912654-3000	RITAD AV IA, KM	HANDLÄGGARE K.M /Hendefelt	
DATUM 2017-06-09	ANSVARIG L. MELIN		
HUS L5 FASADER			
SKALA A1 1:100 A3 1:200	NUMMER A-40.3-L5101		BET



PLUSHÖJDER ANGES I METER OCH AVSER FÄRDIGT GOLV
ALLA MÅTT I MM

FASADSKIKT

1a = befong, natur.
1b = befong, målas NCS S1500-N bruten vit, fogkulör
lika fasadfärg.
1c = brunt tegel i varm ton, fogkulör Antracitgrå.
1d = målas NCS S1500-N

PLÅT

2a = plåtar i anslutning till tak och fasad
RAL 9006/PL 45 silvermetallik.
2b = hänggrännor RAL 9006/PL 45 silvermetallik.
2c = stuprör RAL 9006/PL 45 silvermetallik.

FÖNSTER, BALKONDÖRR, ENTRÉDÖRR

3a = Fönster samt plåtar och bleck i anslutning RAL 9006/PL 45 silvermetallic.

UTV. METALLPARTIER

4a = entréparti brännlackeras i rödbrun metallic.

BALKONGRÄCKE, FRANSK BALKONG

Pinnaräcke, ståndare och överliggare brännlackeras
5a = pinnaräcken i kulör RAL 9006/PL 45 silvermetallic.

TAK

TAK
8a = takpapp mellangrða


SKÄRMTAK

9a = Glastak monterat på konsol silvermetallic.


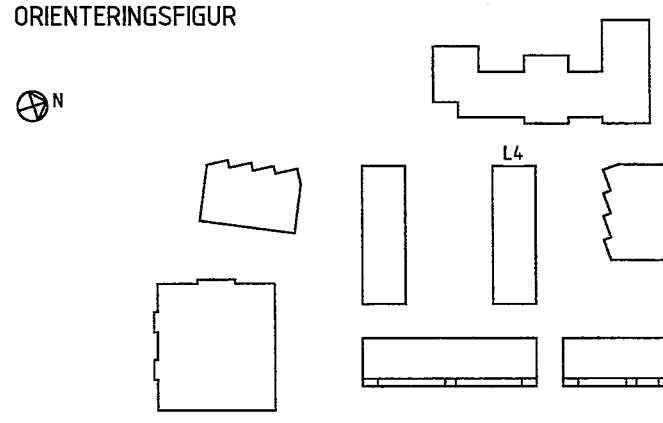
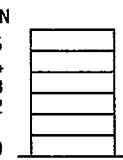
PERSPEKTIV OGCH MATERIAL PLANSCH



SKALA 1:100

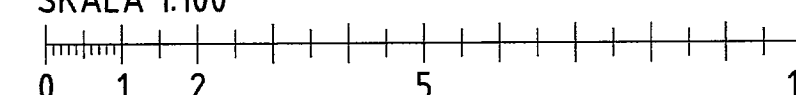

METER

BET	ANDRINGER AVSER	DATUM	SIGN
<h1>BYGGLOVHANDLING</h1> <div style="text-align: center;">  </div>			
<h2>ORIENTERINGSFIGUR</h2> <div style="text-align: center;">  </div>			
<h2>TAKPLAN</h2> <div style="display: flex; align-items: center;"> <div style="margin-right: 20px;"> <p>PLAN 15</p> <p>PLAN 14</p> <p>PLAN 13</p> <p>PLAN 12</p> <p>PLAN 11</p> <p>PLAN 10</p> </div>  </div>			
<h1>KV BRANDDÖRREN</h1> <h2>HUS L4</h2>			
<input type="checkbox"/>	B VEIDEKKE BOSTAD AB	tel. 08-635 61 00	
<input type="checkbox"/>	TE VEIDEKKE ENTREPRENAD AB	tel. 08-635 61 00	
<input checked="" type="checkbox"/>	A WHITE ARKITEKTER	tel. 08-402 25 00	
<input type="checkbox"/>			
<input type="checkbox"/>			
<input type="checkbox"/>			
<input type="checkbox"/>			
<input type="checkbox"/>			
UPPGIFTSÄDR	RITAD AV	HANDLÄSARE	
9126543000	S.N. K.M	K.M/Hendefelt	
DATUM	ANSVARIG		
2017.06.09	L. MELIN		
<h2>HUS L4</h2> <h2>FASADER</h2>			
SKALA	NUMMER		BET
A1 1:100	A-40.3-L4101		
A3 1:200			

FÖRKLARINGAR

PLUSHÖJDER ANGES I METER OCH AVSER FÄRDIGT GOLV
PLUSHÖJDER ANGES I MM

FASADSKIKT

- 1a: betong natur.
1b: betong målas NCS S1500-N, bruten vit.
1c: betong målas NCS S7000-N, mörkgrå.
1d: målas NCS S1500-N, bruten vit.
1e: bfg målas NCS 3000-N
1f: NCS S5010-B90G, mörkgrön

PLÅT

- 2a: plåtar i anslutning till tak och fasad
RAL 9006/PL 45, silvermetall.
2b: hängrännor RAL 9006/PL45, silvermetall.
2c: stuprör, RAL 9006/PL45, silvermetall.

FÖNSTER, BALKONGDÖRR, ENTRÉDÖRR

- 3a: fönster samt plåtar och bleck i anslutning
RAL 9006/PL 45 silvermetall.
3b: loftgångsdörr kulör NCS S1500-N, bruten vit.

UTVÄNDIGA METALLPARTIER

- 4a: entréparti brännlackeras i rödbrun metall.
4b: ventgaller NCS S1500-N

BALKONGRÄCKE

- 5a: ståg, ständare och överliggare brännlackeras RAL 9006.
5a: perforerad plåt brännlackeras båda sidor
RAL 9006.
5b: glas, genomskiktigt.
5c: glas, opalt.

SKÄRMAR

- 6b: skärm mellan lägenheter brännlackeras RAL 9006
silvermetall.

UTRYMNINGSSTRAPPHUS

- 7a: partiprofiler lackeras i kulör NCS S1500-N bruten
vit
7b: enl. materialplansch, printglas, 3 nyanser av vitt.


TAK

- 8a: takpapp, svart


FÖRESKRIFTER

HÄNVISNINGAR

PERSPEKTIV OCH MATERIALPLANSCH.

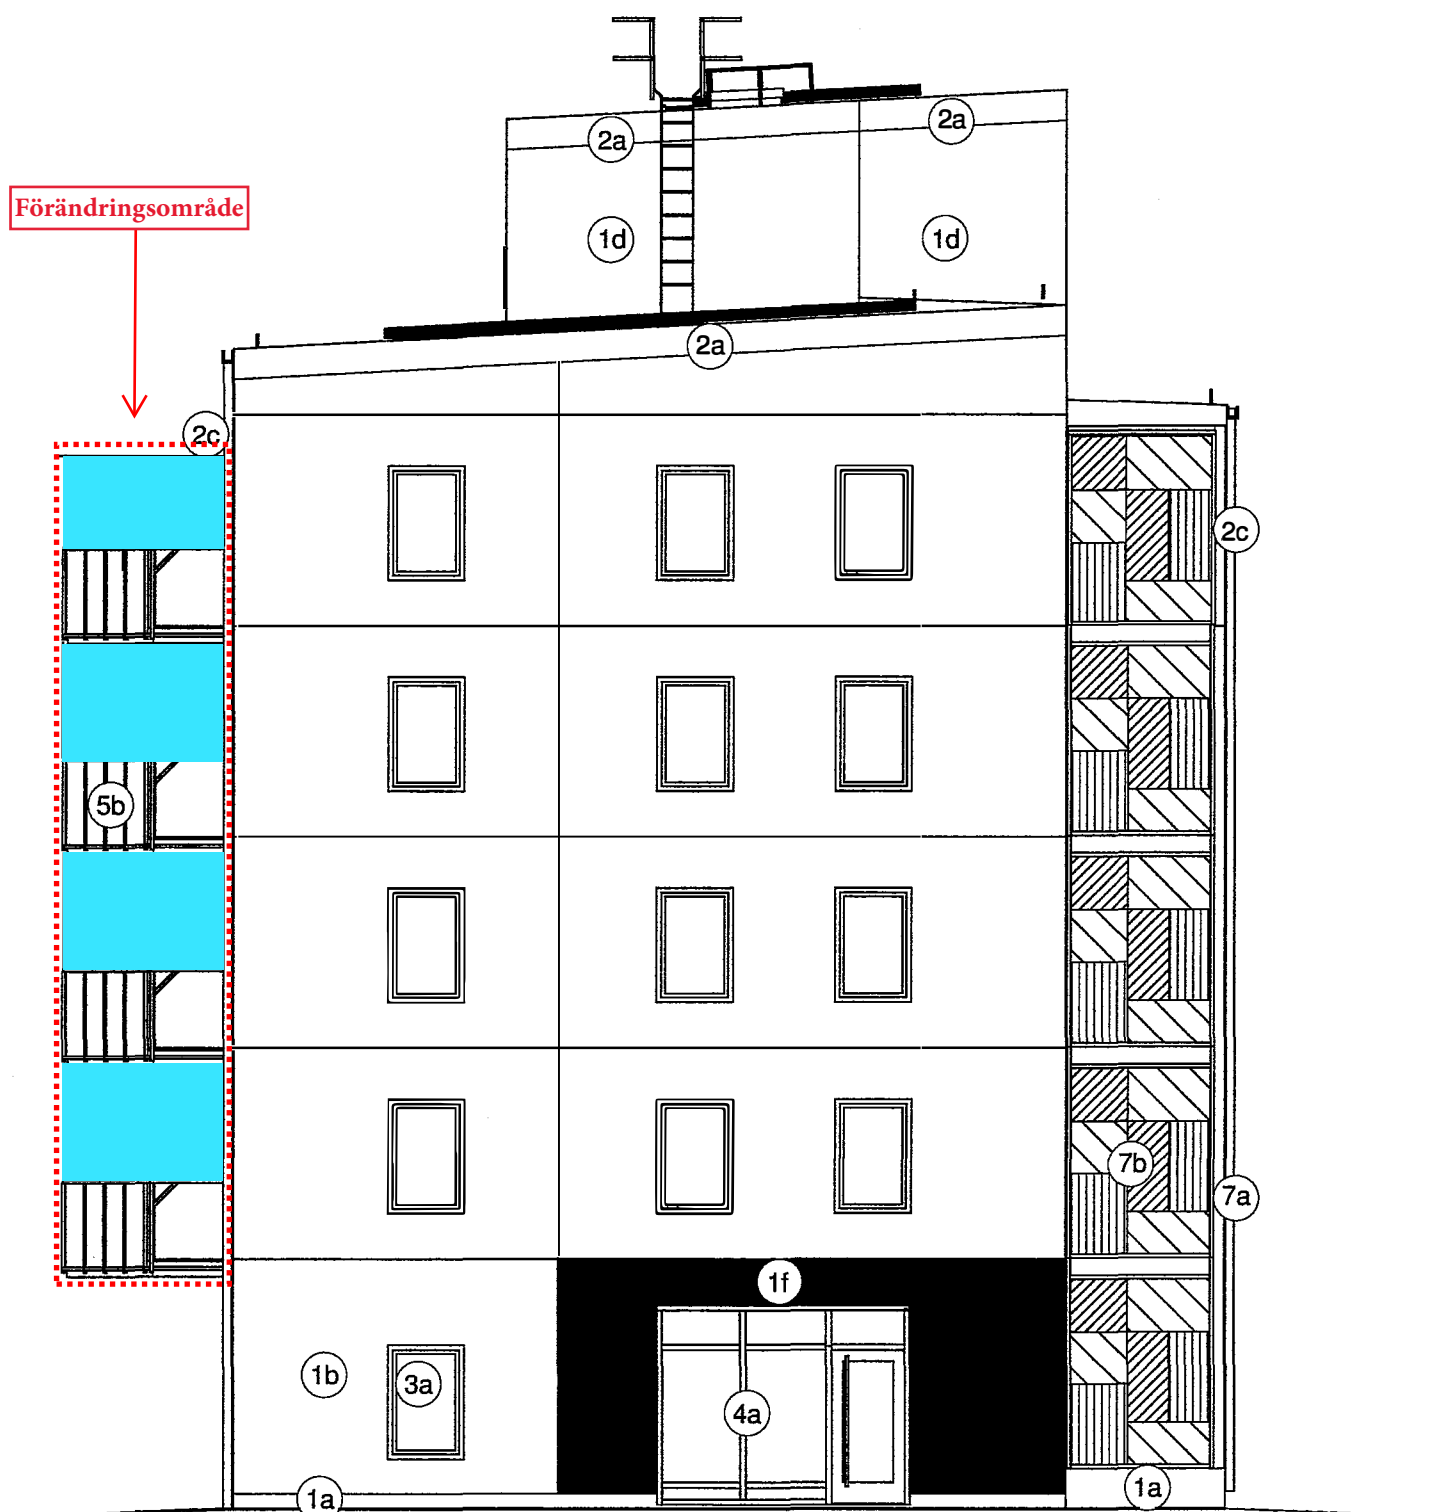


Bygglov - Fasad mot söder

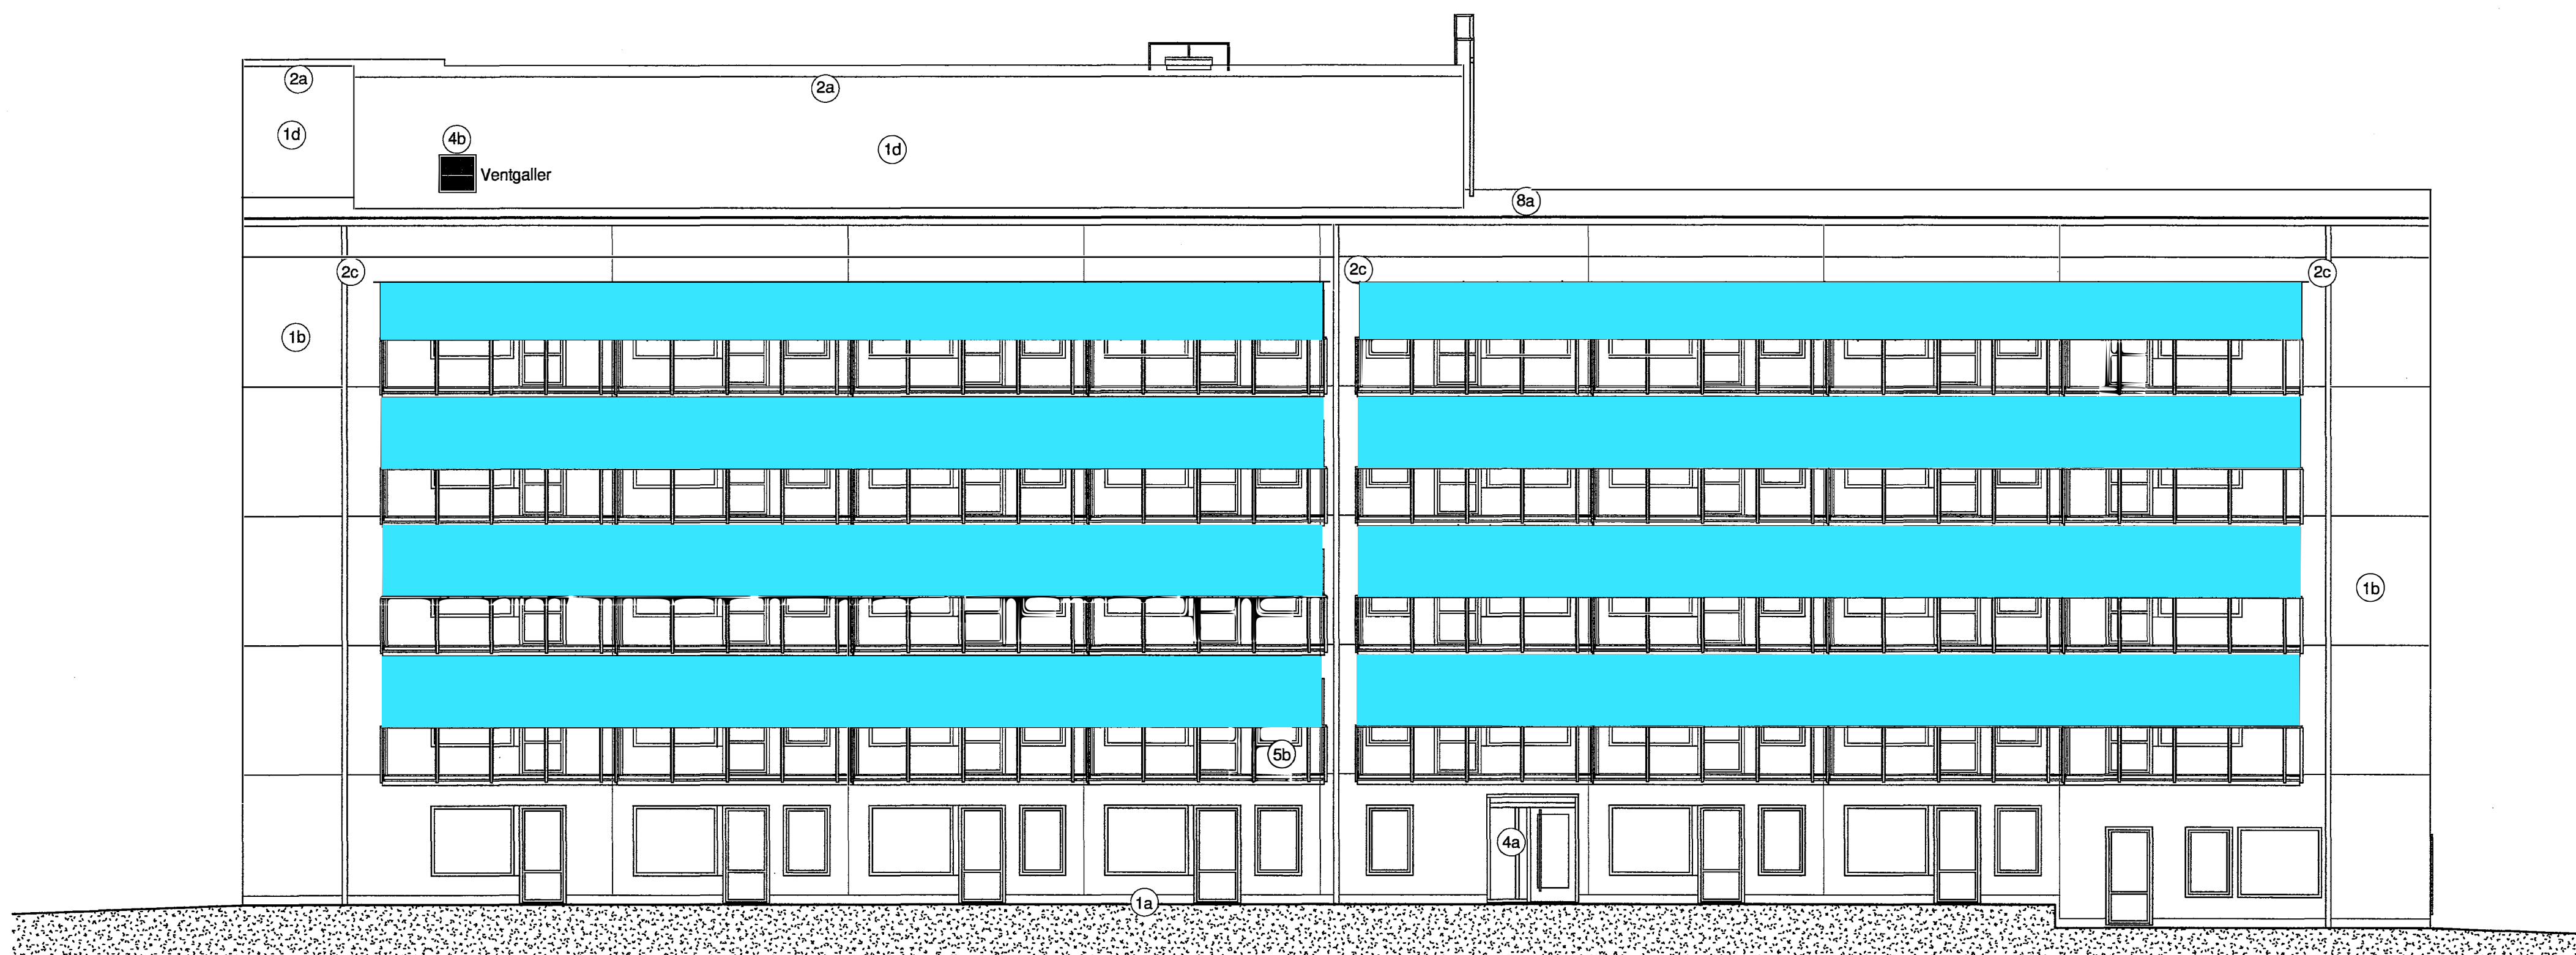

Bygglov - Fasad mot väster

SKALA 1:100

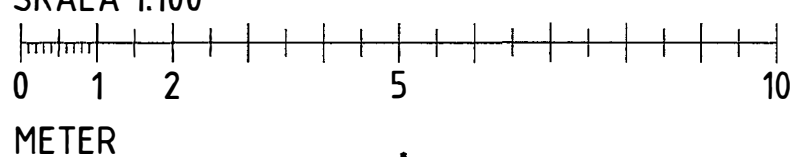

BET	ÄNDRINGEN AVSER	DATUM	SIGN
BYGGLOVHANDLING			
<div><div></div><div>VEIDEKKE</div><div></div></div>			
ORIENTERINGSFIGUR			
1c: betong målas NCS S7000-N, mörkgrå.
1d: målas NCS S1500-N, bruten vit.
1e: btg målas NCS 3000-N
1f: NCS S5010-B90G, mörkarön

PLÅT

2a: plåtar i anslutning till tak och fasad
RAL 9006/PL 45, silvermetallic.
2b: hänggränor RAL 9006/PL45, silvermetallic.
2c: stuprör, RAL 9006/PL45, silvermetallic.

FÖNSTER, BALKONGDÖRR, ENTRÉDÖRR

3a: fönster samt plåtar och bleck i anslutning
RAL 9006/PL 45 silvermetallic.

UTVÄNDIGA METALLPÅRTIER

4a: entréparti brännlackeras i rödbrun metallic.
4b: ventgaller NCS S1500-N

BALKONGRÄCKE

Stag, ståndare och överliggare brännlackeras RAL 9006.
5a: perforerad plåt brännlackeras båda sidor
RAL 9006.
5b: glas, genomsiktligt.
5c: glas, opalt.

SKÄRMAR

6b: skärm mellan lägenheter brännlackeras RAL 9006 silvermetallic.

UTRYMNINGSTRAPPHUS

7a: partiprofiler lackeras i kulör NCS S1500-N bruten vit

7b: enl. materialplansch, printglas, 3 nyanser av vitt.

TAK


8a: takpapp, svart

PERSPEKTIV OCH MATERIALPLANSCH.









Skärmar vid lgh, bakom pelare,
se plan A-110 till A-114

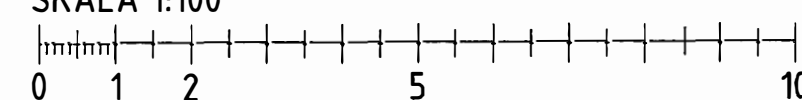SKALA 1:100



METER

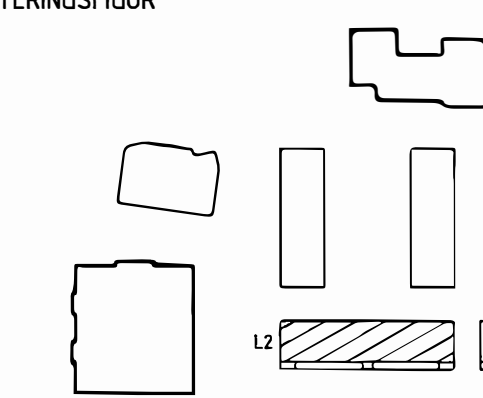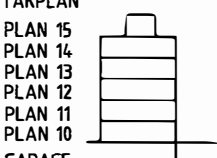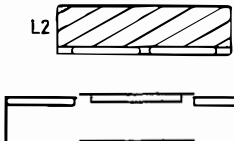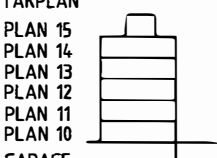

BET.	ÄNDRINGEN AVSER	DATUM	SIGN.
BYGGLOVHANDLING			
			
<p>ORIENTERINGSGUR</p> <div style="display: flex; align-items: center; justify-content: center;">   </div>			
<p>TAKPLAN</p> <div style="display: flex; align-items: center; justify-content: center;">   </div>			
<p>PLAN 15</p> <p>PLAN 14</p> <p>PLAN 13</p> <p>PLAN 12</p> <p>PLAN 11</p> <p>PLAN 10</p> <p>GARAGE</p> 			
KV BRANDDÖRREN HUS L2			
B VEIDEKKE BOSTAD AB		tel. 08-635 61 00	
TE VEIDEKKE ENTREPRENAD AB		tel. 08-635 61 00	
X A WHITE ARKITEKTER		tel. 08-402 25 00	
UPPFÖRAGNR	RITAD AV	HANDLÄGGARE	
912654.3000	LA, KM	K.M/Hendefel	
DATUM	ANSVARIG		
2017-06-09	L. MELIN		
HUS L2			
FASADER MOT NORR OCH ÖSTER			