

## FÖRKLARINGAR

Alla mått i m om ej annat anges.

## FÖRESKRIFTER

Alla mått kontrollmäts på plats. Eventuella avvikelser rapporteras till arkitekt för vidare hantering. Alla arbeten skall utföras i enlighet med god hantverkssed, branch-standard och tillverkarens anvisningar i ovan nämnd ordning.

**Plank**  
Utförs i tryckimpregnerat naturfärgat trä som får gråna med tiden.

**Fönster- & dörrparti**  
Hålmått följer bef. öppningar. Sparkplåt på nederkant dörr. Karmar målas i grågrönt S 0502-G eller likv. lika bef. fönsterkarmar. Fönsterbleck lika bef.

**Fönsterluckor**  
Vikbara fönsterluckor utförs i trä, målas i vinrött S 7010-R10B eller likv lika bef. garage-portar.

**Sockel**  
Putsad sockel i grått lika bef.

## HÄNVISNINGAR

A	JUSTERAD FASADGESTALTNING	240326	EL
BET	ÄNDRING AVSER	DATUM	SIGN

Ateljé Nord

## BYGGLOVSHANDLING

Papperskniven 8

Fastlagsvägen 23  
126 48 Hägersten

Ombyggnad av Garage till bostad


Ritad av TN  
2023-11-01

Fasad NORDOST & Sektion A-A  
Skala 1:100 (A3)


A5



FASAD MOT NORDOST

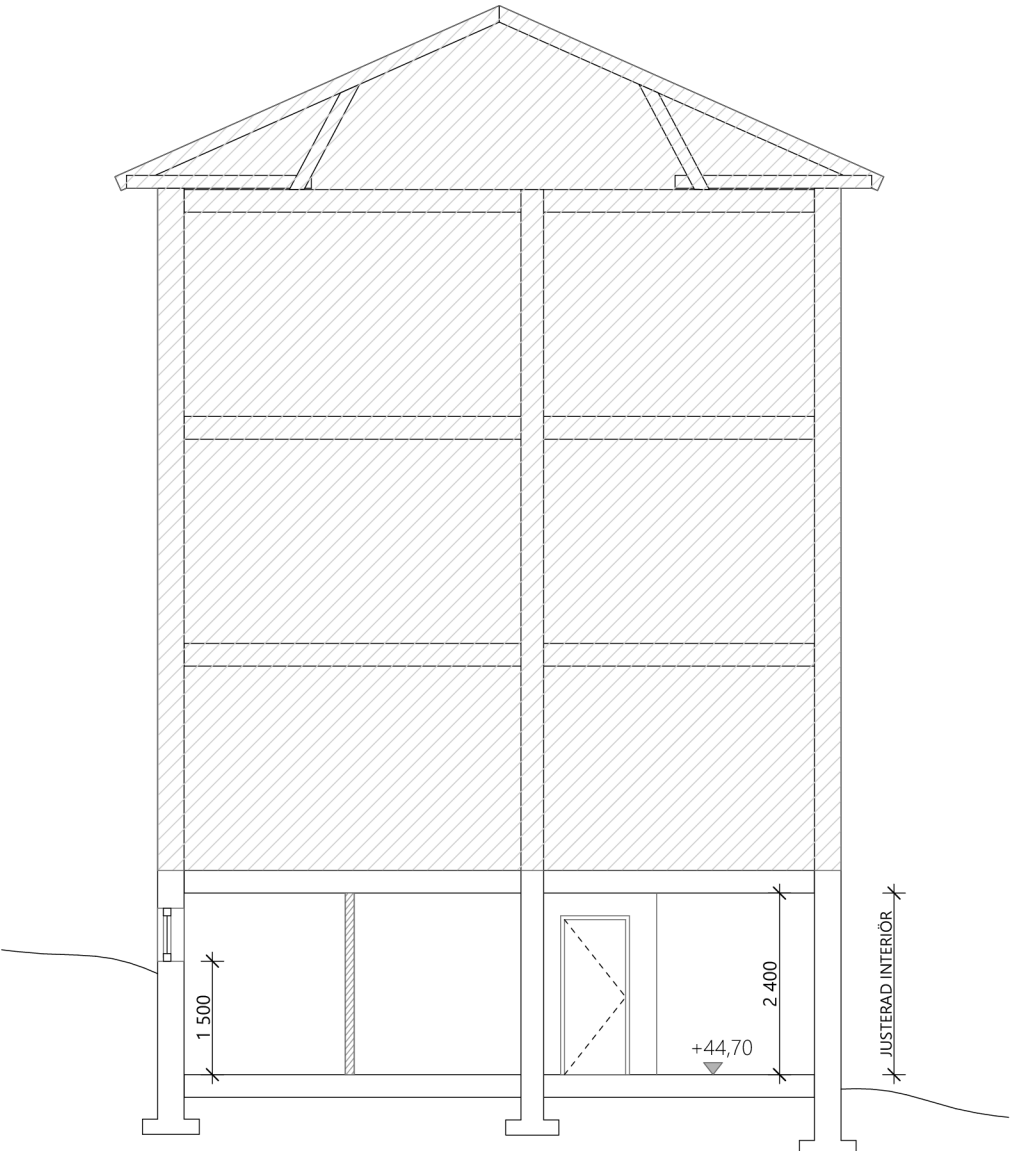

SEKTION A-A

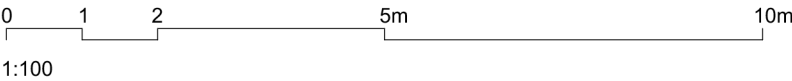

FÖRKLARINGAR

Alla mått i m om ej annat anges.

FÖRESKRIFTER

Alla mått kontrollmäts på plats. Eventuella avvikelser rapporteras till arkitekt för vidare hantering. Alla arbeten skall utföras i enlighet med god hantverkssed, branch-standard och tillverkarens anvisningar i ovan nämnd ordning.

**Plank**  
Utförs i tryckimpregnerat naturfärgat trä som får gråna med tiden.

**Fönster- & dörrparti**  
Hålmått följer bef. öppningar. Sparkplåt på nederkant dörr. Karmar målas i grågrönt S 0502-G eller likv. lika bef. fönsterkarmar. Fönsterbleck lika bef.

**Fönsterluckor**  
Vikbara fönsterluckor utförs i trä, målas i vinrött S 7010-R10B eller likv lika bef. garage-portar.

**Sockel**  
Putsad sockel i grått lika bef.

HÄNVISNINGAR

A	JUSTERAD FASADGESTALTNING	240326	EL
BET	ÄNDRING AVSER	DATUM	SIGN

Ateljé Nord

BYGGLOVSHANDLING

Papperskniven 8

Fastlagsvägen 23  
126 48 Hägersten

Ombyggnad av Garage till bostad


Ritad av TN  
2023-11-01

Fasad illustration  
Skala 1:50, 1:100 (A3)

A6



FASAD MOT NORDOST  
Öppna fönsterluckor

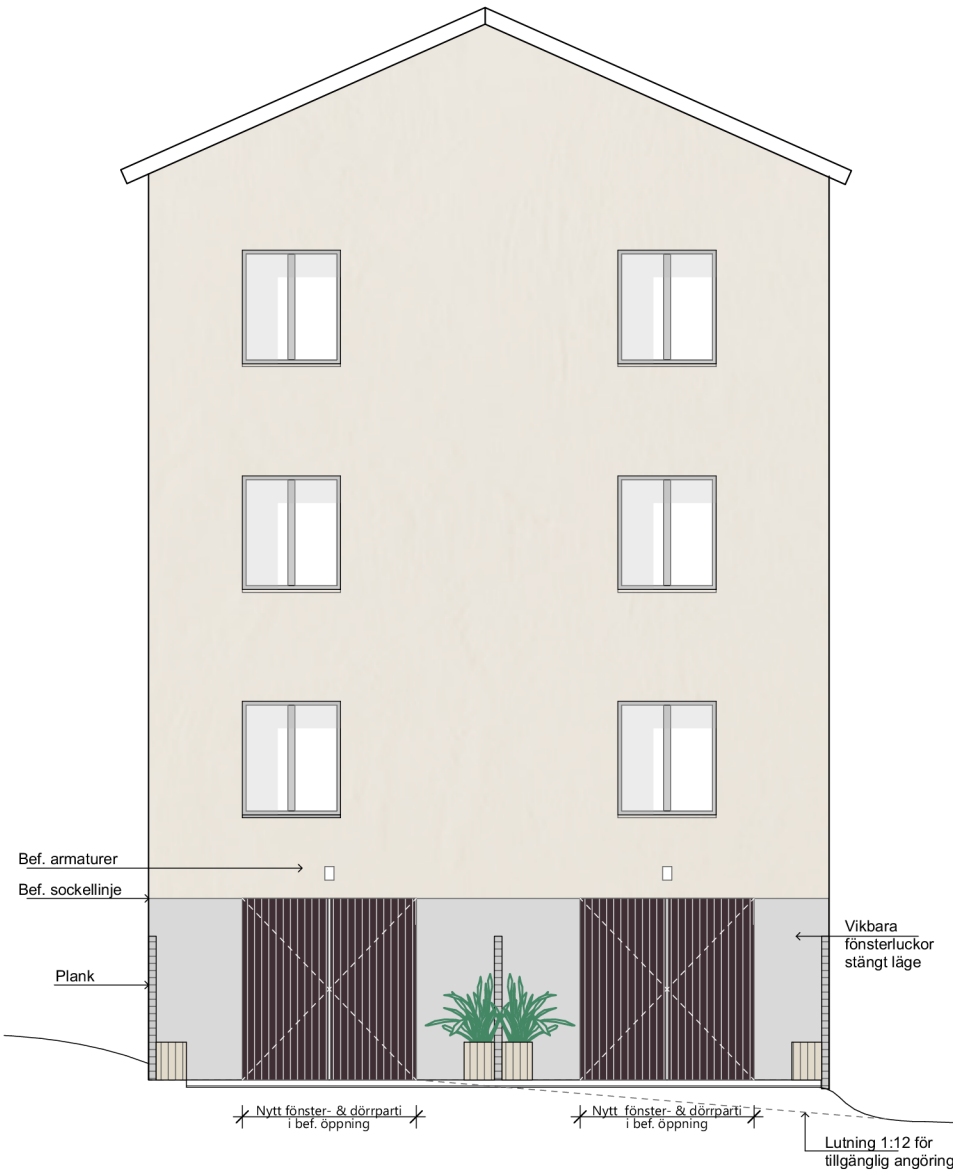

FASAD MOT NORDOST  
Stängda fönsterluckor

