

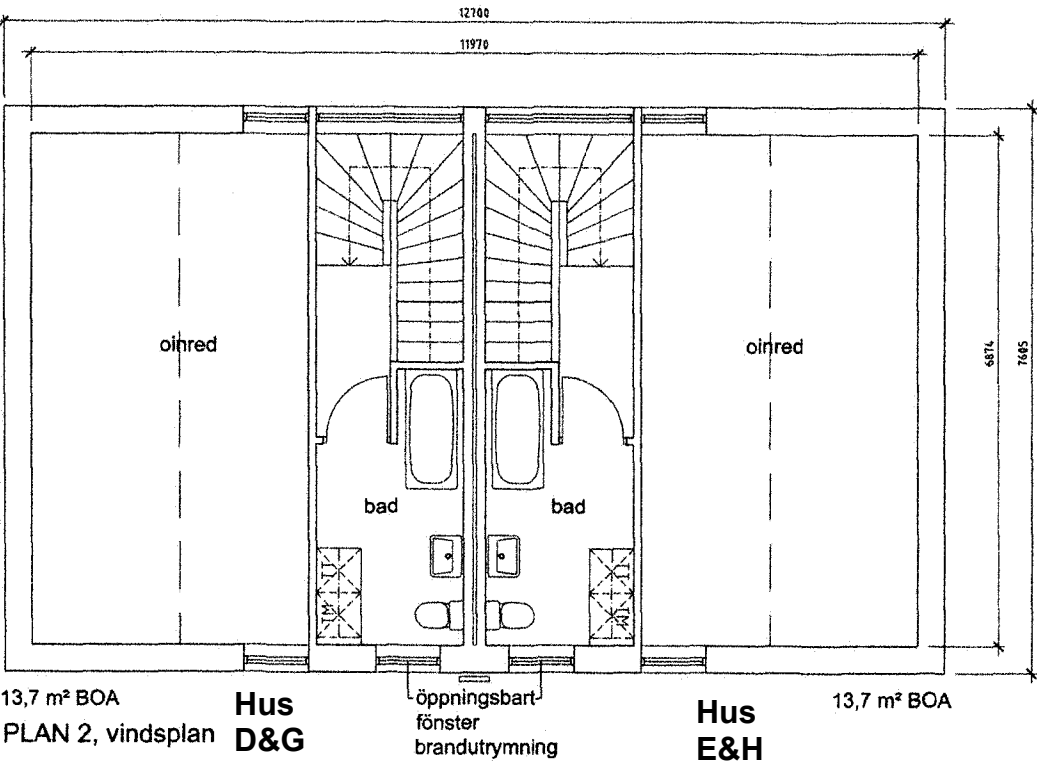



Enligt tidigare beviljat bygglov

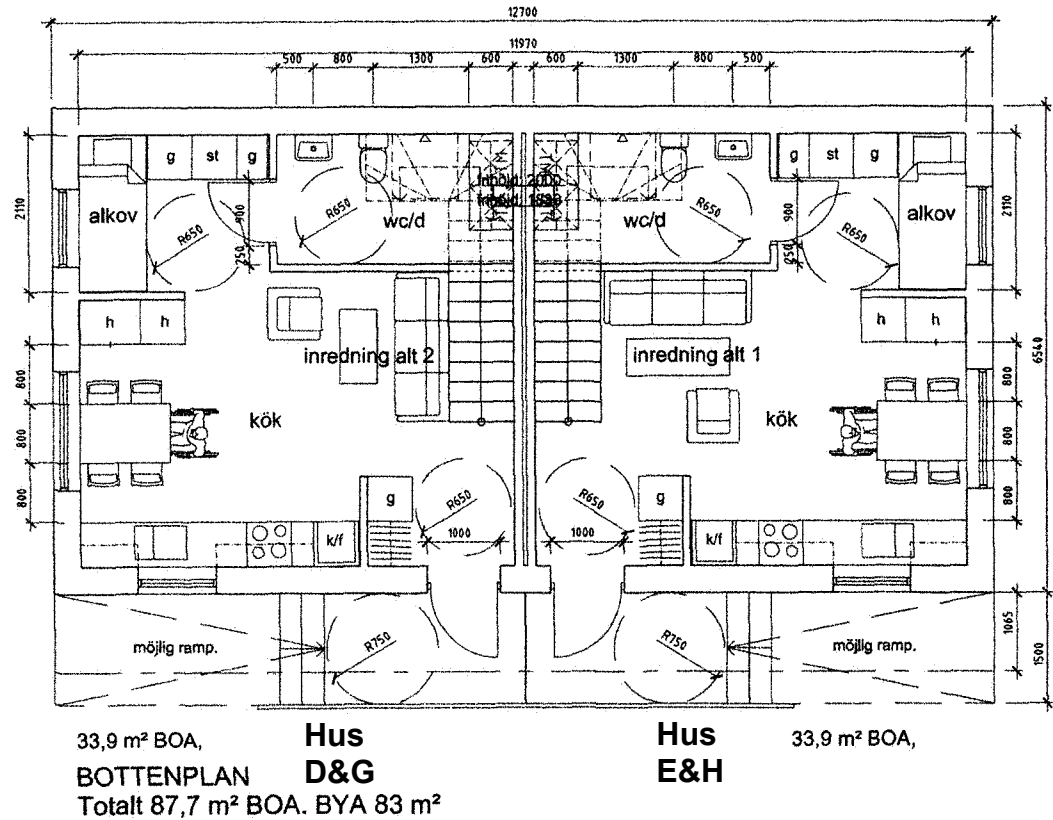


Enligt ansökan bygglov dat: 2024-03-04

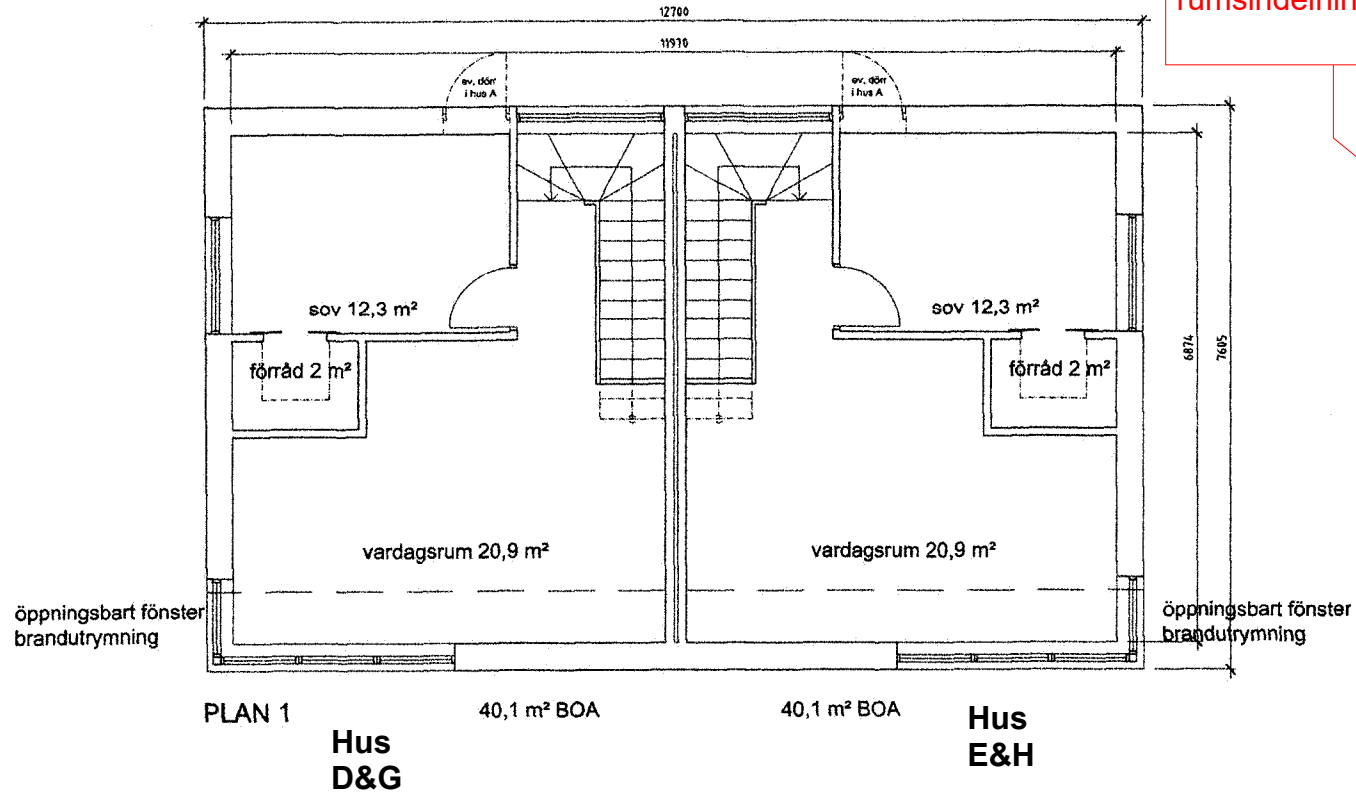

Tillkommande
rumsindelning

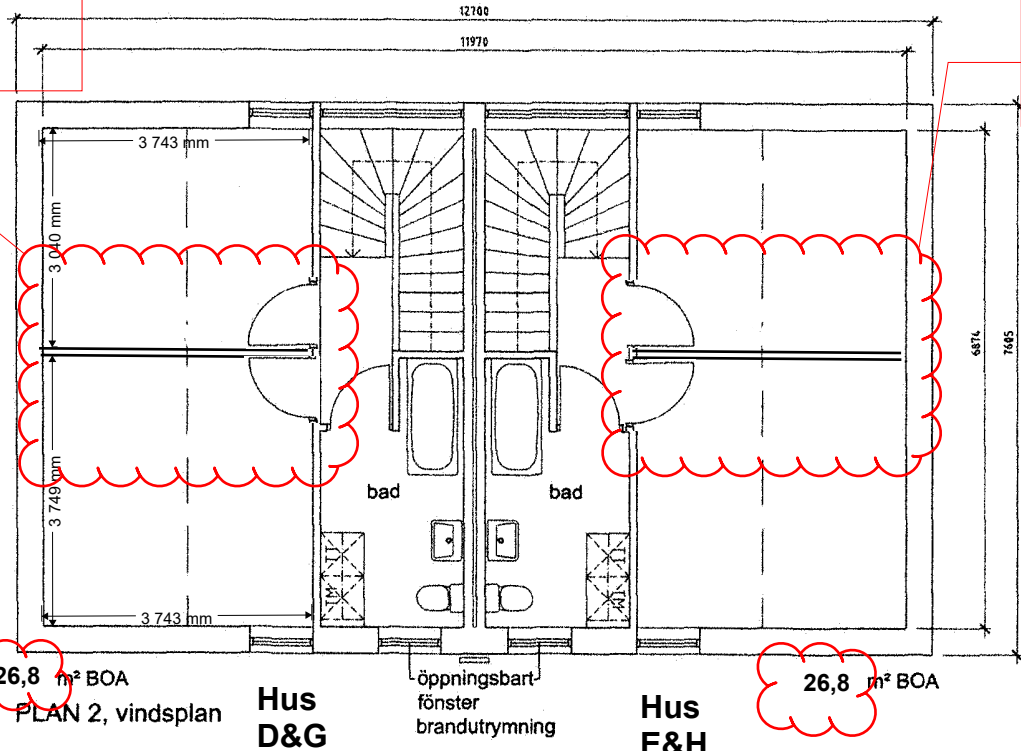

Tillkommande
rumsindelning

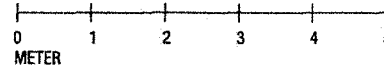

BET	ANT	SKEDIGHETEN AVSER	SIGN	DATE
Bygglovshandling				
UPPRAGAR	STADSBYGGNADSKONTOR	ANMÄLAN		
2024-03-17	UTFÖRANDE	GE EGENHET	GRANSK	NÄR
KV.STUDENTMÖSSAN-7				
PARHUS_A_&_B				
PLANER				
SKALA	RITNINGSSKALA		BET	
A1_50	01			
A3_100				