


A-40.1-01

PLAN BOTTENVÅNING

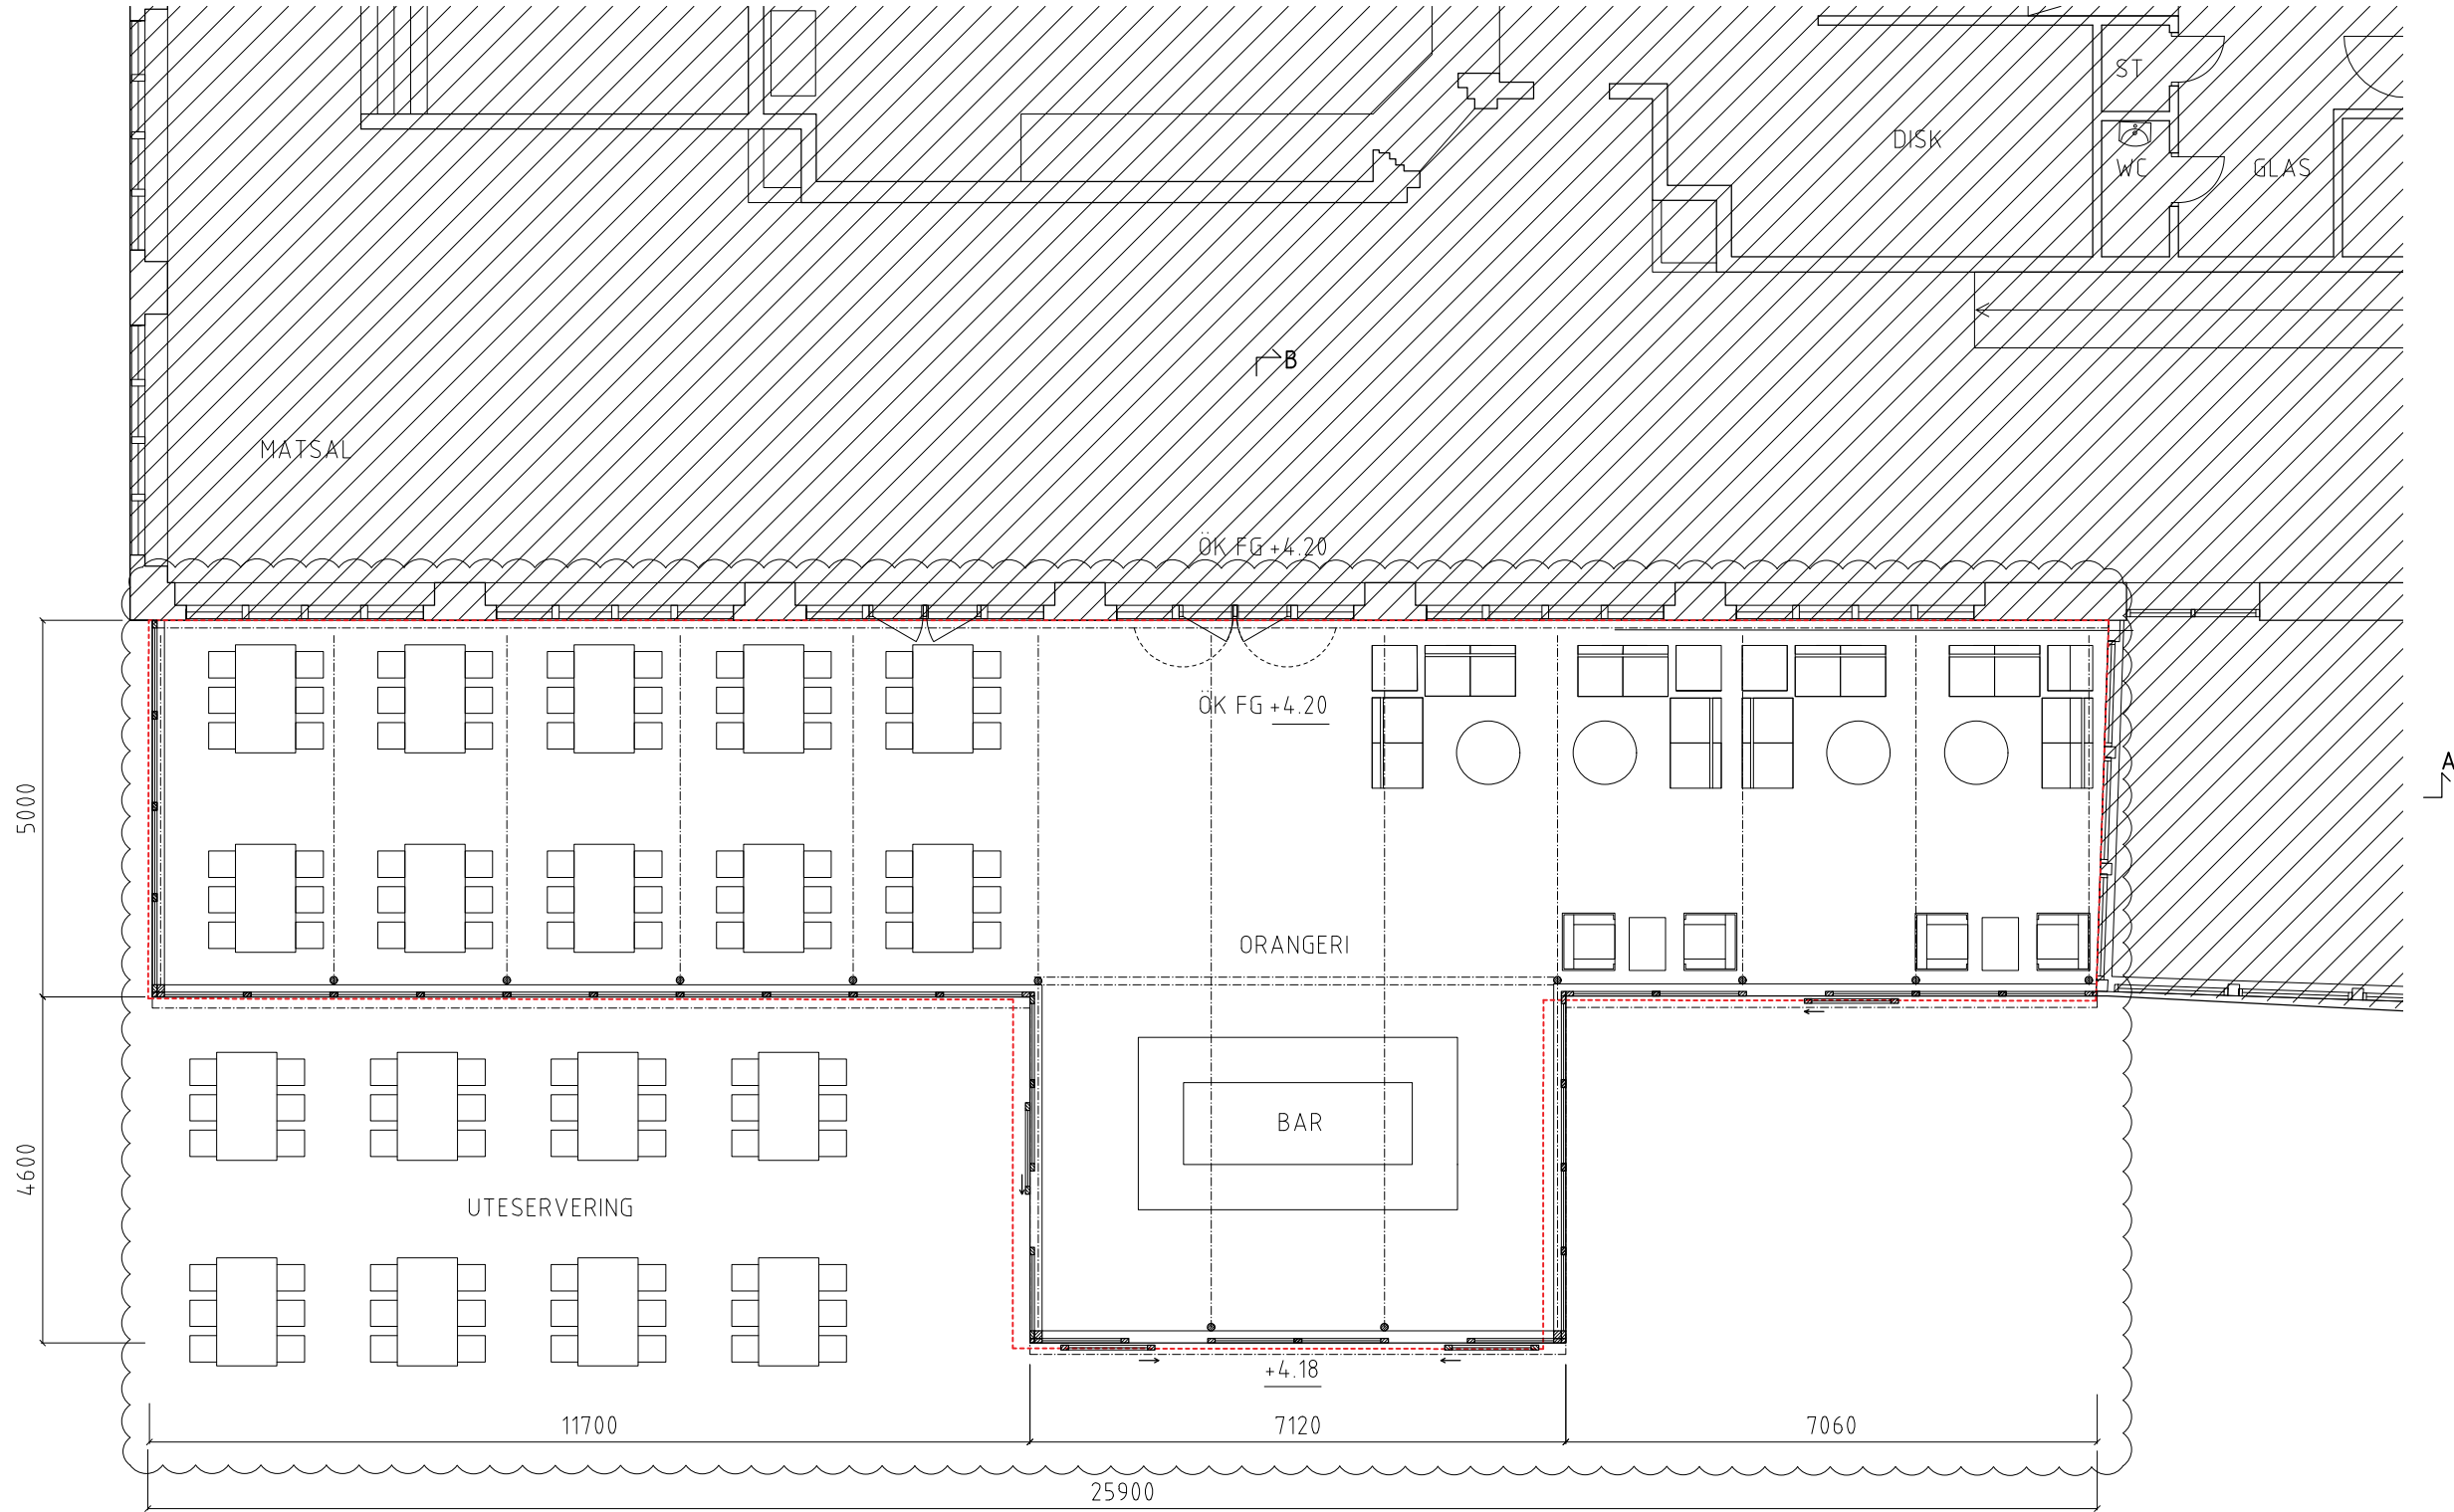

FÖRKLARINGAR

Mått anges i mm.
Plushöjder anges i m, RH 2000.

- Befintlig byggnad
- Stomme ny tillbyggnad
- Rives
- +xx,xx Befintlig plushöjd
- +xx,xx Ny plushöjd
- ÖK FG Överkant färdigt golv
- Ny skjutdörr
- Befintlig dörr

Ytskikt tak och fasader med glaspartier i grön plåt. Kulör:
NCS S 3010-G50Y.



FÖRESKRIFTER

Ytor
BTA tillbyggnad: 163,5 kvm

HÄNVISNINGAR

Se ritningsförteckning

A	1	Endast hela bägar/stommått	240328	sm
BET	ANT	ÄNDRINGEN AVSER	DATUM	SIGN

BYGGLOVSHANDLING

<div><div>K</div><div>VILLA KÄLLHAGEN</div></div>				
	BH	-	-	-
X	A	Merge Arkitekter AB	08 - 545 919 40	
	K	-	-	-
	V	-	-	-
	E	-	-	-
	L	-	-	-
UPPDRAK NR		RITAD/KONSTR AV	HANDLÄGGARE	Sibylle Maurer
-		SM / AT		
DATUM		ANSVARIG		
2024-03-18		Louise Masreliez		
VILLA KÄLLHAGEN - ORANGERI				
PLAN BOTTENVÅNING				
SKALA		NUMMER		BET
A3 1:100		A-40.1-01		A

ORIGINALFORMAT A3