


TAKPLAN

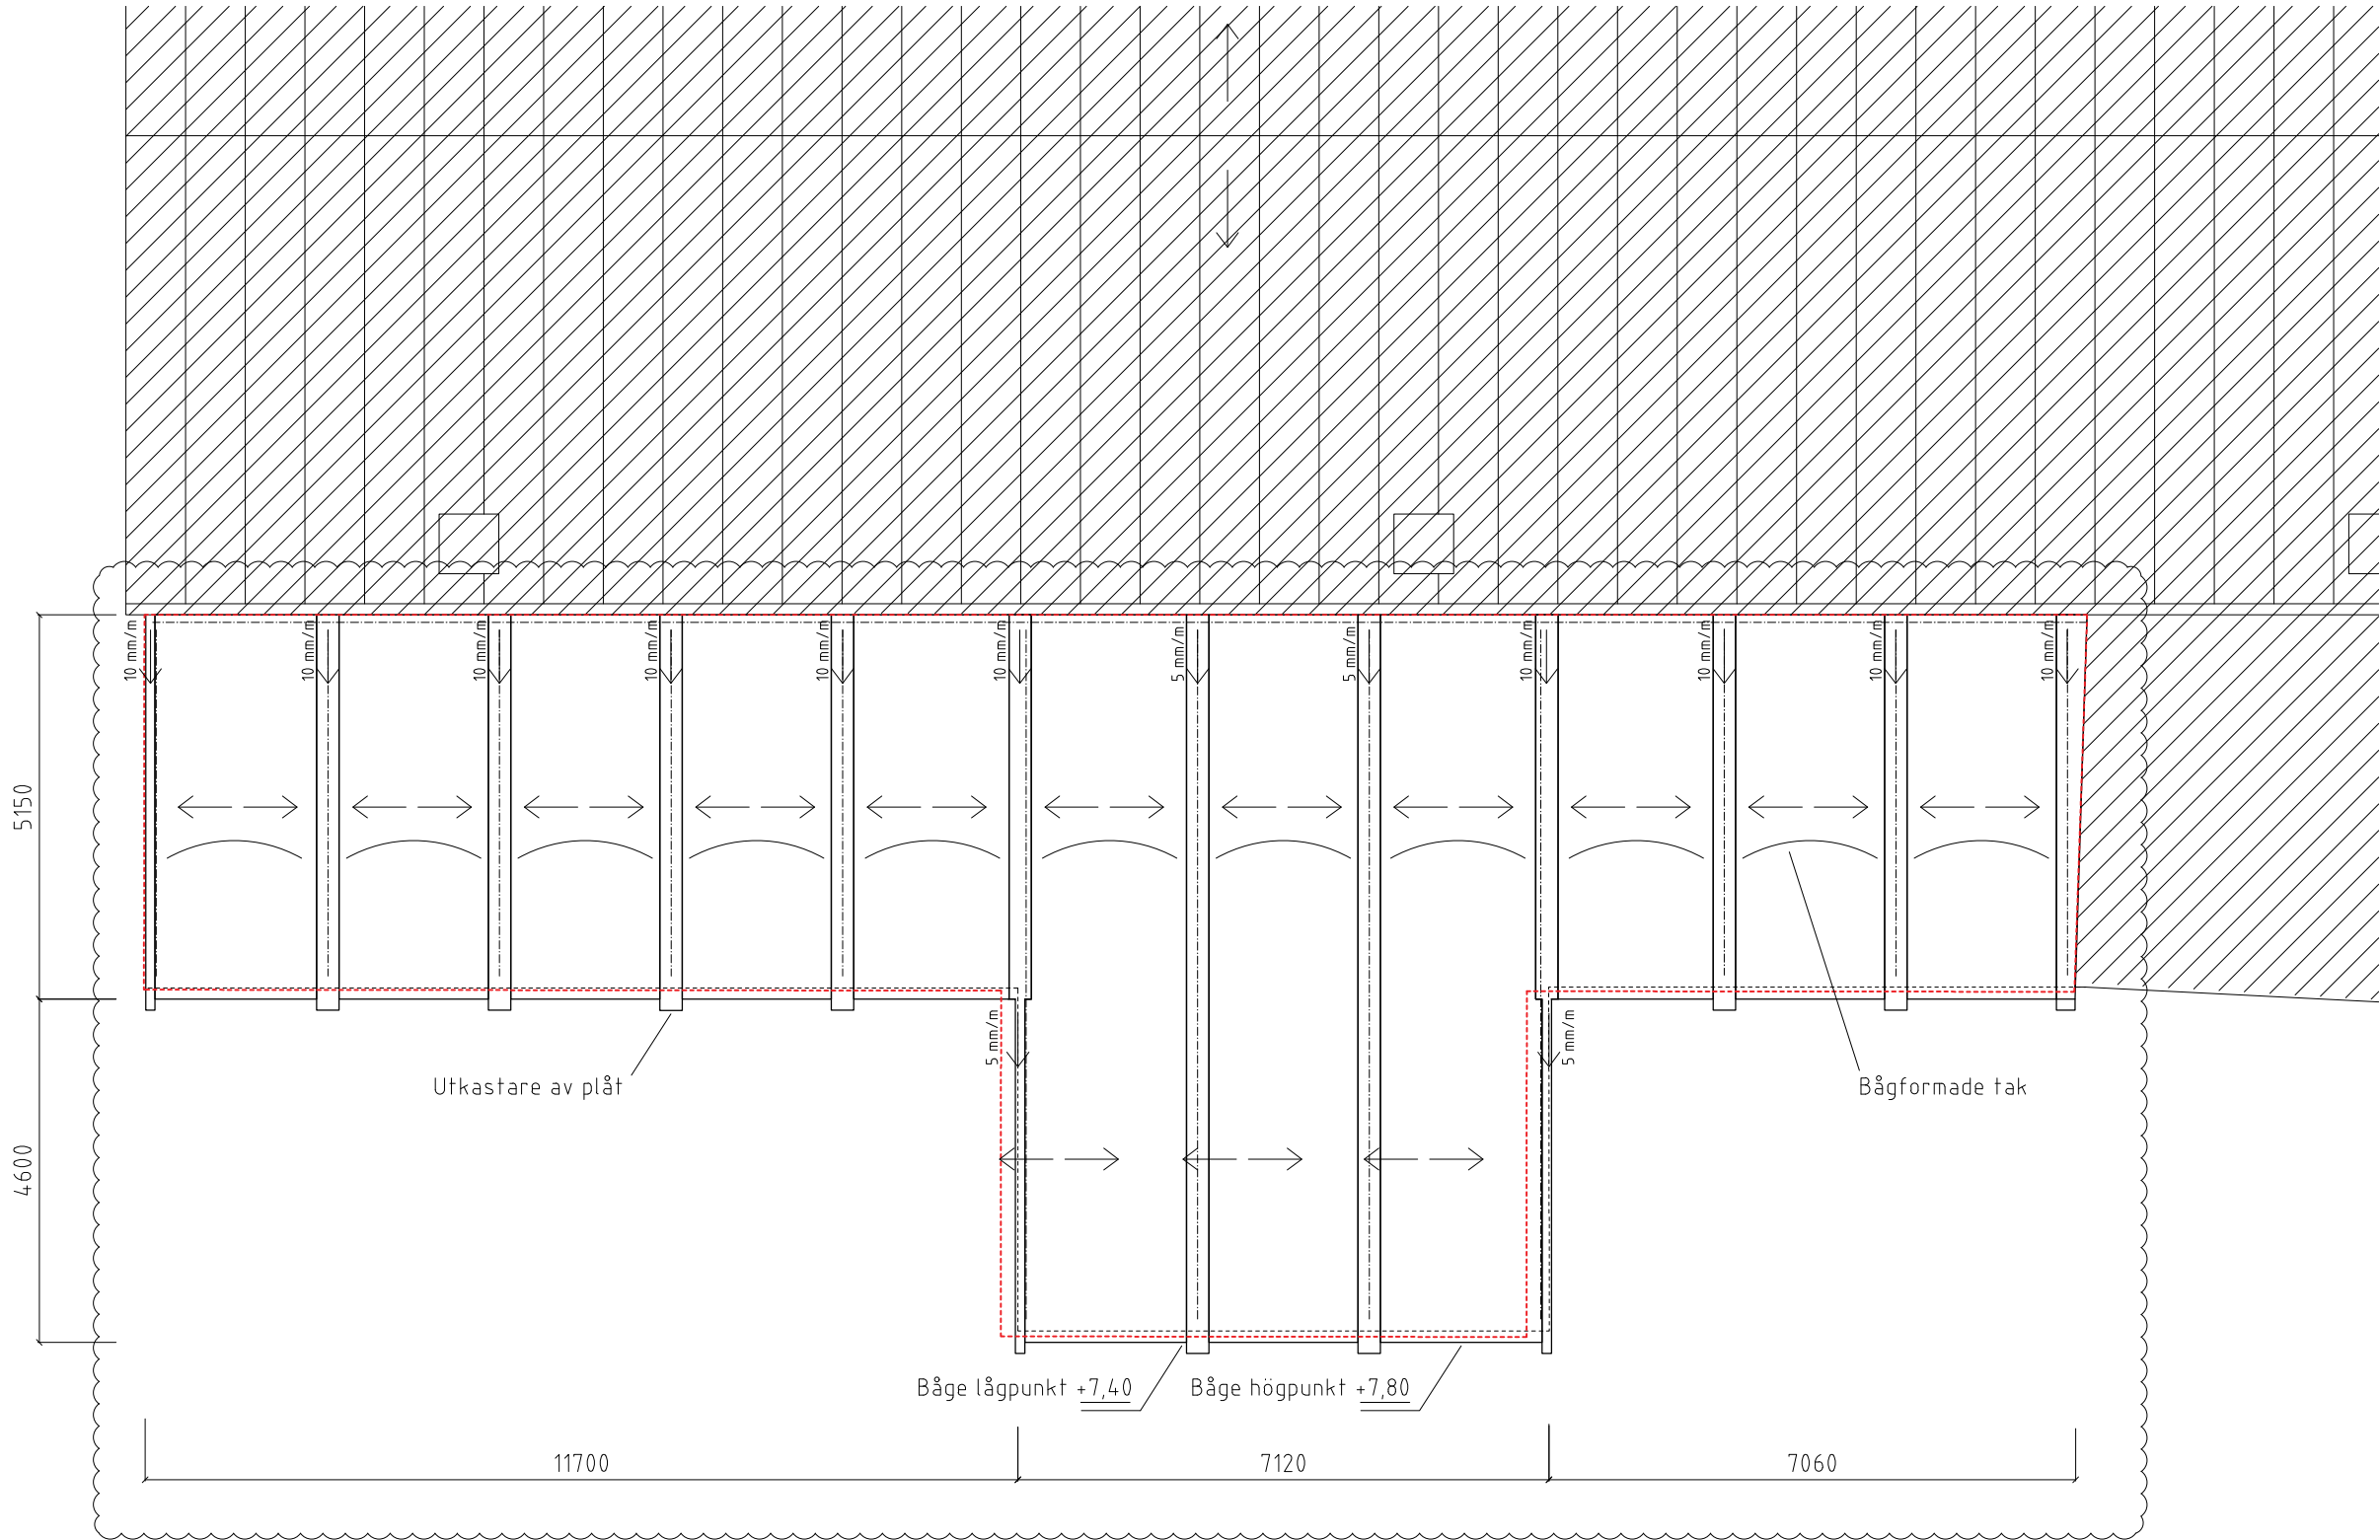

FÖRKLARINGAR

Mått anges i mm.
Plushöjder anges i m, RH 2000.

- Befintliga byggnader inom fastigheten
- Rives
- +xx,xx Befintlig plushöjd
- +xx,xx Ny plushöjd

Ytskikt tak och fasader med glaspartier i grön plåt. Kulör: NCS S 3010-G50Y.




FÖRESKRIFTER

Prefabricerade bågar i plåt med sandwichkonstruktion.

Taksäkerhetsanordningar och snöarskydd bedoms inte behövas, utreds i nästa skede.

HÄNVISNINGAR

Se ritningsförteckning

A	1	Endast hela bågar/stommått	240328	sm
BET	ANT	ÄNDRINGEN AVSER	DATUM	SIGN
BYGGLOVSHANDLING				
<div><div></div><div>VILLA KÄLLHAGEN</div></div>				
BH	-	-	-	-
A	Merge Arkitekter AB	98 - 545 919 40	-	-
K	-	-	-	-
V	-	-	-	-
E	-	-	-	-
L	-	-	-	-
UPPDRAG NR --		RITAD/KONSTR AV SM / AT	HANDLÄGGARE Sibylle Maurer	
DATUM 2024-03-18		ANSVARIG Louise Masreliez		
VILLA KÄLLHAGEN - ORANGERI TAKPLAN				
SKALA A3 1:100		NUMMER A-41.1-01		BET A