


Inkom till Stockholms stadsbyggnadskontor - 2024-03-28, Dnr 2024-05086

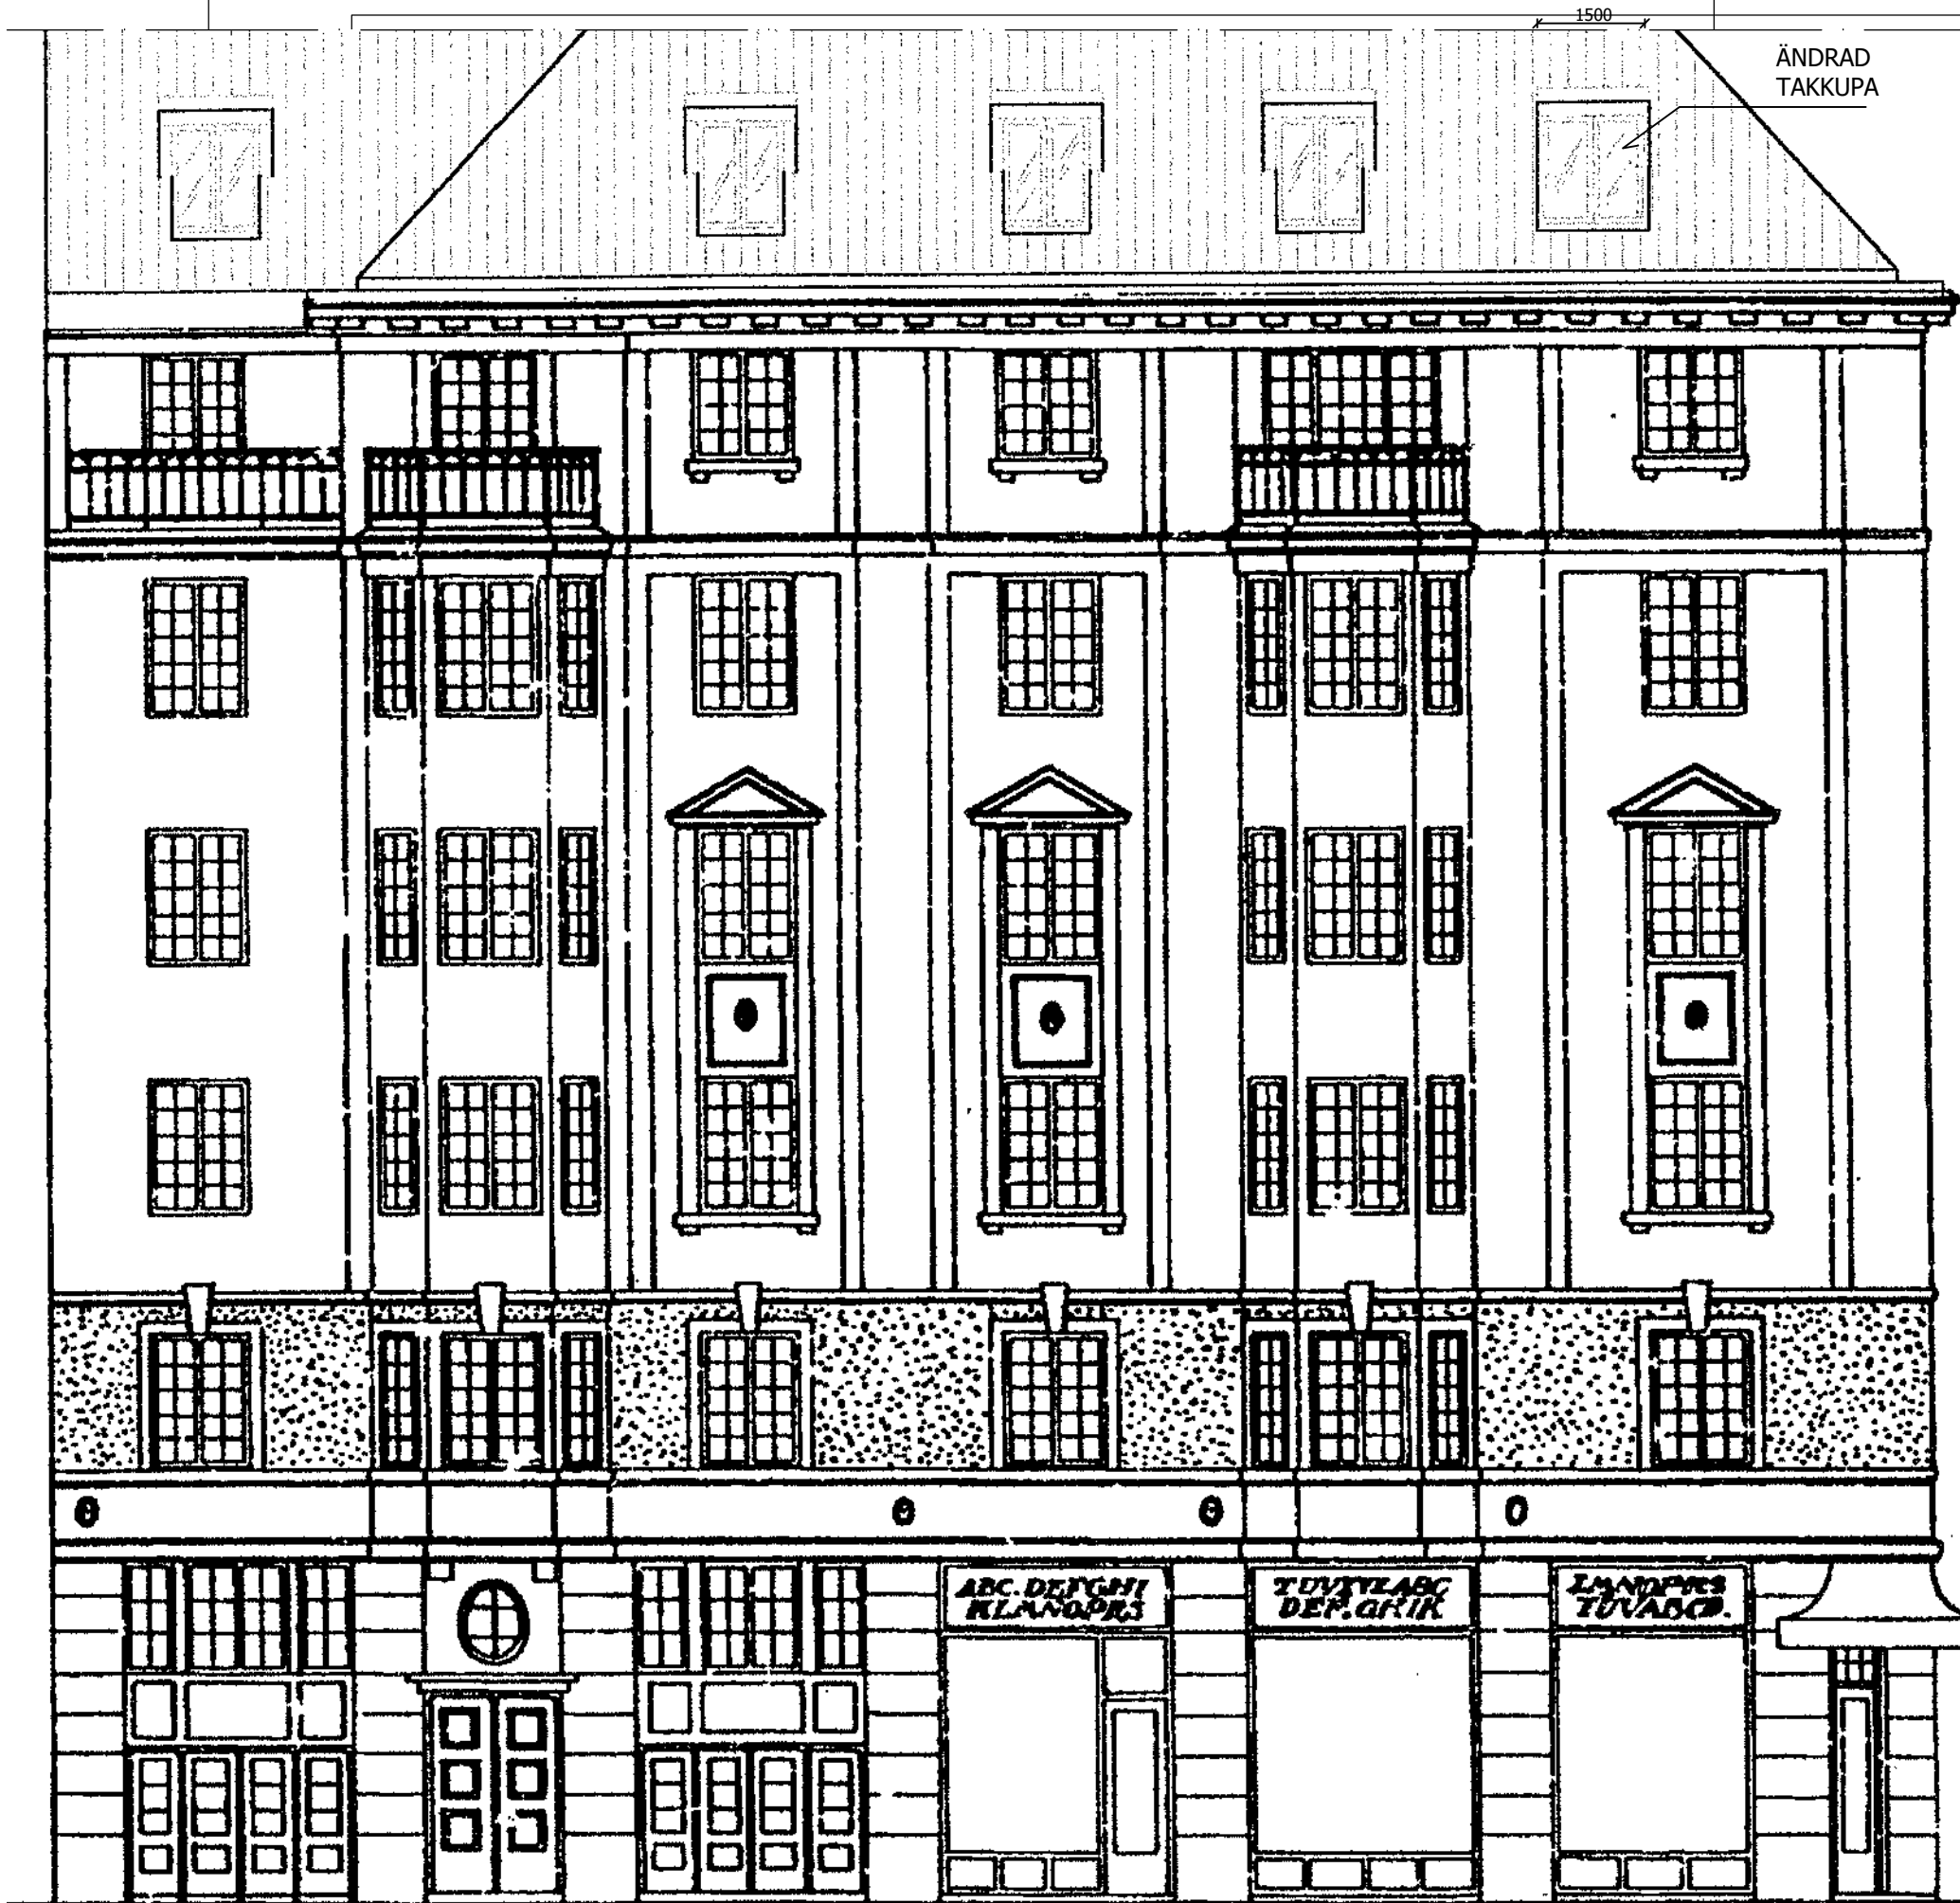

FASAD MOT VÄSTER skala 1:100

0 1 2 3 4 5 10M

BET	ANT	ÄNDRINGEN AVSER	DATUM	SIGN
BERGSTRAND				
FASTIGHETER & KULTURVÅRD AB				
0760 505094				
BYGGLOVSRITNING				
PROJEKT NR			DATUM	
1906			2024-03-22	
RITAD AV			E-POST	
TB			INFO@BERGMAIL.SE	
Målaren 7				
TAKTERRASS, TAKKUPOR & TAKFÖNSTER				
FASAD				
SKALA	HALVSKALA		RITTINGS NUMMER	REV
1:100			A-1906-4	