


OBS Detaljprojektering bör ej ske efter nivåkurvor

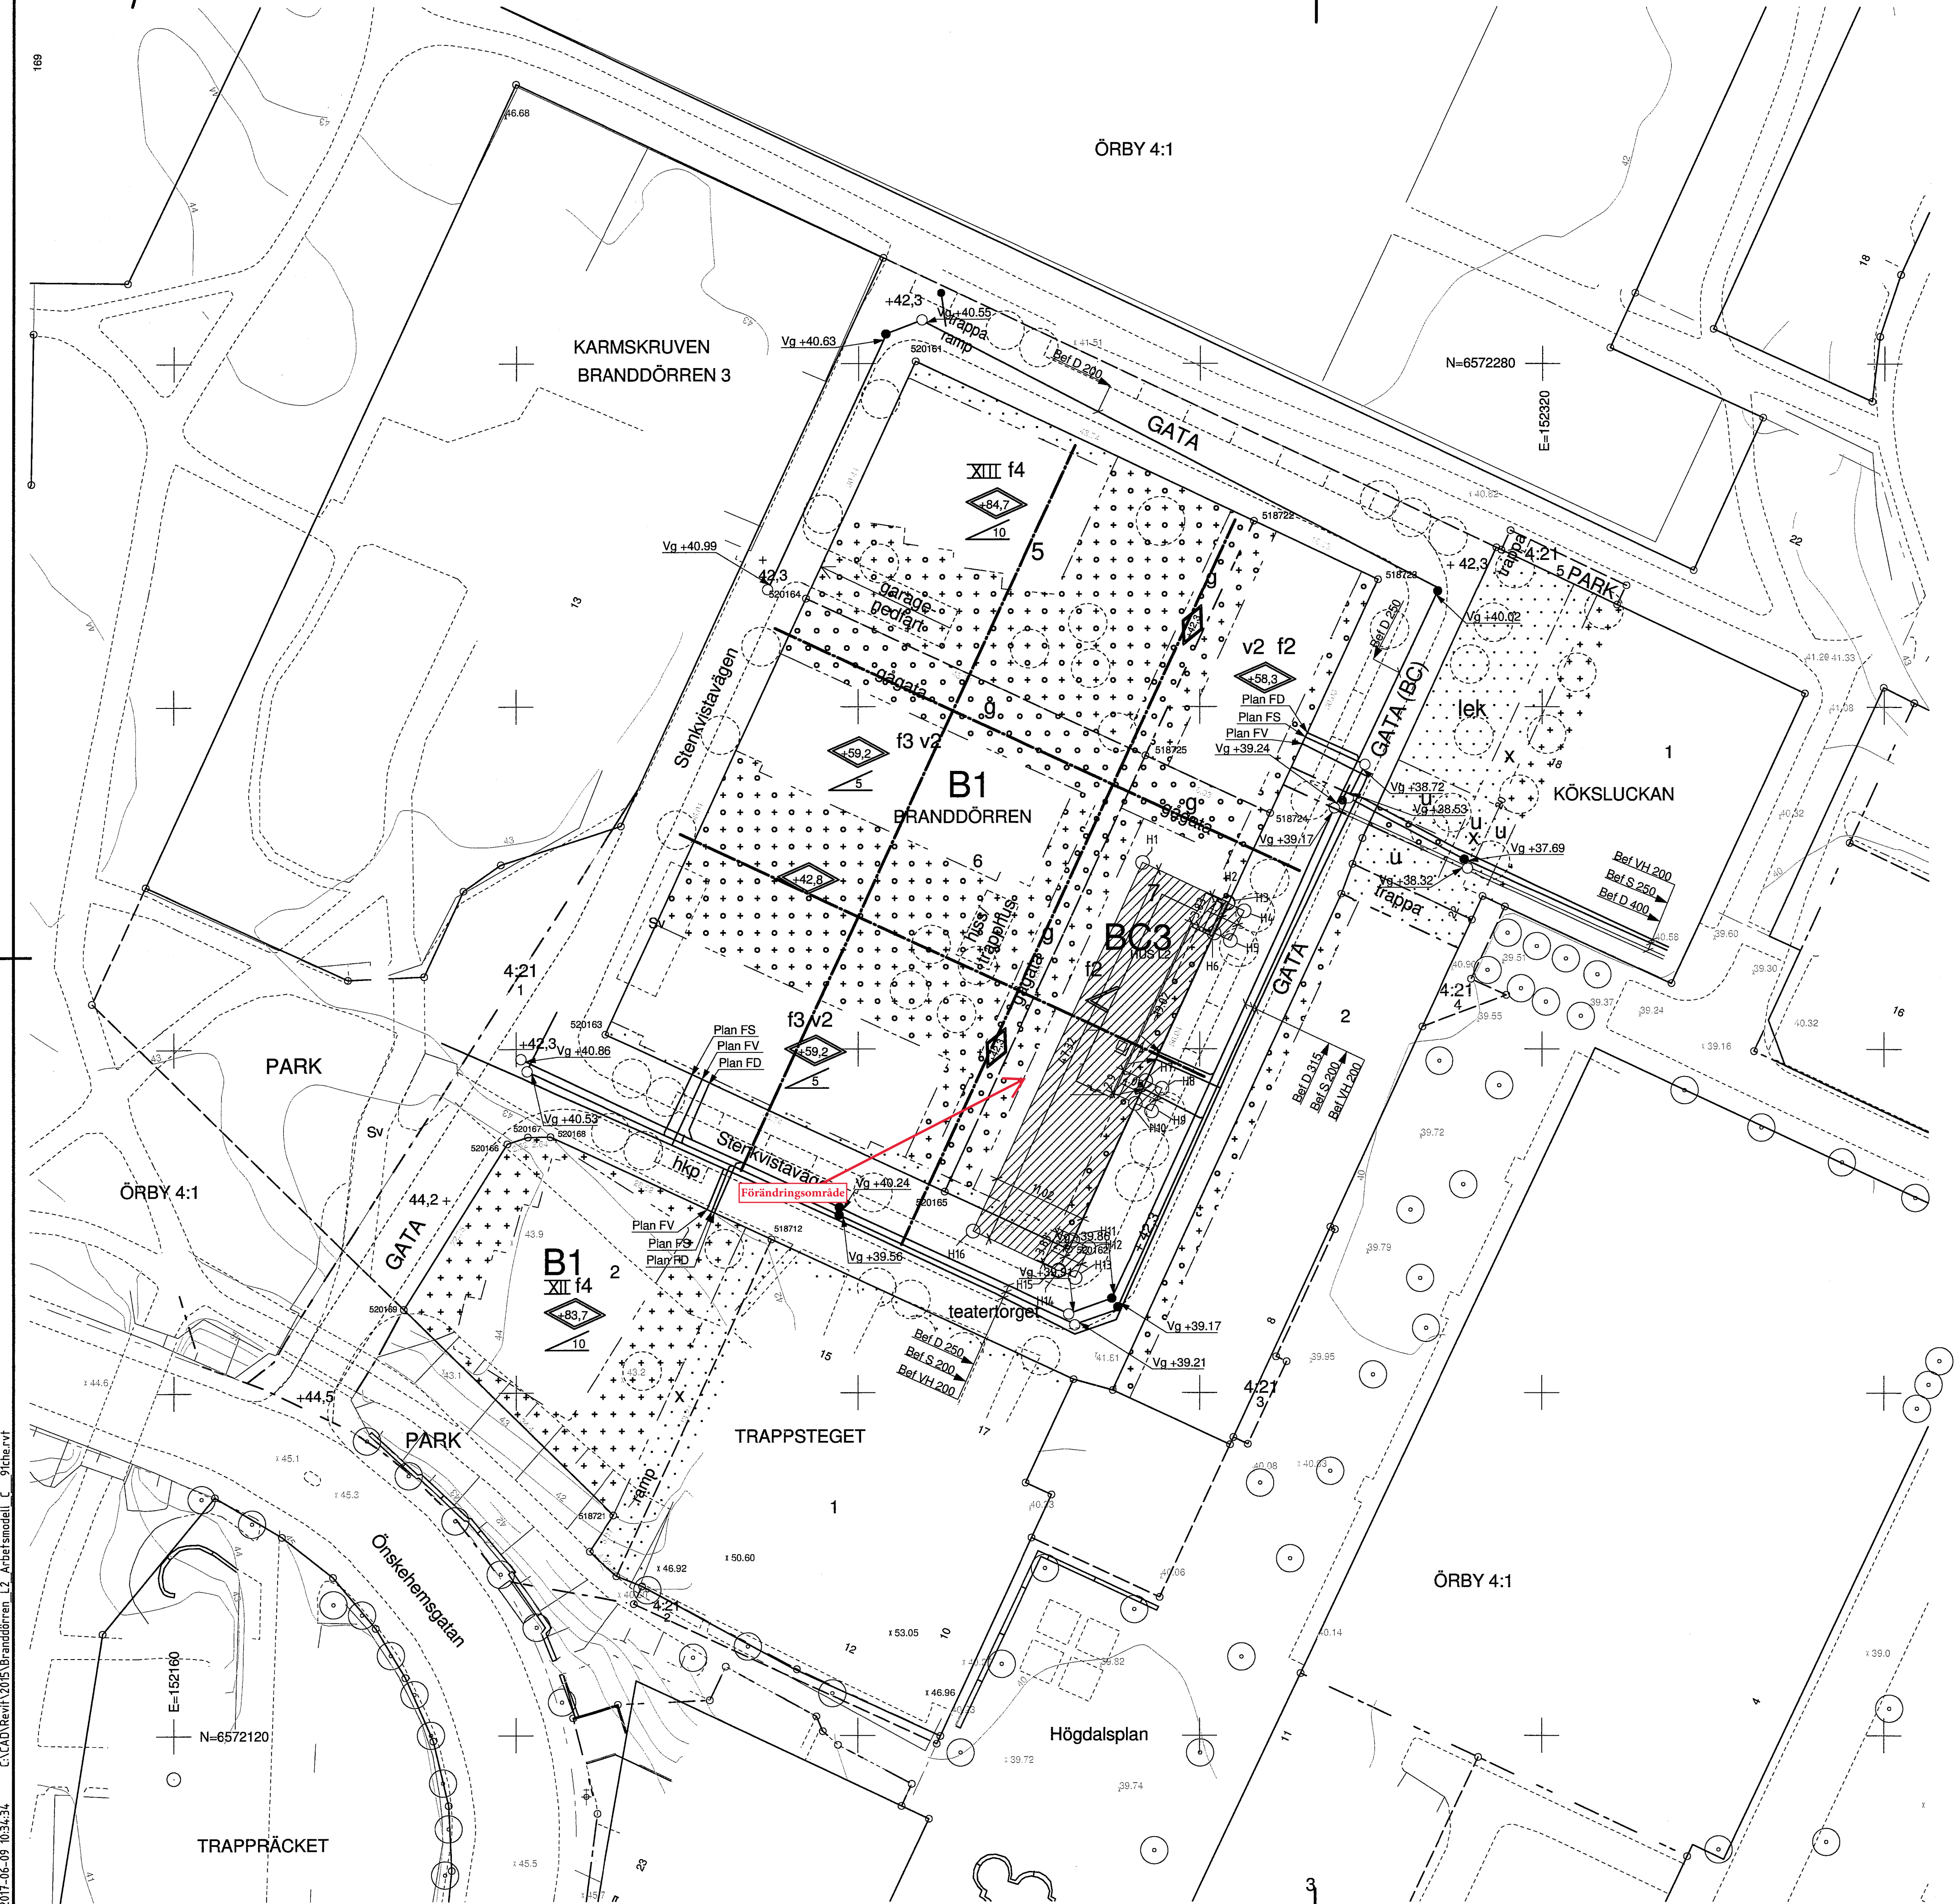

| HUS KOORDINATER (H) |             |            |
|---------------------|-------------|------------|
| HUSHÖRN             | X (N)       | Y (E)      |
| H1                  | 6572226.756 | 152273.310 |
| H2                  | 6572222.136 | 152283.315 |
| H3                  | 6572222.036 | 152283.269 |
| H4                  | 6572221.155 | 152285.177 |
| H5                  | 6572217.678 | 152283.572 |
| H6                  | 6572218.559 | 152281.663 |
| H7                  | 6572201.291 | 152273.691 |
| H8                  | 6572200.415 | 152275.588 |
| H9                  | 6572197.782 | 152274.373 |
| H10                 | 6572198.658 | 152272.475 |
| H11                 | 6572182.751 | 152265.131 |
| H12                 | 6572181.870 | 152267.040 |
| H13                 | 6572178.393 | 152265.434 |
| H14                 | 6572179.274 | 152263.526 |
| H15                 | 6572179.174 | 152263.480 |
| H16                 | 6572183.793 | 152253.475 |
| KONTROLLPUNKT       | 6572120.000 | 152160.000 |

BET

ÄNDRINGEN AVSER

DATUM

SIGN

BYGGLOVHANDLING

VEIDEKKE

ORIENTERINGSFIGUR

TAKPLAN  
PLAN 15  
PLAN 14  
PLAN 13  
PLAN 12  
PLAN 11  
PLAN 10  
PLAN 09  
GARAGE

KV BRANDDÖRREN  
HUS L2

B VEIDEKKE BOSTAD AB

tel. 08-635 61 00

TE VEIDEKKE ENTREPRENAD AB

tel. 08-635 61 00

☒ A WHITE ARKITEKTER

tel. 08-402 25 00

UPPRORAS NR  
9126543000

STAD AV  
I.A

HANDLÄGGARE  
K.M/Hendefelt

DATUM  
2017-06-09

ANSVARIG  
L. MELIN

HUS L2  
NYBYGGNADSKARTA MED MÅTT- OCH  
KOORDINATSATT HUS

SKALA  
A1 1:400  
A3 1:800

NUMMER  
A-01.1-L2001

BET

Koordinatsystem: Sweref99 18 00  
Höjdsystem: RH2000  
Datum för uttag ur databasen: 2016-09-21

TILL KARTAN HIR VA-BILAGA

Skala 1:400

10 5 0 10 20 30 40m

NYBYGGNADSKARTA ÖVER  
BRANDDÖRREN 5, 6 OCH 7 samt Trappsteget 2  
INOM STADSDELEN HÖGDALEN  
I STOCKHOLM  
UPPRÄTTAD DEN 29 SEPTEMBER 2016  
AV RIIKKA-LIISA SIITERI

Vatten- och avloppsledningar har förts in  
på kartan av Stockholm Vatten.  
Höjderna hänför sig till stadens nollplan.  
Uppgifter och bestämmelser om fastighets  
anpassning till angränsande gata eller annan  
mark samt om dess servitutsrättigheter till  
stadens vatten- och avloppsnät anges i  
beskrivningen till kartan.

För stadsbyggnadskontoret  
CAD RLE  
För stadsbyggnadskontoret  
OBS: Byggnation pågår i området.  
Angränsning av landskapsinformation  
har inte kunnat utläsas.  
Kontroll Saeid Ahmed

Koordinatsystem  
Plan: Sweref99 18 00  
Höjd: RH2000

För Stockholm Vatten  
Ritad 160922 LA  
T.M.Kontroll



**15 Stenkvistavägen**  
Stockholm, Stockholms län

 Google Street View

maj 2022

Se fler datum

