


FÖRKLARNINGAR:

FÖRESKRIFTER:


Inglasningar ska utföras i Lumons LGR ramlosa system.
En inglasning består av två horisontella aluminiumprofiler, övre och nedre profil som monteras fast i tak och golv.
Glaset är 10 mm tjockt härdat glas. Glasrutorna fästs i glaslister (aluminium) på nedre och övre kant. Alla aluminiumprofiler är polyesterpulverlackerade i kulör RAL 9005. Mellan horisontella profiler och glaslister används silikontätningar som färg är mörkgrå.

För mer info se:

Teknisk beskrivning LGR

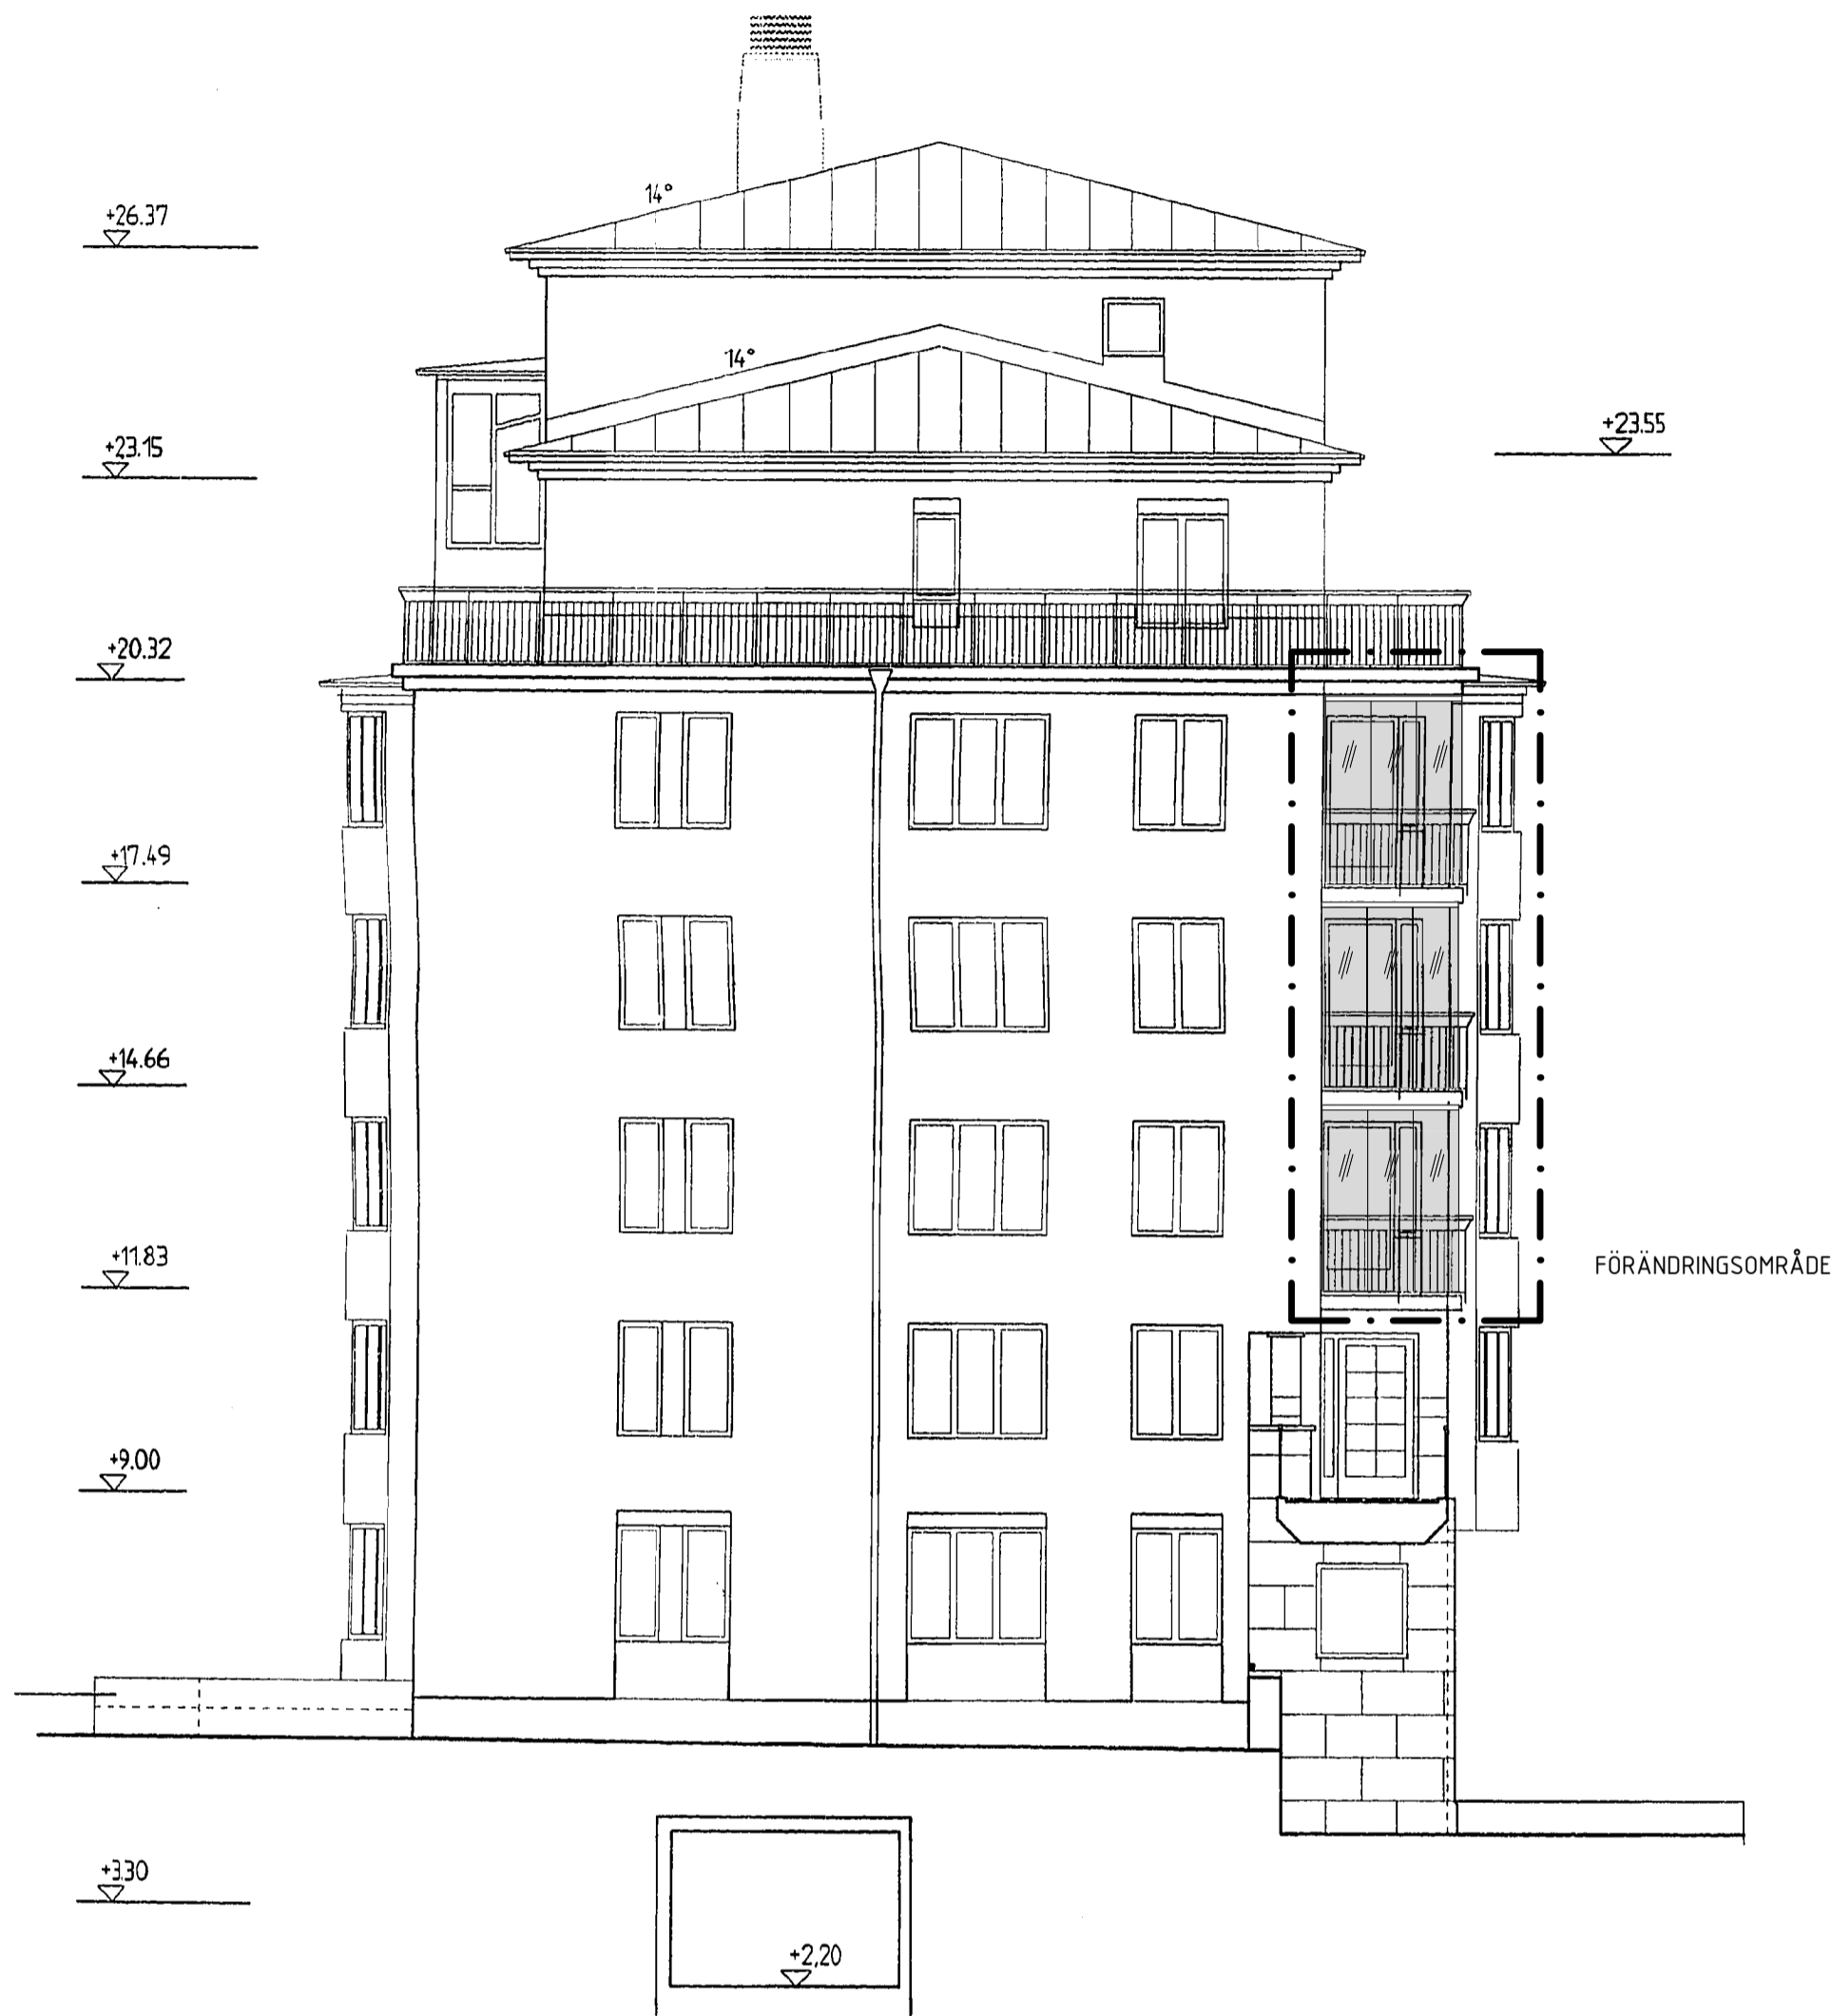

FASAD MOT VÄSTER

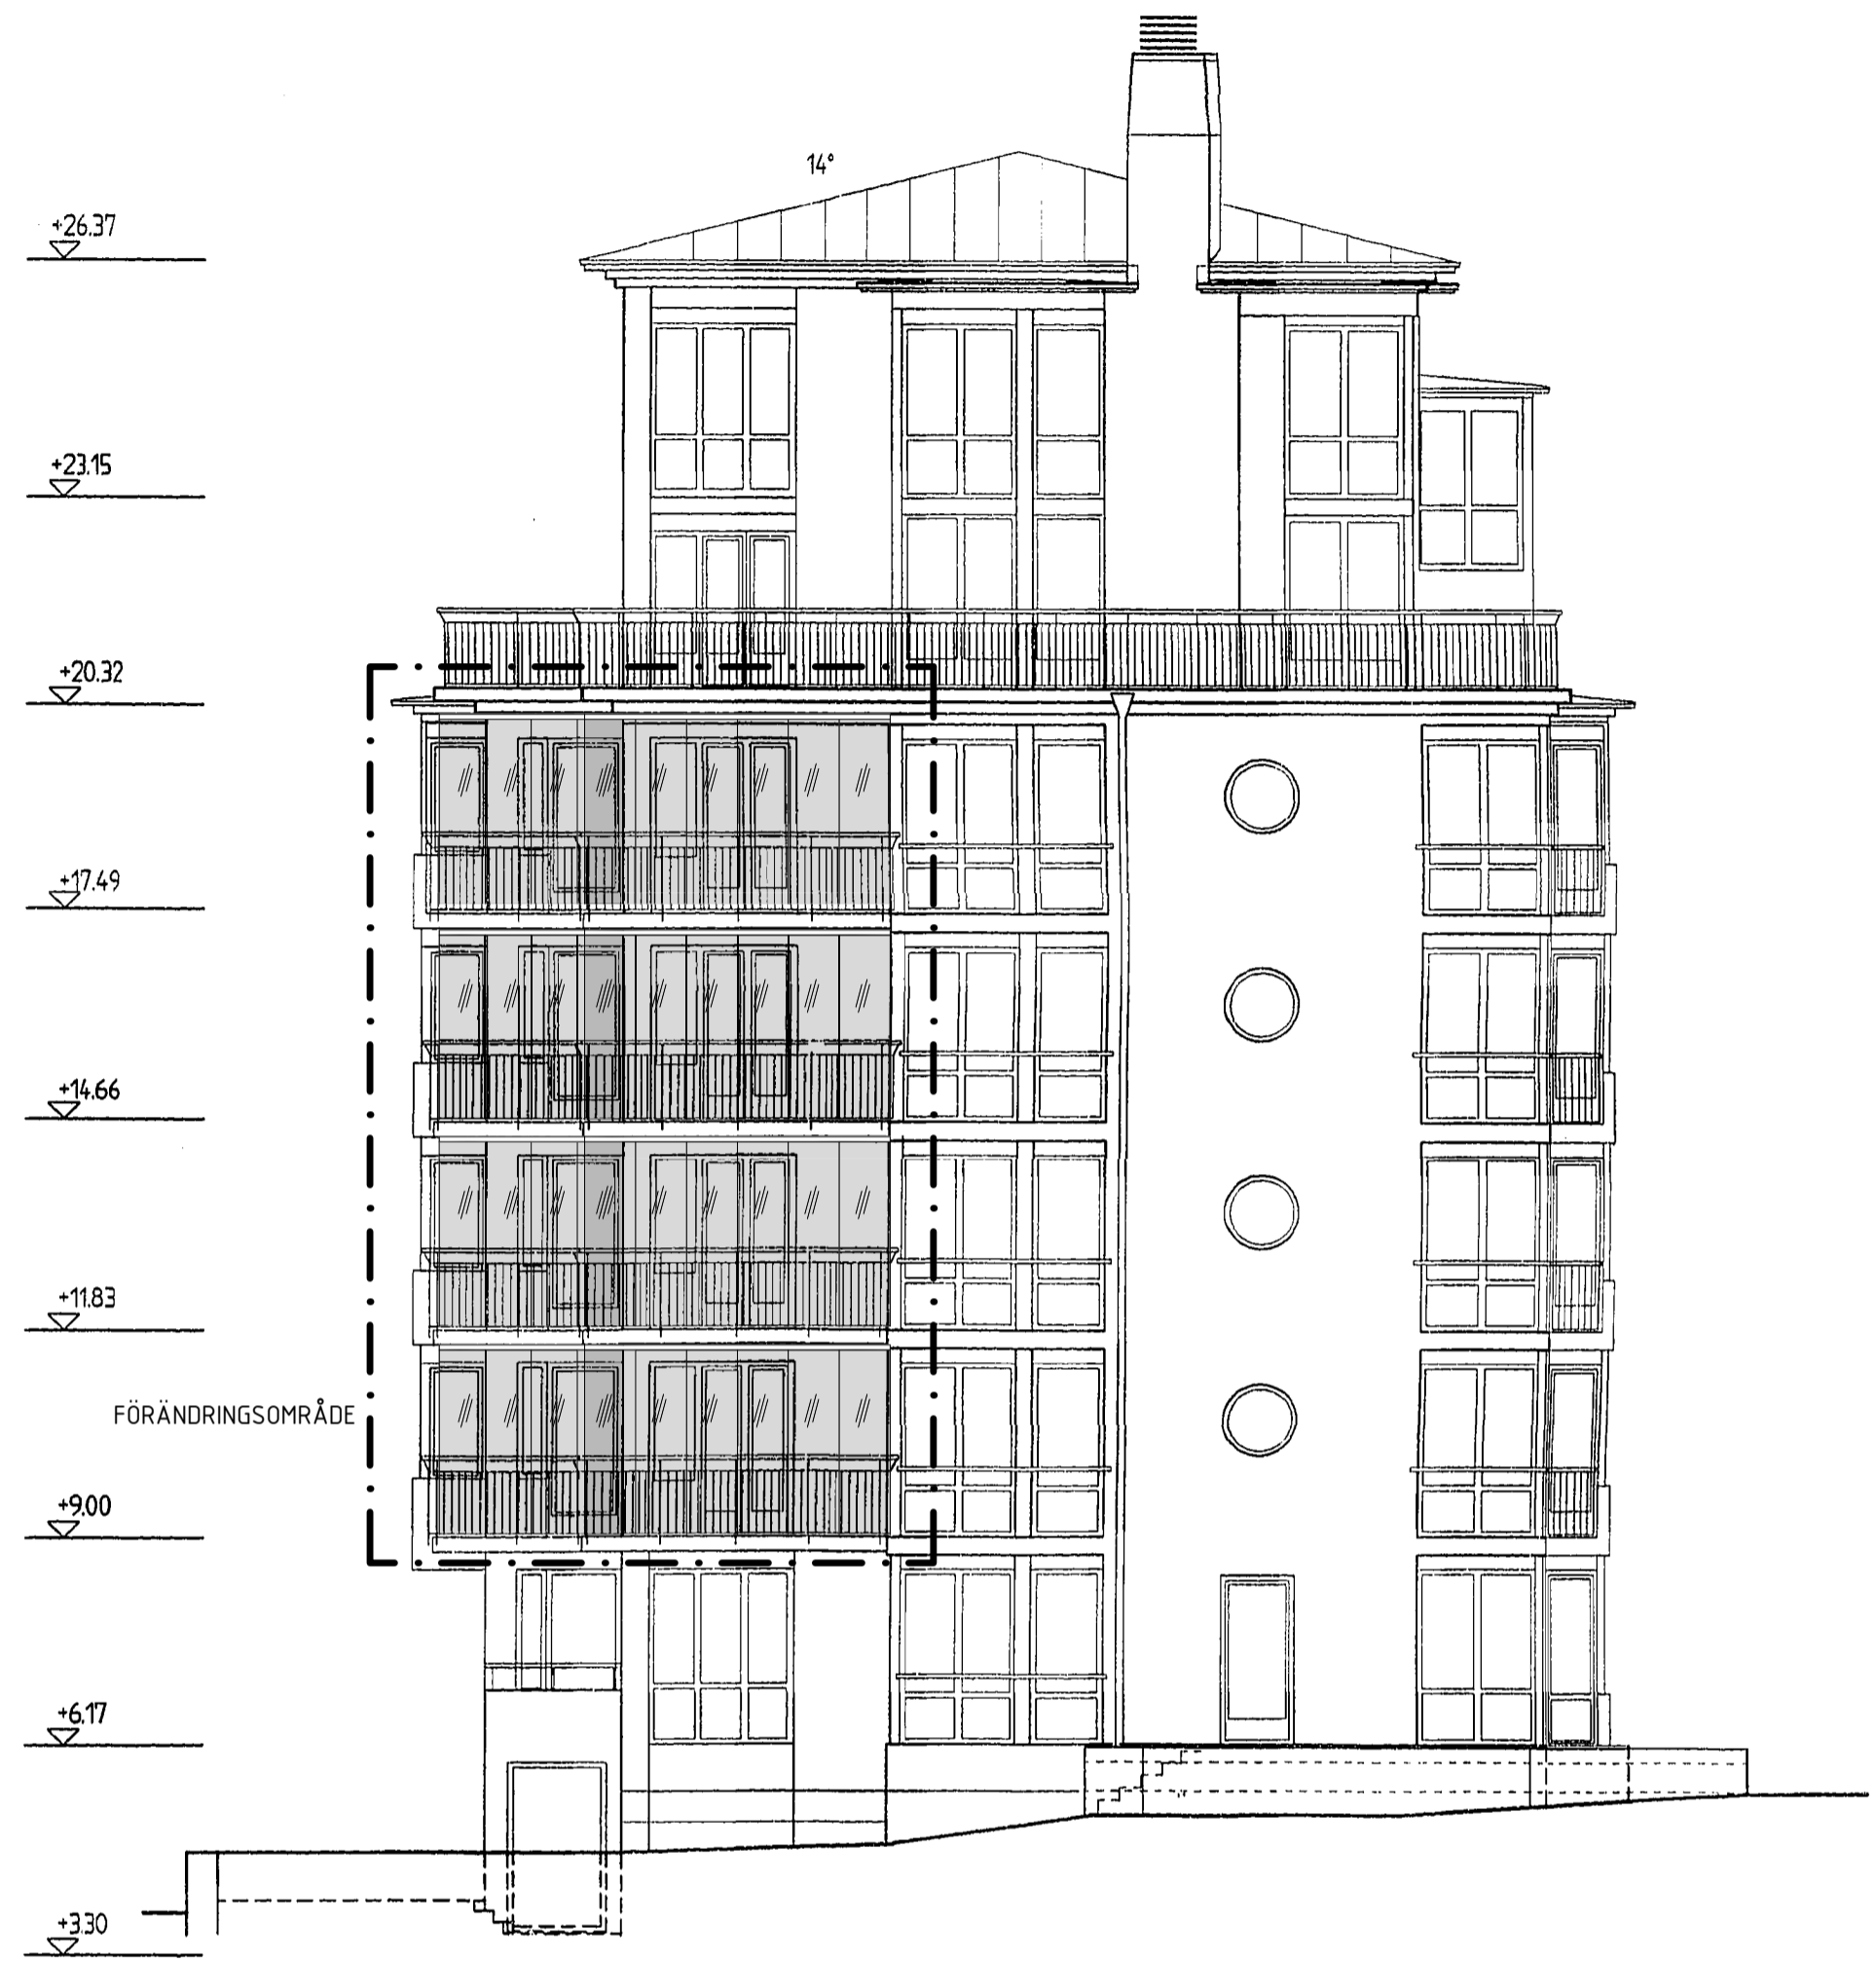


FASAD MOT ÖSTER

0 2 4 6 8 10

SKALA 1:100

m

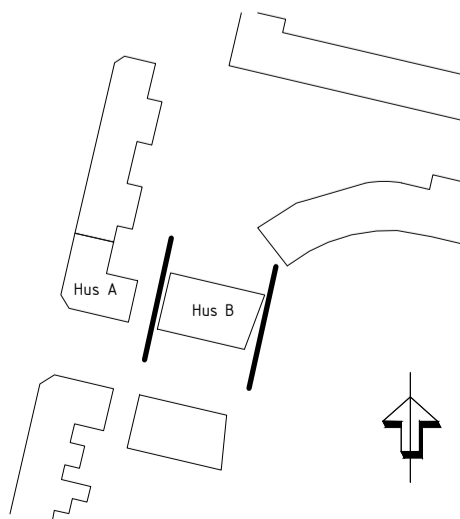

BYGGLOVSHANDLING	
STOCKHOLMS STAD	
FASTIGHETSBETECKNING NEKTARINEN 5	
ÄTGÅRD INGLASNING AV BALKONGER	
RITNINGSGENOMGÅR m.st.	
E-POST patrik.rosendahl@lumon.com	
A SVENSKA LUMON AB tel. 08-522 77 300	
Box 124, 162 12 VÄLLINGBY	
RITNINGSTYP Hus B Fasader mot Öster och Väster	SKALA 1/100 (A1) 1/200 (A3)
DATUM 2024-03-22	RITNINGSGENOMGÅR A-40-3-004