Tillhör Stockholms stadsbyggnadsnämnds beslut, Lovbeslut - Bifall/Avslag - 2024-03-21, Handl. Elin Runesson

Inkom till Stockholms stadsbyggnadskontor - 2024-01-12, Dnr 2023-09650

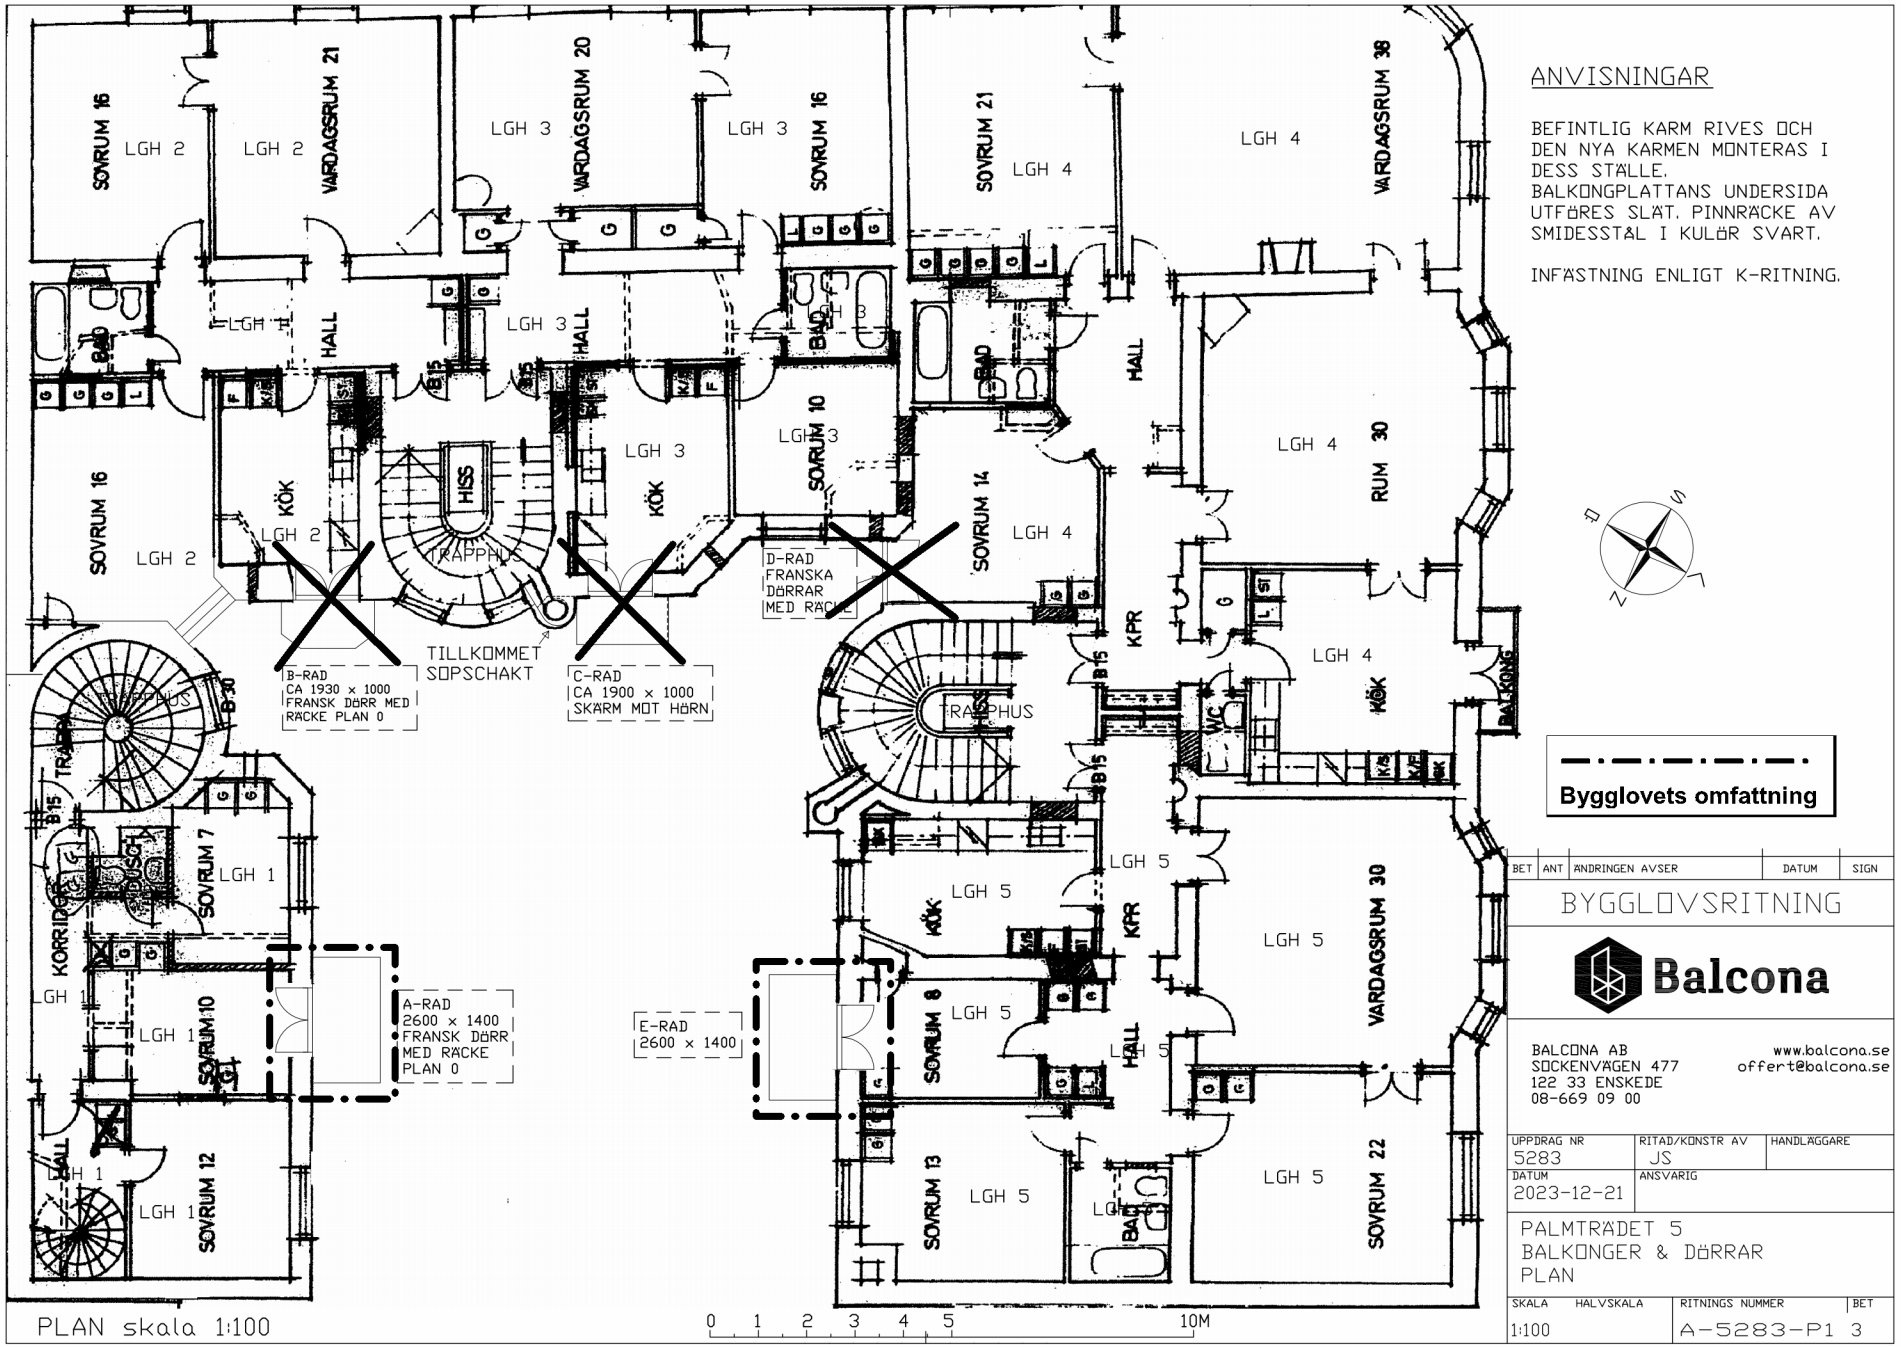

ANVISNINGAR

BEFINTLIG KARM RIVES OCH DEN NYA KARMEN MONTERAS I DESS STÄLLE.
BALKONGPLATTANS UNDERSIDA UTFÖRES SLÄT. PINNRÄCKE AV SMIDESSTÅL I KULÖR SVART.

INFÄSTNING ENLIGT K-RITNING.

BET	ANT	ÄNDRINGEN AVSER	DATUM	SIGN

BYGGLOVSRITNING

Balcona

BALCONA AB
SÖCKENVÄGEN 477
122 33 ENSKEDE
08-669 09 00

www.balcona.se
offert@balcona.se

UPPDRAG NR	RITAD/KONSTR AV	HANDLÄGGARE
5283	JS	
DATUM	ANSVARIG	
2023-12-21		

PALMTRÄDET 5
BALKONGER & DÖRRAR
PLAN

SKALA	HALVSKALA	RITNINGS NUMMER	BET
1:100		A-5283-P1	3