

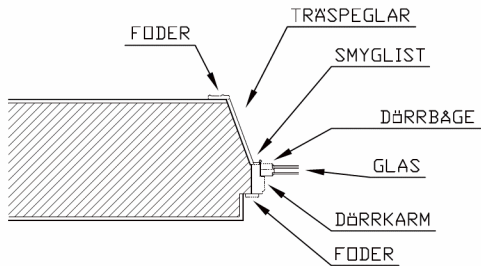


BALKONGDÖRR skala 1:50

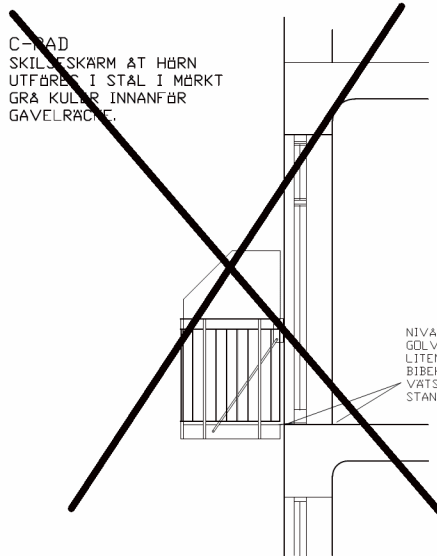

TVÄRSNITT VÄGG / BALKONGDÖRR skala 1:20

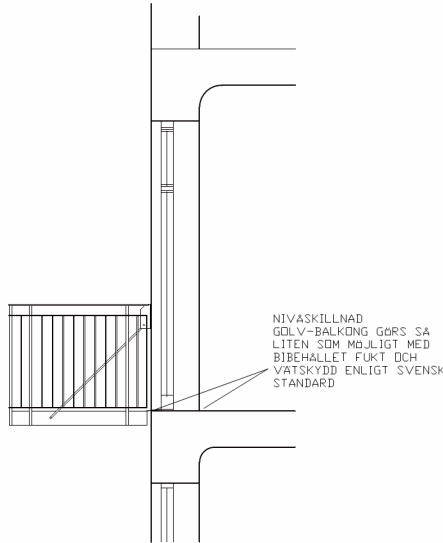

ANVISNINGAR

BEFINTLIG KARM RIVES OCH DEN NYA KARMEN MONTERAS I DESS STÄLLE. BALKONGPLATTANS UNDERSIDA UTFÖRES SLÄT. PINNRÄCKE AV SMIDESSTÅL I KULÖR SVART. SKILJESKÄRM ÅT HÖRN UTFÖRES I STÅL I MÖRKT GRÅ KULÖR INNANFÖR GAVELRÄCKE.

INFÄSTNING ENLIGT K-RITNING.

BET	ANT	ÄNDRINGEN AVSER	DATUM	SIGN
BYGGLOVSRITNING				
<div> Balcona</div>				
BALCONA AB SÖCKENVÄGEN 477 122 33 ENSKEDEN 08-669 09 00			www.balcona.se offert@balcona.se	
UPPDRAG NR 5283		RITAD/KONSTR AV JS	HANDLAGGARE	
DATUM 2023-12-21		ANSVÄRIG		
PALMTRÄDET 5 BALKONGER & DÖRRAR DETALJ				
SKALA 1:50	HALVSKALA		RITNINGENS NUMMER A-5283-D1	BET 3