




ELPLAN, MÖBLERAD 1:50 (A1)

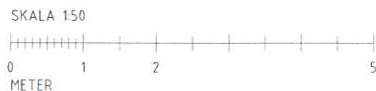

## FÖRKLARINGAR

SÄMMLIGA MÅTT ANGES I MM  
FLUSHÖJDER I M. AVSER FÄRDIG YTA DAR EJ ANNAT ANGES

### EL SYMBOLER

- TAKUTTAG
- VÄGGUTTAG
- STROMB. DUBBEL
- STROMB.
- DUBBEL ELUTTAG
- DUBBEL ELUTTAG UTANFÖR RUMMET
- TV/DATA-UTTAG
- ELCENTRAL

### MÄTNING TILL ELCENTRAL

ELUTAG OCH STROMBRYTARE PLACERAS ÖVER VARANDRA I RAT LINJE

ELUTAG OCH BRYTARE ENLIGT ENTREPRENÖR

LAMPOR LÄGGS BEFINTLIG I TRÄPPHUS

BELYSNING, BADRUM OCH KÖK

IFG ELECTRIC Opus 200

## FÖRESKRIFTER


MÄTT KONTROLLERAS PÅ PLATS

MÄT INTE FRÅN RITNINGEN. ANVÄND ENBART UTSATTA MÄTT

## HÄNVISNINGAR

VINDSPÄN: A-46-1-21

UPPSTÄLLNINGAR, KÖK: A-46-4-21

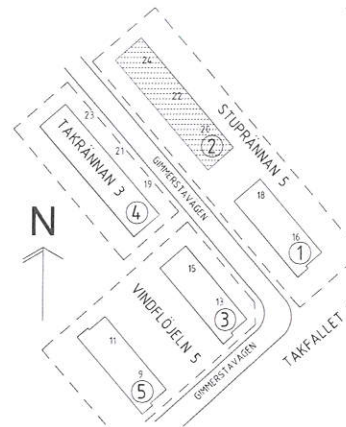

A	ELSTIGARE	2024-03-21	JH
BET	ANT	ANDRING AVSER	DATUM

## RELATIONSHANDLING

STUPRÄNNAN 5  
HUS 2, GIMMERSTAVÄGEN 20-24

**ZBK**

Swedenborgsgatan 2  
118 48 Stockholm

A	ZBK ARKITEKTER / + 00 518 175 00 / WWW.ZBK.SE	PROJEKT AV	HANDLEDARE
UPPDRAG NR	963	MGC	JH
DATUM	2024-02-26	ANSVARIG	JOEL HEDGREN

ELPLAN MÖBLERAD

SKALA	NUMMER	BET
A1 - 1:50 A3 - 50%	A-46-1-21	A