



BEF. VINDSPLAN
1:100

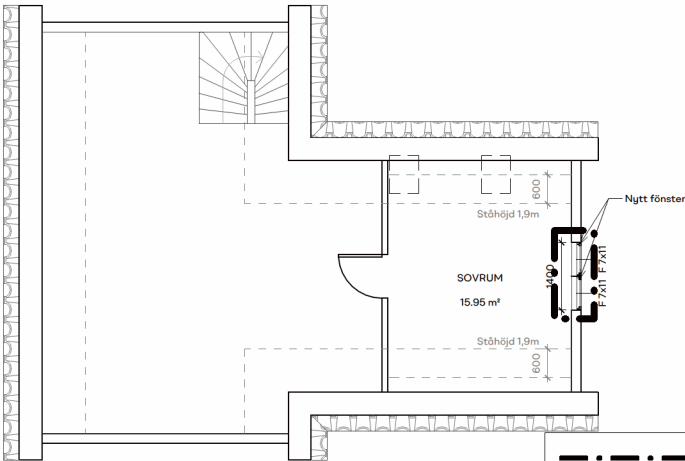

NY VINDSPLAN
1:100

Bygglövs omfattning

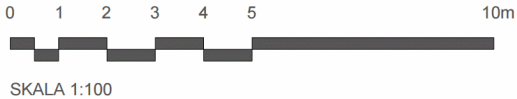

SKALA 1:100



BygglövsExperterna

Drängen 5			
RITNING PLANRITNING		RITNINGSNUMMER A-05.33-107	
RITADIKONST AV S.S.	DATUM 2023/06/02	SKALA 1:100	