



PROJEKT: Bygglövsritningar till solceller
22 solceller 1722x1134x30 mm

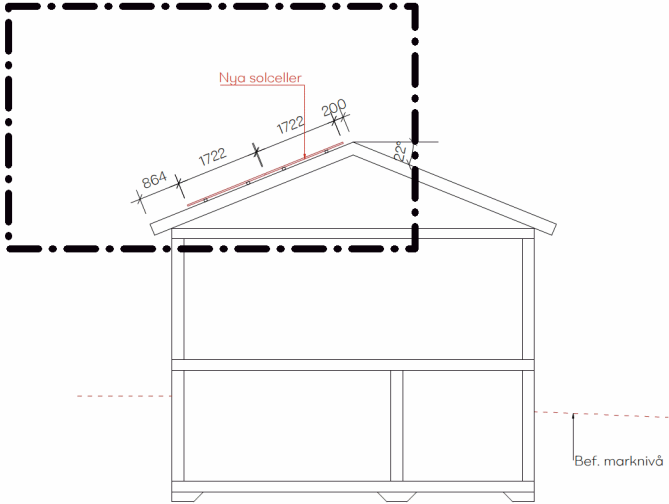

NY SEKTION A-A
1:100

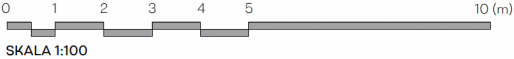

BygglövsExperten

Bygglövs omfattning

Tyngdlyftaren 8

RITNING	SEKTIONS-RITNING			RITNINGSNUMMER	A-09.13-106	
RITAD/KONST.AV	S.S.		DATUM	2023/09/19	SKALA	1:100 (A3)