



SEKTION A-A BEF

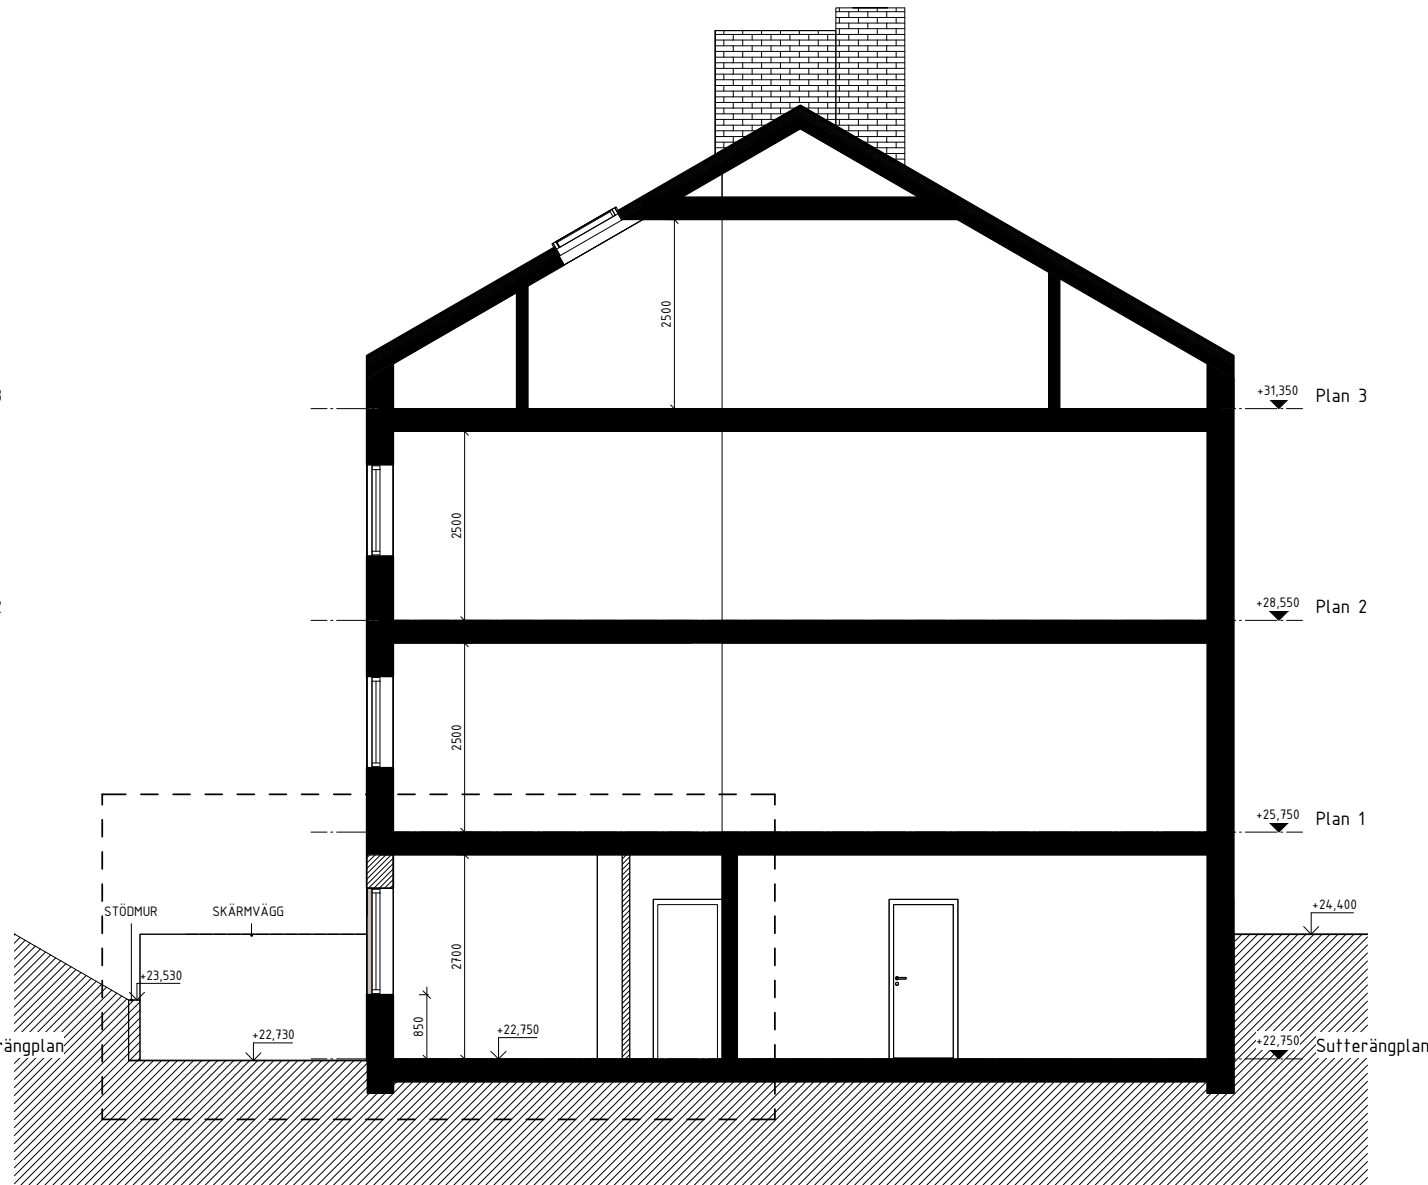

SEKTION A-A NYTT

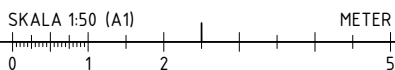

FÖRKLARINGAR

HÖJDSYSTEM RH 2000.
PLUSHÖJDER ANGES I METER.
MÅTT ANGES I MILLIMETER.

LOKAL OMFATTANDES AV
BYGGLOVSHANDLINGEN

BEF. VÄGG SOM BEHÅLLS
BEF. VÄGG SOM RIVS
NY VÄGG

FÖRESKRIFTER

HÄNVISNINGAR

BET	ÄNDRINGEN AVSER	DATUM	SIGN
BYGGLOVSHANDLING			
BRF STÄNKSKÄRMEN 41			
STÄNKSKÄRMEN 41			
<input checked="" type="checkbox"/>	A RITS ARKITEKTER AB	tel. 08-692 33 30	
UPPDRAG NR	RITAD/KONSTR. AV	HANDLÄGGARE	
22006-01	ZSO	H.SKÖLDBERG	
DATUM	ANSVARIG		
2023-09-15	HERMAN SKÖLDBERG		
OMBYGGNATION LOKAL TILL LÄGENHET			
SEKTION BEF/NYTT			
SKALA	NUMMER	BET	
A1 1:50	A-40-2-001		
A3 1:100			