



FASAD MOT NORDVÄST BEF

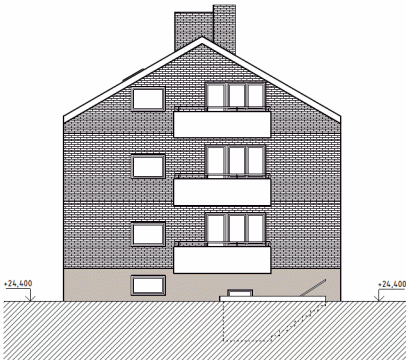

FASAD MOT NORDÖST BEF



FASAD MOT SYDVÄST BEF

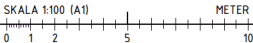


FÖRKLARINGAR


FÖRESKRIFTER

HÄNVISNINGAR


BET	ÄNDRINGEN AVSEER	DATUM	SKÖT
BYGGLOVSHANDLING			
BRF STÄNKSKÄRMEN 41			
STÄNKSKÄRMEN 41			
<input checked="" type="checkbox"/> A	RITS ARKITEKTER AB	tel. 08-692 33 30	
INOMRÅDE NR	PROJEKTORENS AV	HANS JÄGER	
22006-01	ZSO	H. SKÖLDBERG	
DATUM	ANSÖKAN	HERMAN SKÖLDBERG	
2023-09-15			
OMBYGGNATION LOKAL TILL LÄGENHET			
FASADER BEF			
SKALA	NUMMER	BET	
A1 1:100	A-40-3-001		
A3 1:200			

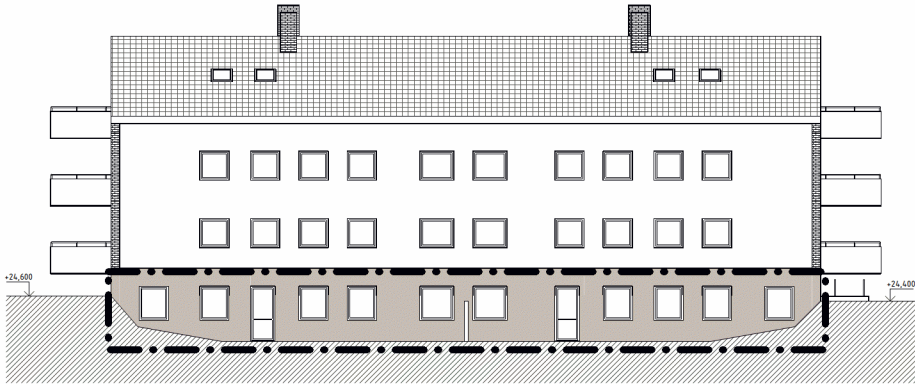

FASAD MOT NORDVÄST NYTT

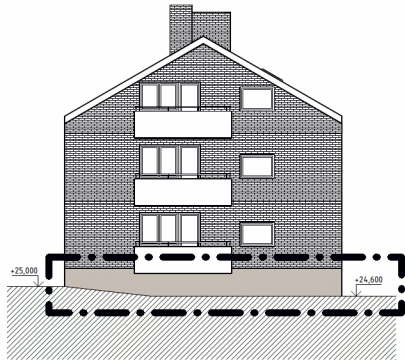

FASAD MOT NORDÖST NYTT

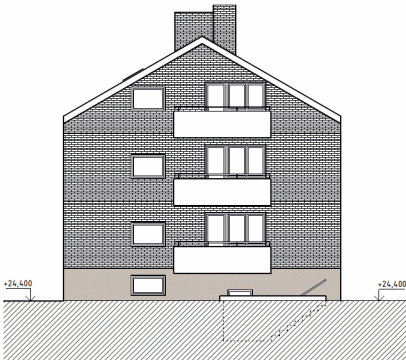

FASAD MOT SYDVÄST NYTT



Bygglövs omfattning

FÖRKLARINGAR

FÖRESKRIFTER

HÄNVISNINGAR

BET	ÄNDRINGEN AVSEER	DATUM	BEH		
BYGGLÖVSHANDLING					
BRF STÄNKSKÄRMEN 41					
STÄNKSKÄRMEN 41					
<input checked="" type="checkbox"/> A	RITS ARKITEKTER AB	tel. 08-692 33 30			
BYGGLOV NR	FÖRSTÄMMAN AV	HÄRLEDIGT			
22006-01	ZSO	H.SKÖLDBERG			
DATUM	ANSÖKAN	HERMAN SKÖLDBERG			
2023-09-15					
OMBYGGNATION LOKAL TILL LÄGENHET					
FASADER NYA					
SKALA	NUMMER	BET			
A1 1:100	A-40-3-002				
A3 1:200					