


RITNING TILL EGENDOMEN Å TOMTEN N:16
Å KUMLET INOM ÖSTERMÅL.
PLAN AV BOTTENVÅNINGEN

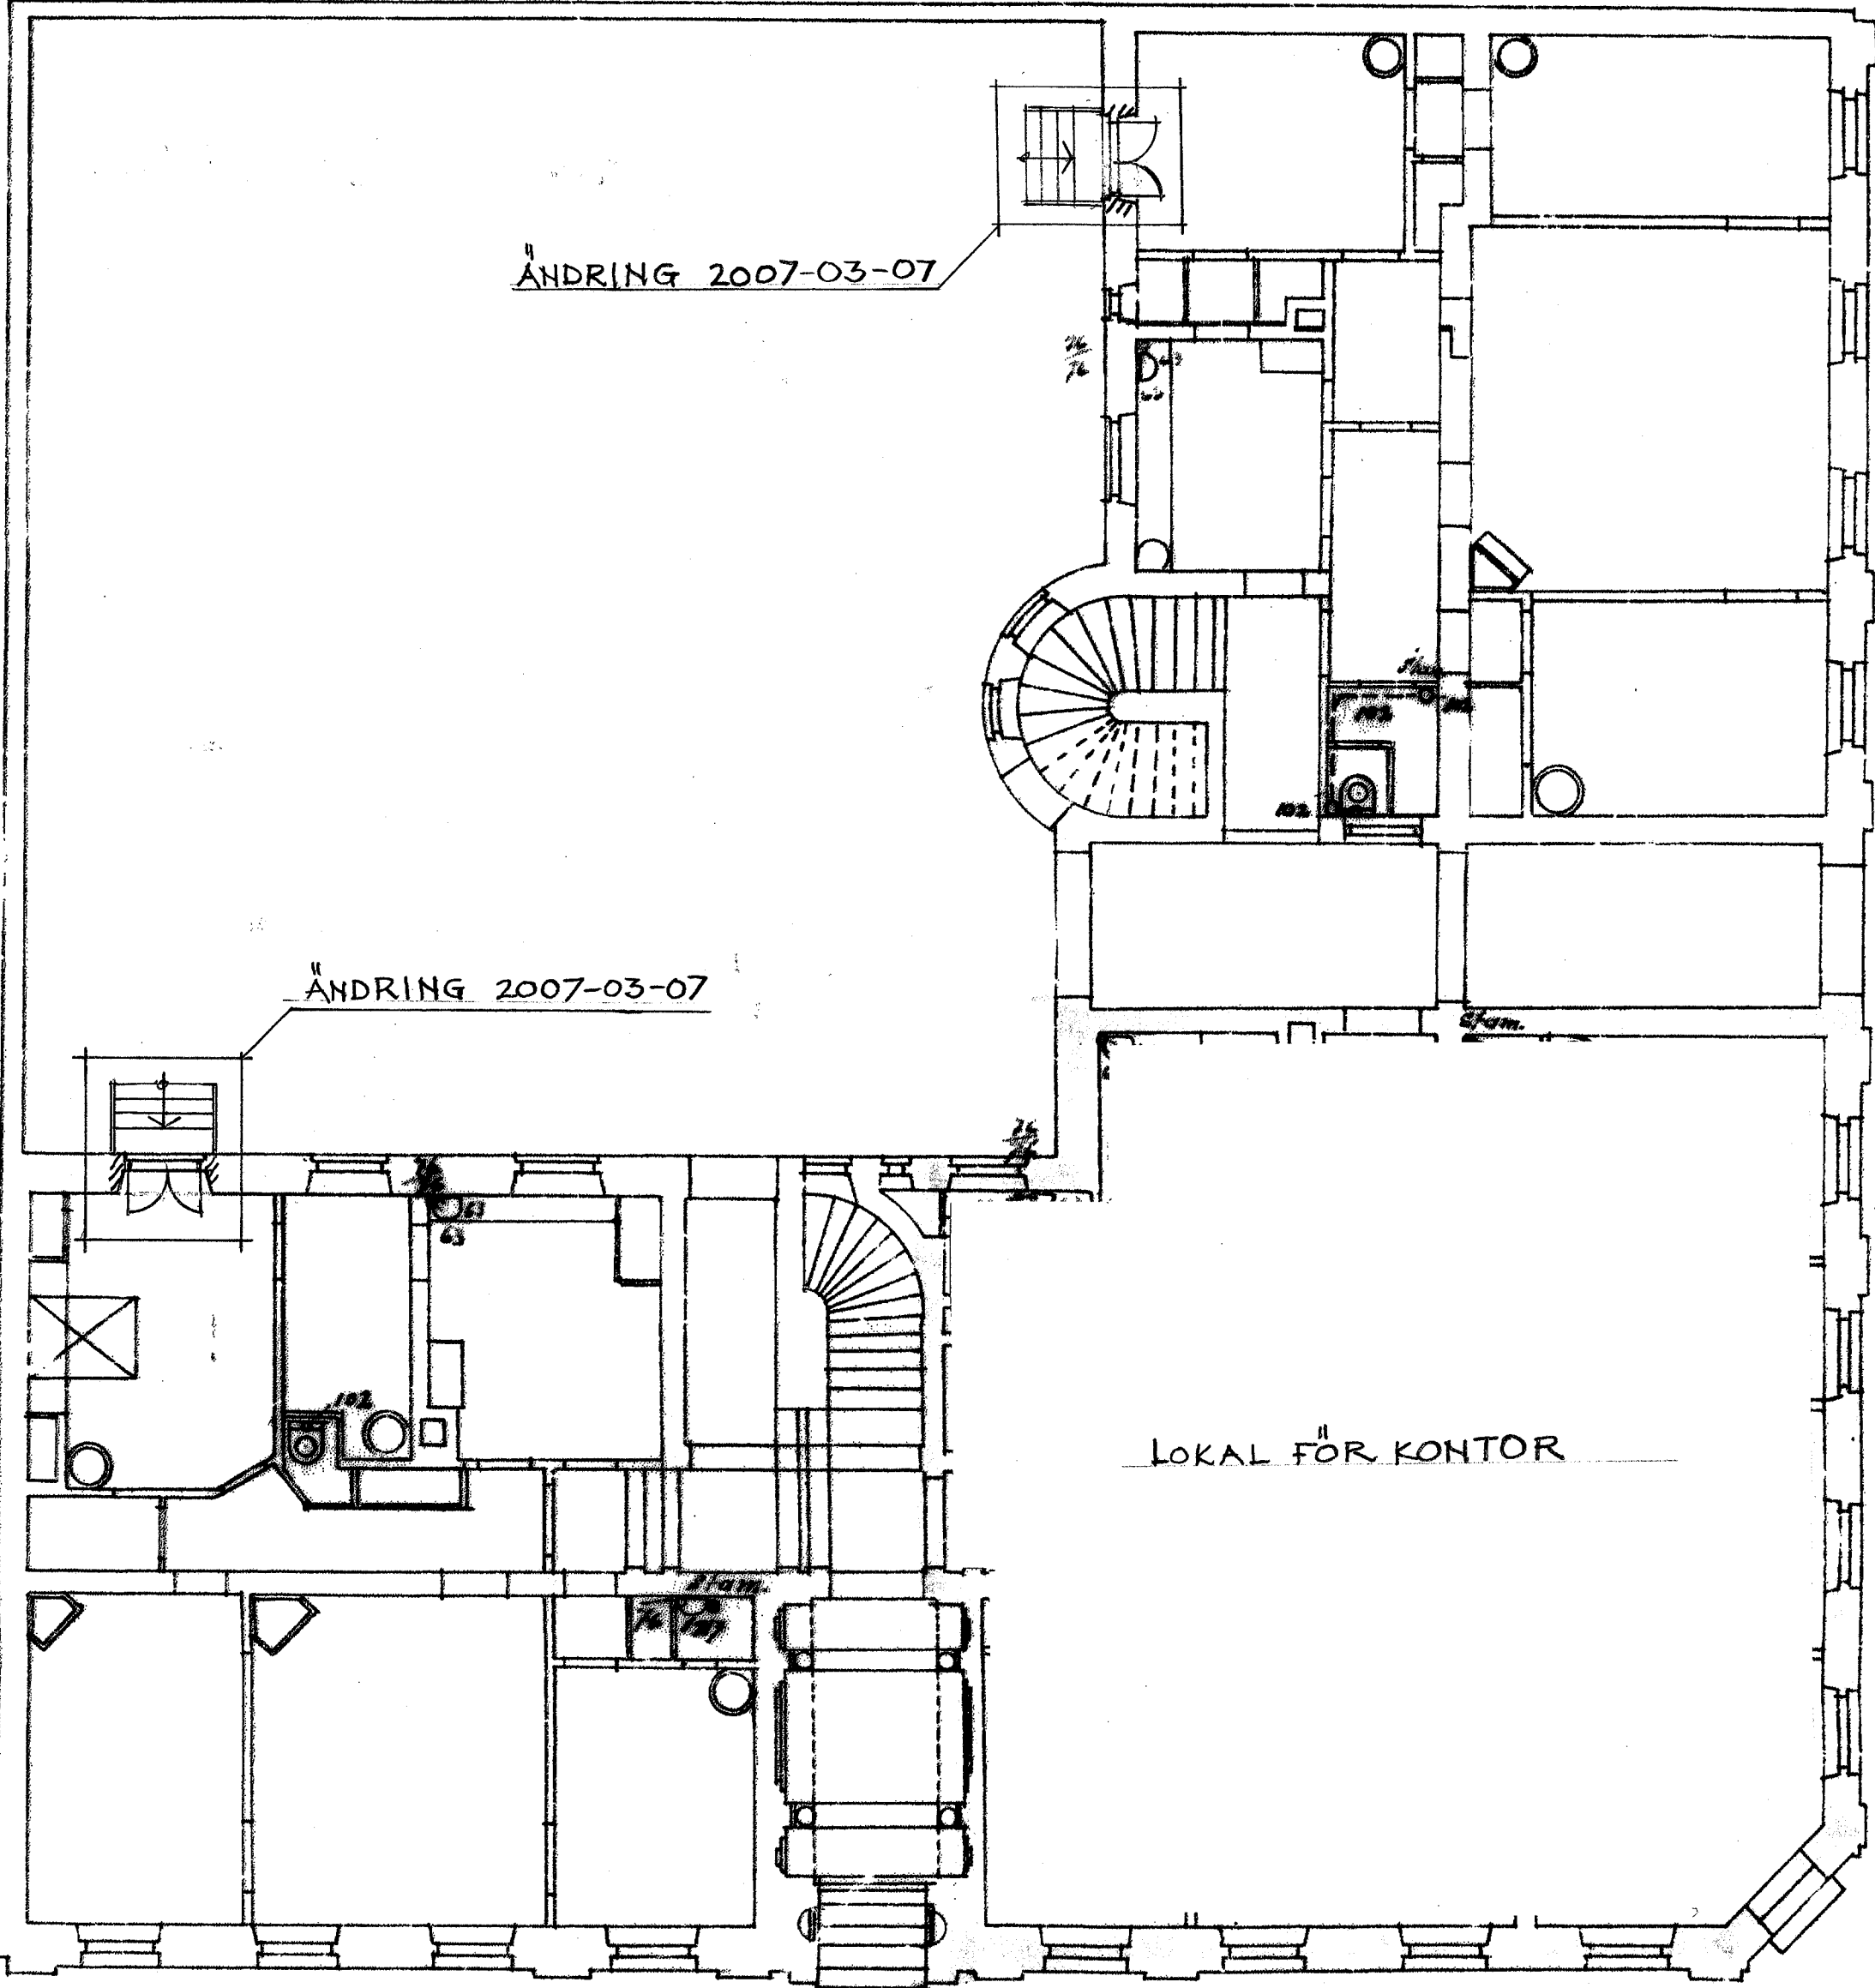

ÄNDRING 2007-03-07

ÄNDRING 2007-03-07

LOKAL FÖR KONTOR

Granskad
MK
STOCKHOLMS BYGGNADSNÄMND
Tillhör nämndens beslut
2007-08-23

Stockholms stadsbyggnadskontoret
Inkom 2007-03-28
Reg.
Dnr: 06731-571

BYGGLOVSHANDLING

MEDARK AB
Humlegårdsgatan 5
114 46 Stockholm
Tel, fax 08-660 2094
0707-17 43 42

KV KUMLET 16
STOCKHOLM Ö
BOTTENVÅNING
UTGÅNG MOT GÅRD
2007-03-07
Åke Hjertberg

medark@telia.com

Skala 1:100 Ritn nr **A3**

5. SÄLLTIDIG FÖRÄNDRING
KONTOR D. 24/11/07