



Inkom till Stockholms stadsbyggnadskontor - 2024-04-08, Dnr 2024-05477

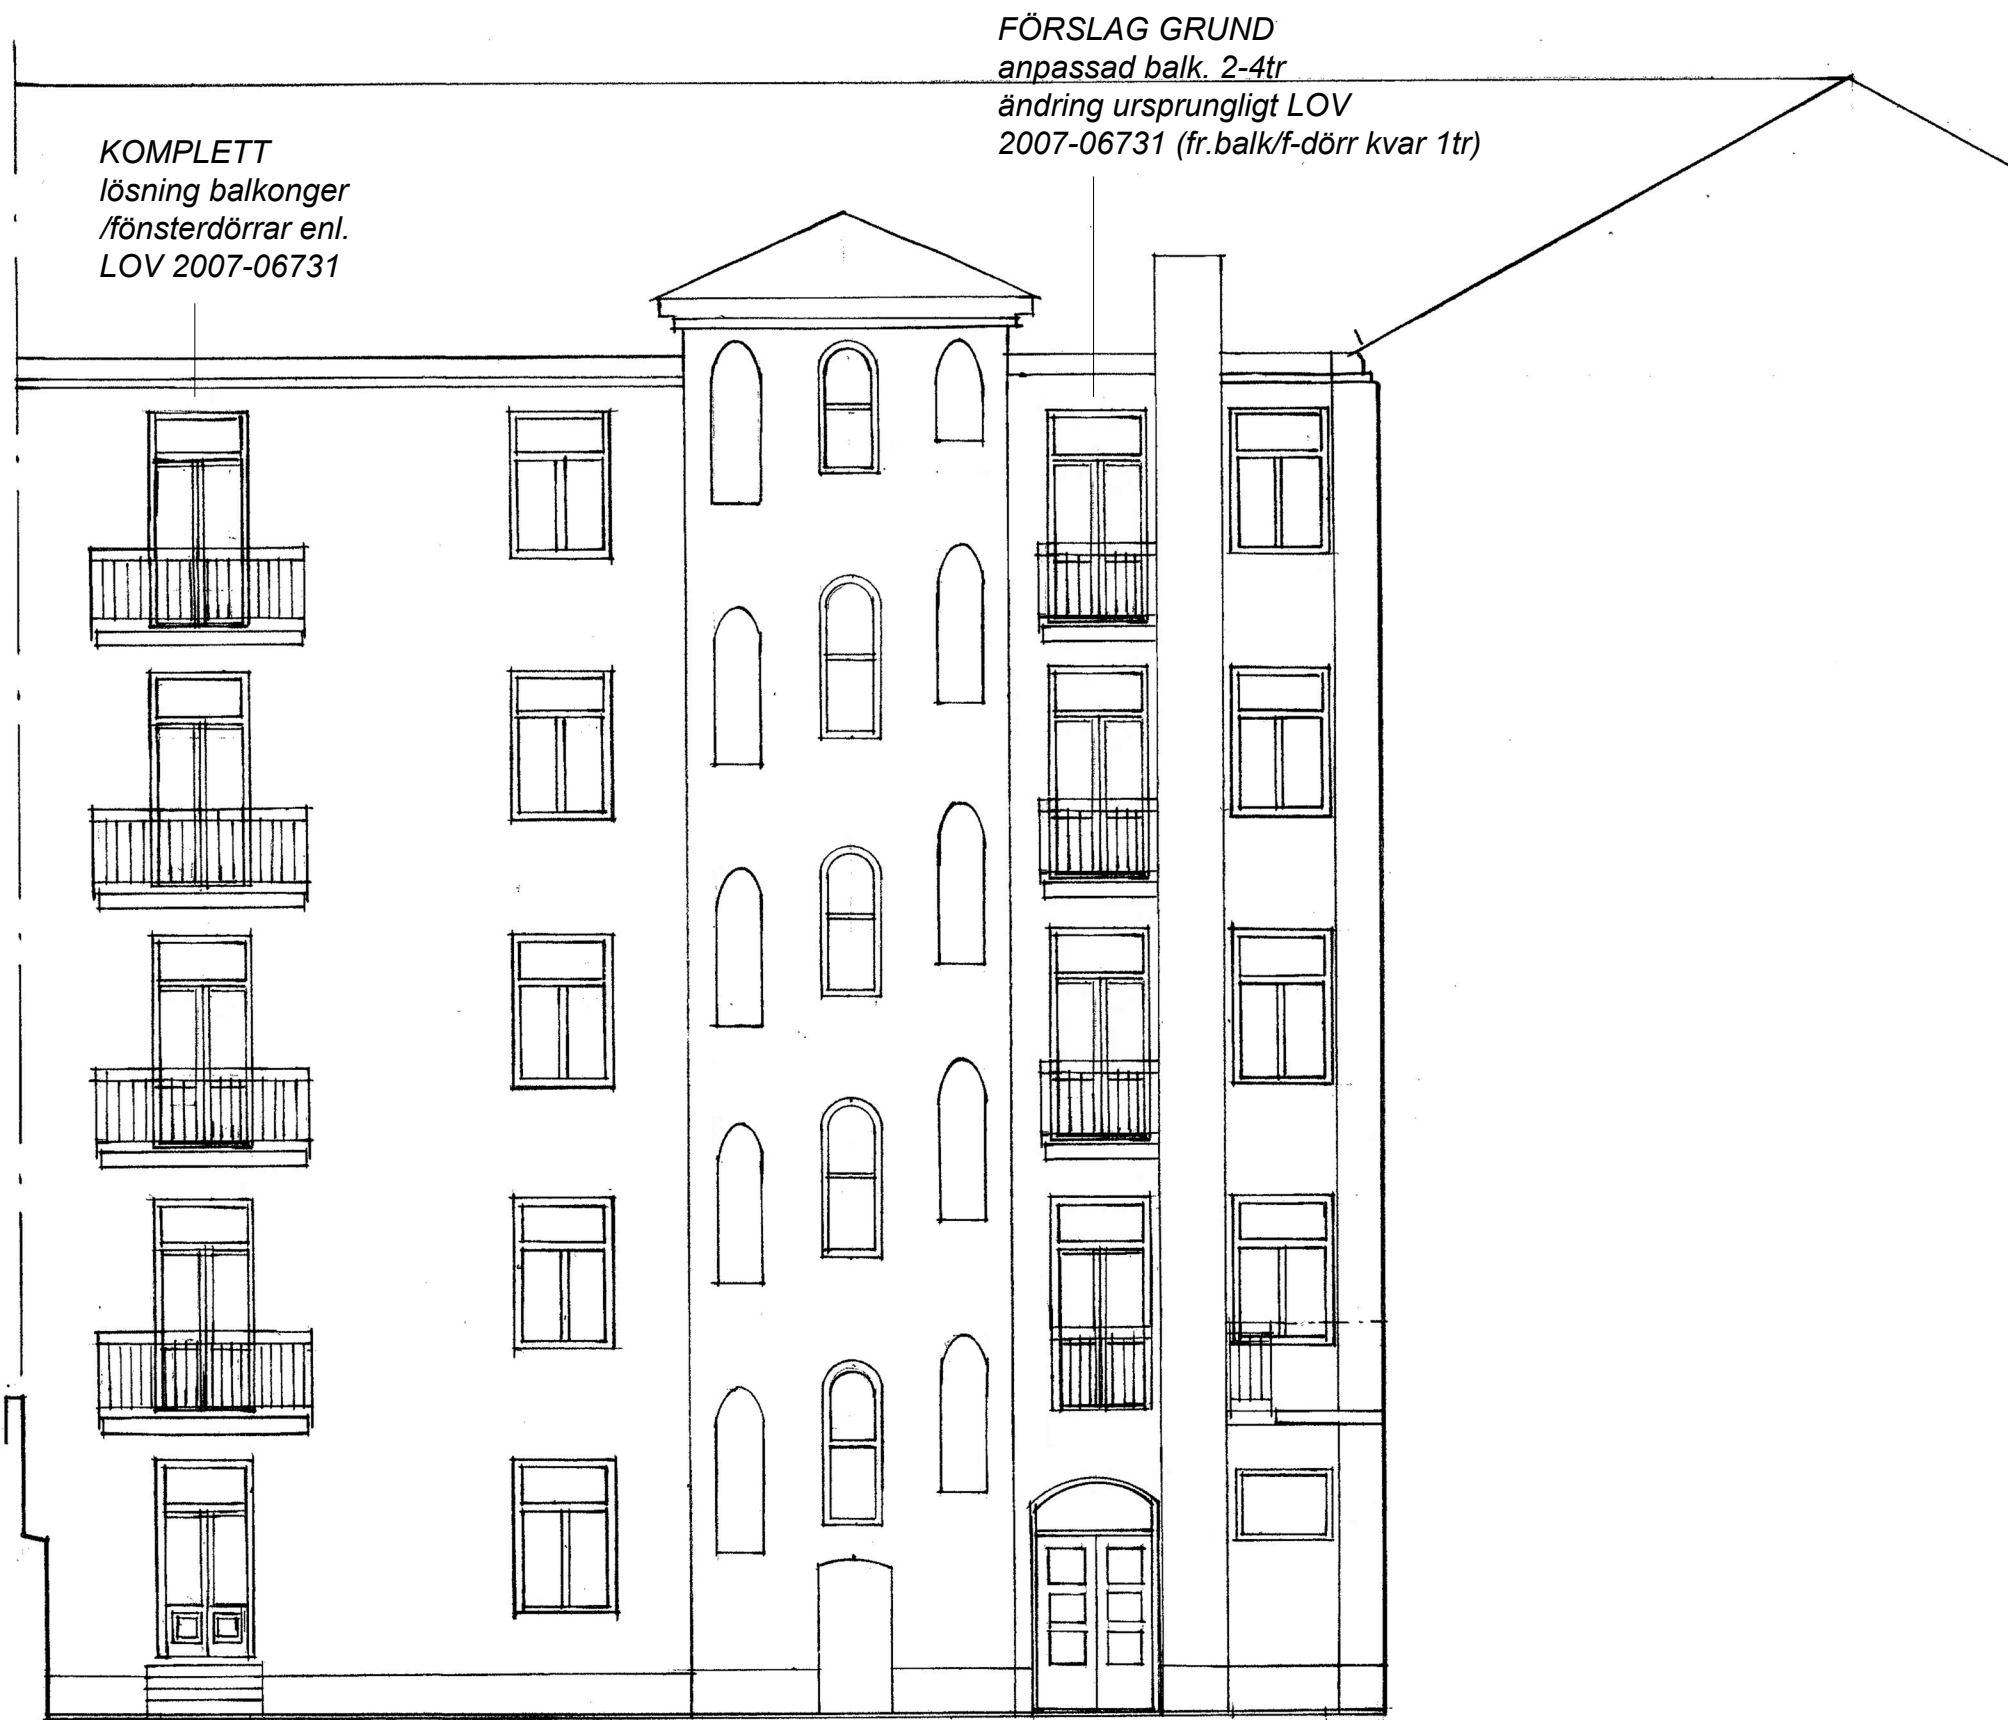

FASAD MOT ÖSTER



FASAD MOT SÖDER

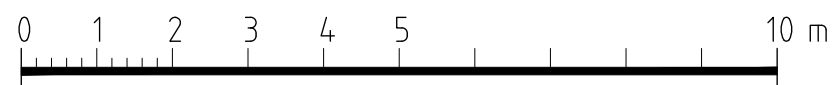

BET	ANT	ÄNDRINGEN AVSER	DATUM	SIGN
Bygglöshandling				
Kv. Kumlet 16, Skepparg.54/Kommendörsg.38 ÖSTERMALM, STOCKHOLM				
Martin Zetherström Arkitektkontor Bastugatan 12b 118 20 Stockholm Tel 0733-800044. martin@zetherstrom.se				
UPFÖRAG NR	BYGG/KONSTR AV	HANDLÄGGARE		
2024-04-04	M 2	Martin Zetherström		
Utgångsläge bef. fästgh, fasad gård öst - syd förslag grunda balkonger bef. byggnad 2-4tr, placering vid bef. pannskorsten (anp. sida)				
SKALA	NUMMER			BET
A2=1:100/A4=1:200	A.03			