

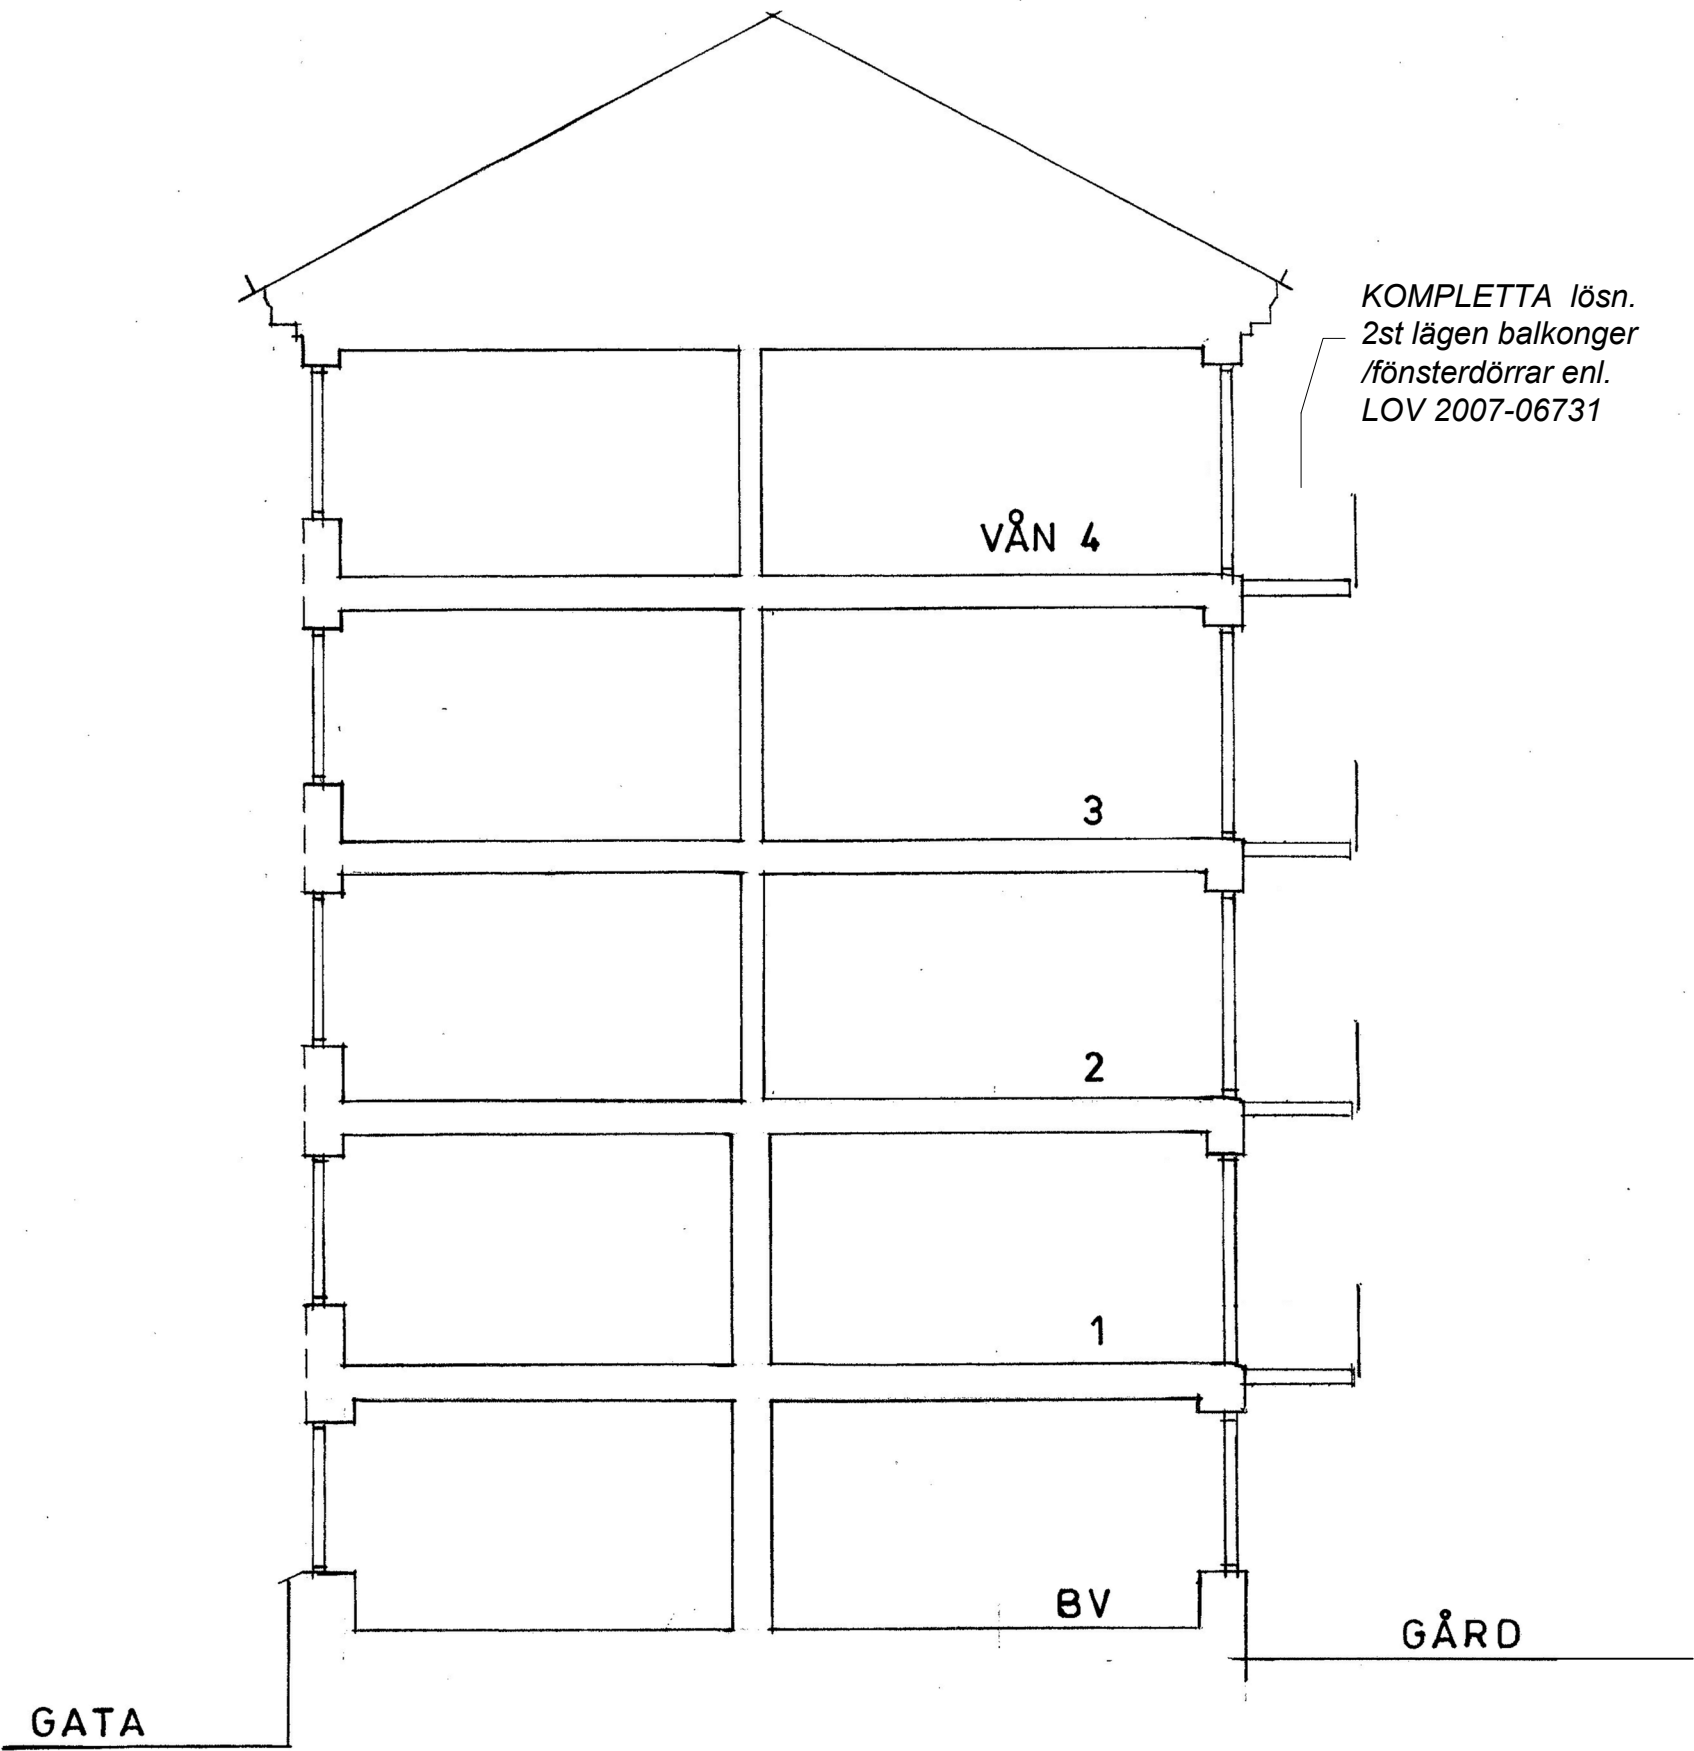


Förklaringar:


Alla mått i millimeter

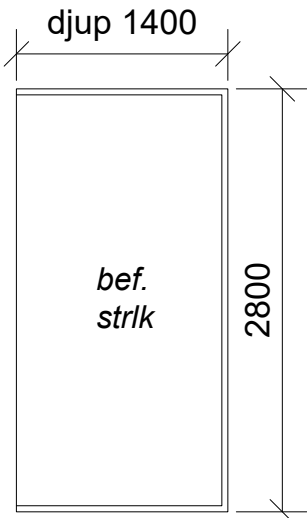


SEKTION

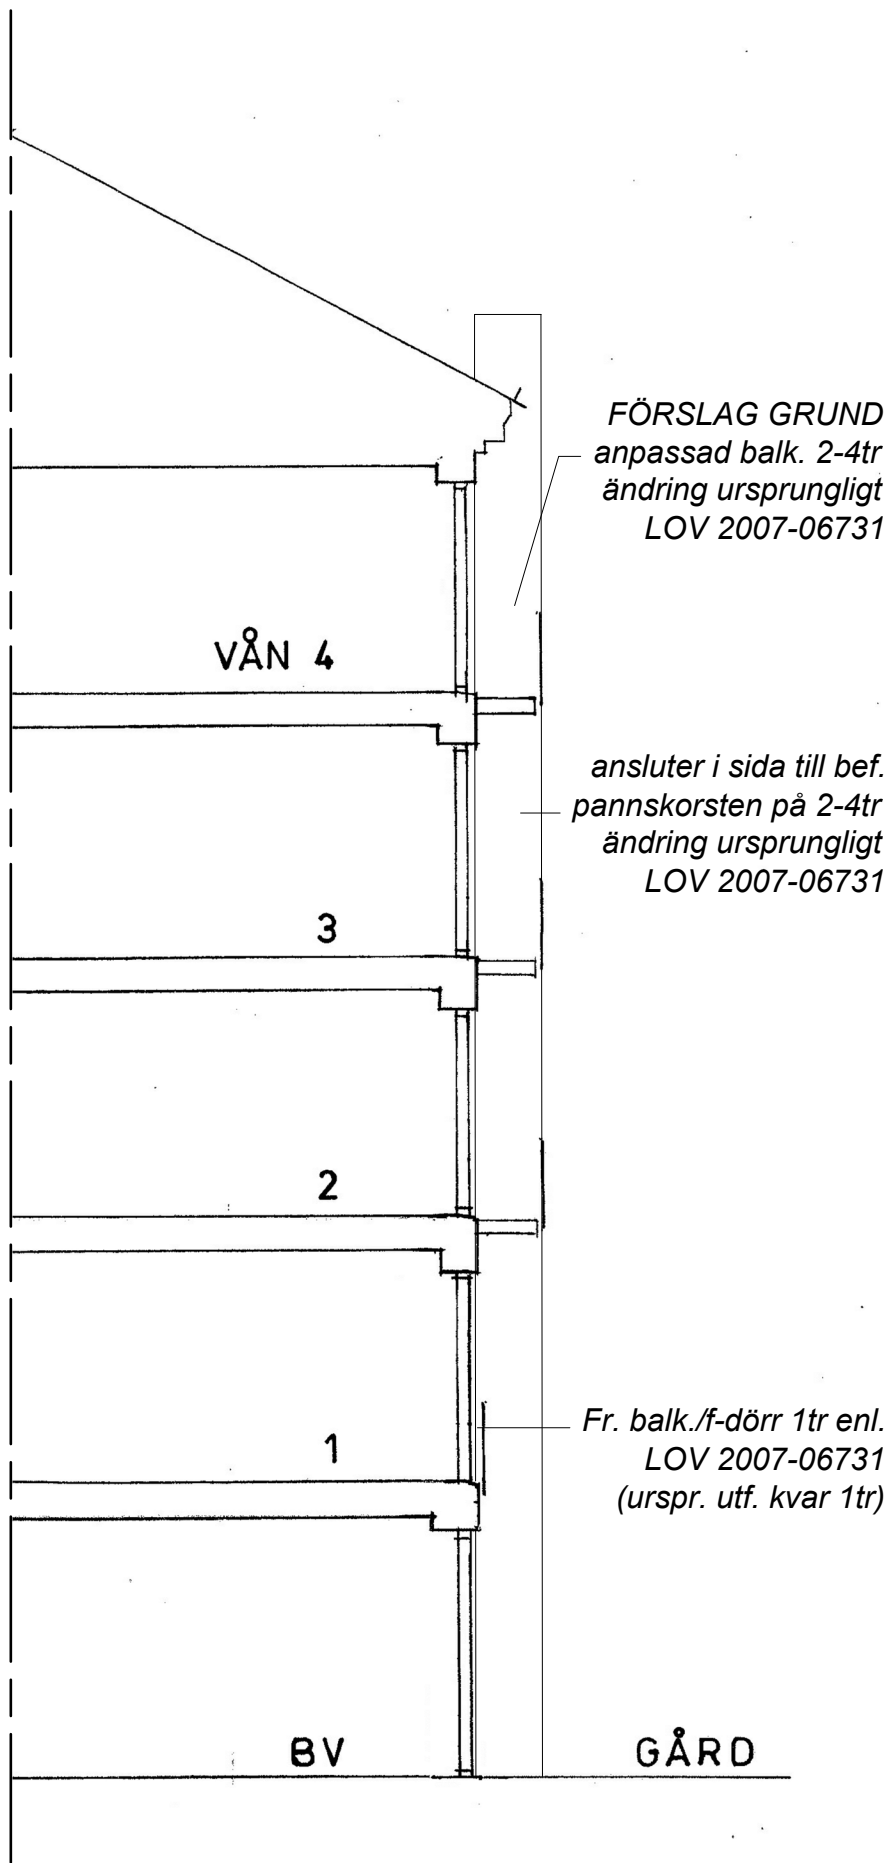

PLANMÅTT lösn.  
2st lägen balkonger /  
fönsterdörrar enl.  
LOV 2007-06731

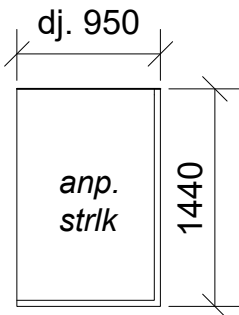

förs. PLANMÅTT  
grunda balkonger /  
(möjl. på vån. 2-4tr)  
fönsterdörrar ändr  
LOV 2007-06731

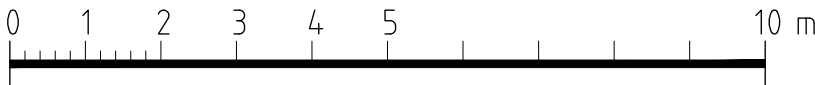

|   |               |                 |                    |      |
|---|---------------|-----------------|--------------------|------|
| BET   | ANT           | ÄNDRINGEN AVSER | DATUM              | SIGN |
| Bygglöshandling   |               |                 |                    |      |
| Kv. Kumlet 16,<br>Skepparg.54/Kommendörsg.38<br>ÖSTERMALM, STOCKHOLM  |               |                 |                    |      |
| Martin Zetherström Arkitektkontor<br>Bastugatan 12b<br>118 20 Stockholm<br>Tel 0733-800044. martin@zetherstrom.se                           |               |                 |                    |      |
| UPPDRAG NR  | BESLUT/KONSTR | AV              | HANDLAGARE         |      |
| 2024-04-04  | M 2           |                 | Martin Zetherström |      |
| Utgångsläge bef. fsgt, sektion helhet,<br>bef. lösn. balkonger 2 lägen byggnad, + förs.<br>tillägg grund anp. balk. 2-4tr. sida bef. pannsk |               |                 |                    |      |
| SKALA   | FÖRSTOR       | NET             |                    |      |
| A2=1:100/A4=1:200   | A.04          |                 |                    |      |