


Fasad mot norr

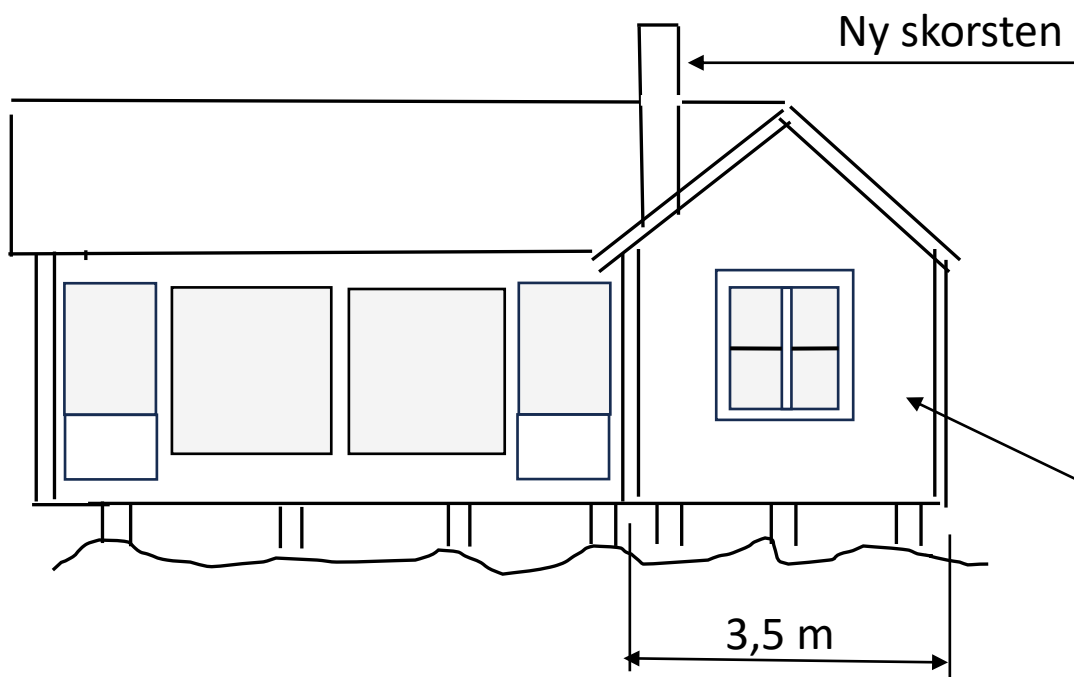

Fasad mot söder

Befintligt fönster flyttas
till utbyggnaden

BYGGLOVSHANDLING A01-2
SJÖSTUGAN 37
Sjöstugugränd 3
Fasader mot norr & söder
Skala 1:100
Börje Lockne-Andersson 2024-04-09