


Fasad mot söder

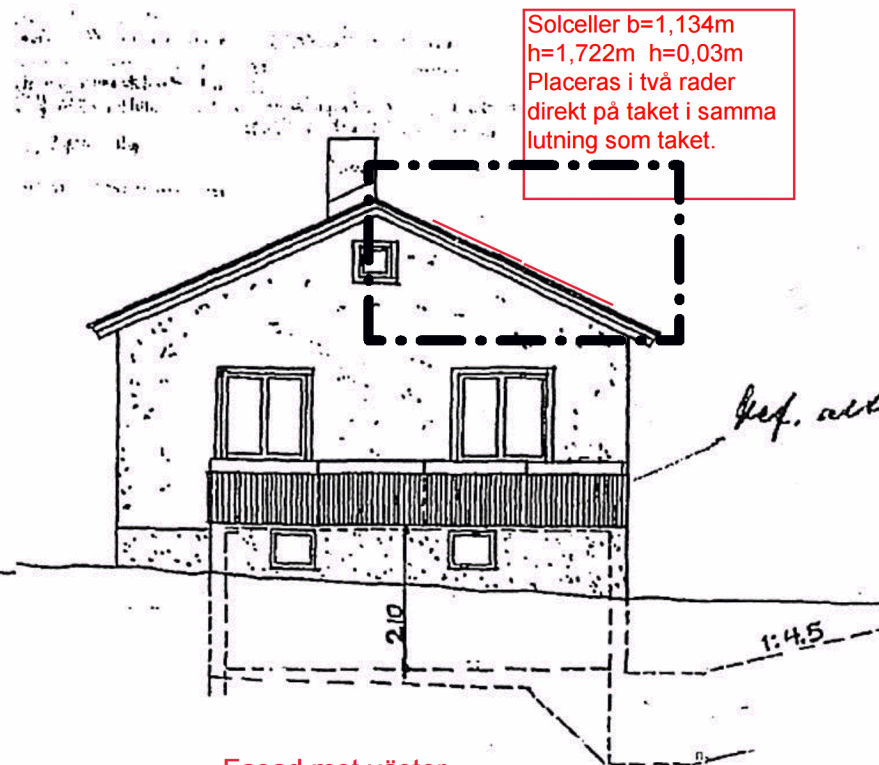

Fasad mot väster

Solceller $b=1,134\text{m}$
 $h=1,722\text{m}$ $h=0,03\text{m}$
Placeras i två rader
direkt på taket i samma
lutning som taket.

Bygglovets omfattning