




A-A

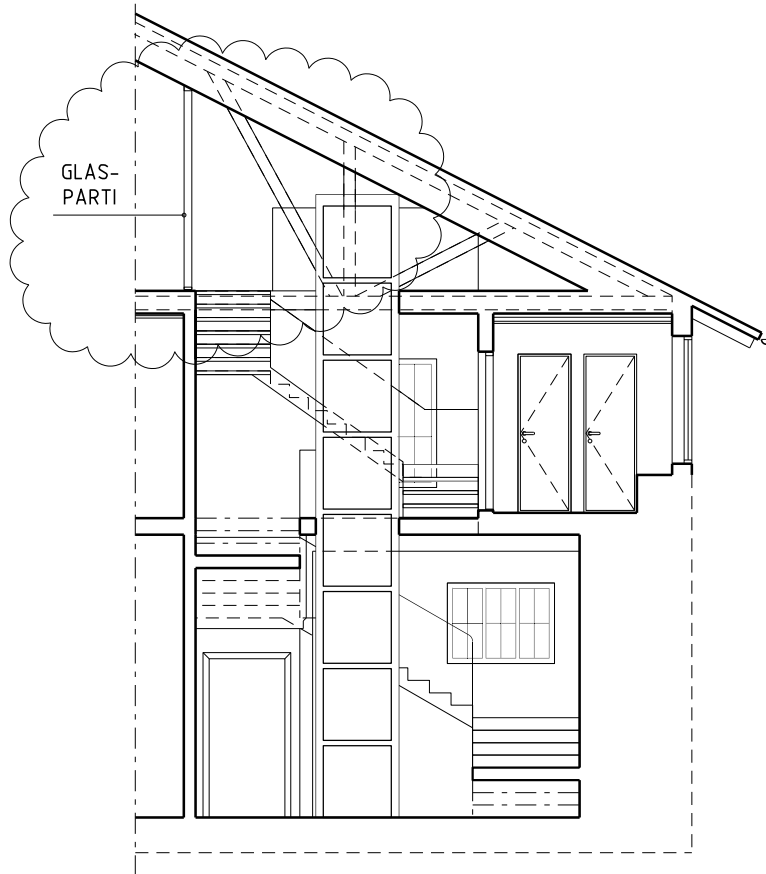


B-B

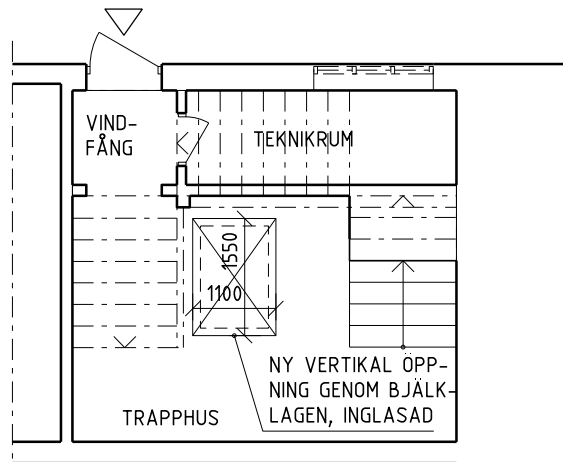

ENTRÉ

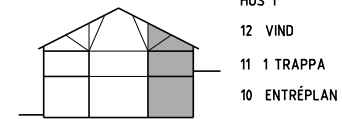

HUS 1
12 VIND
11 1 TRAPPA
10 ENTRÉPLAN

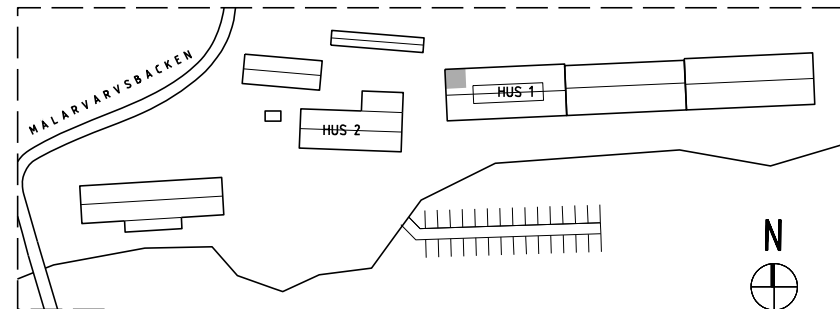

A	LUCKOR ÅTERSTÄLLDA BLA		SB	23-08-29
BET	ANT	ÄNDRINGEN AVSER	SIGN	DATUM
<div>trenton</div> <div>GROUP</div>				
B	HÄGEFASTIGHETER		TEL:XXX	
A	BJÖRKDAHL ENGLUND ARKITEKTER AB		TEL:073 9865199	
F	XXX		TEL:XXX	
BYGGLOVSHANDLING				
DATUM	2023 02 10	RITAD AV	SB	HANDLAGGARE SB
ANSVARIG		Sofia Björkdahl		
KV MÄLARVARVET 4 MÄLARVARVSBACKEN 10, LÅNGHOLMEN OMBYGGNAD AV BEF. LOKAL HUS 1, SEKTION A-A & B-B OCH ENTRÉPLAN				
SKALA	A3 1:100		NUMMER	1 BET
		A-40-1-110		A
FASTIGHET NR XX				