


Inkom till Stockholms stadsbyggnadskontor - 2023-09-15, Dnr 2023-02173

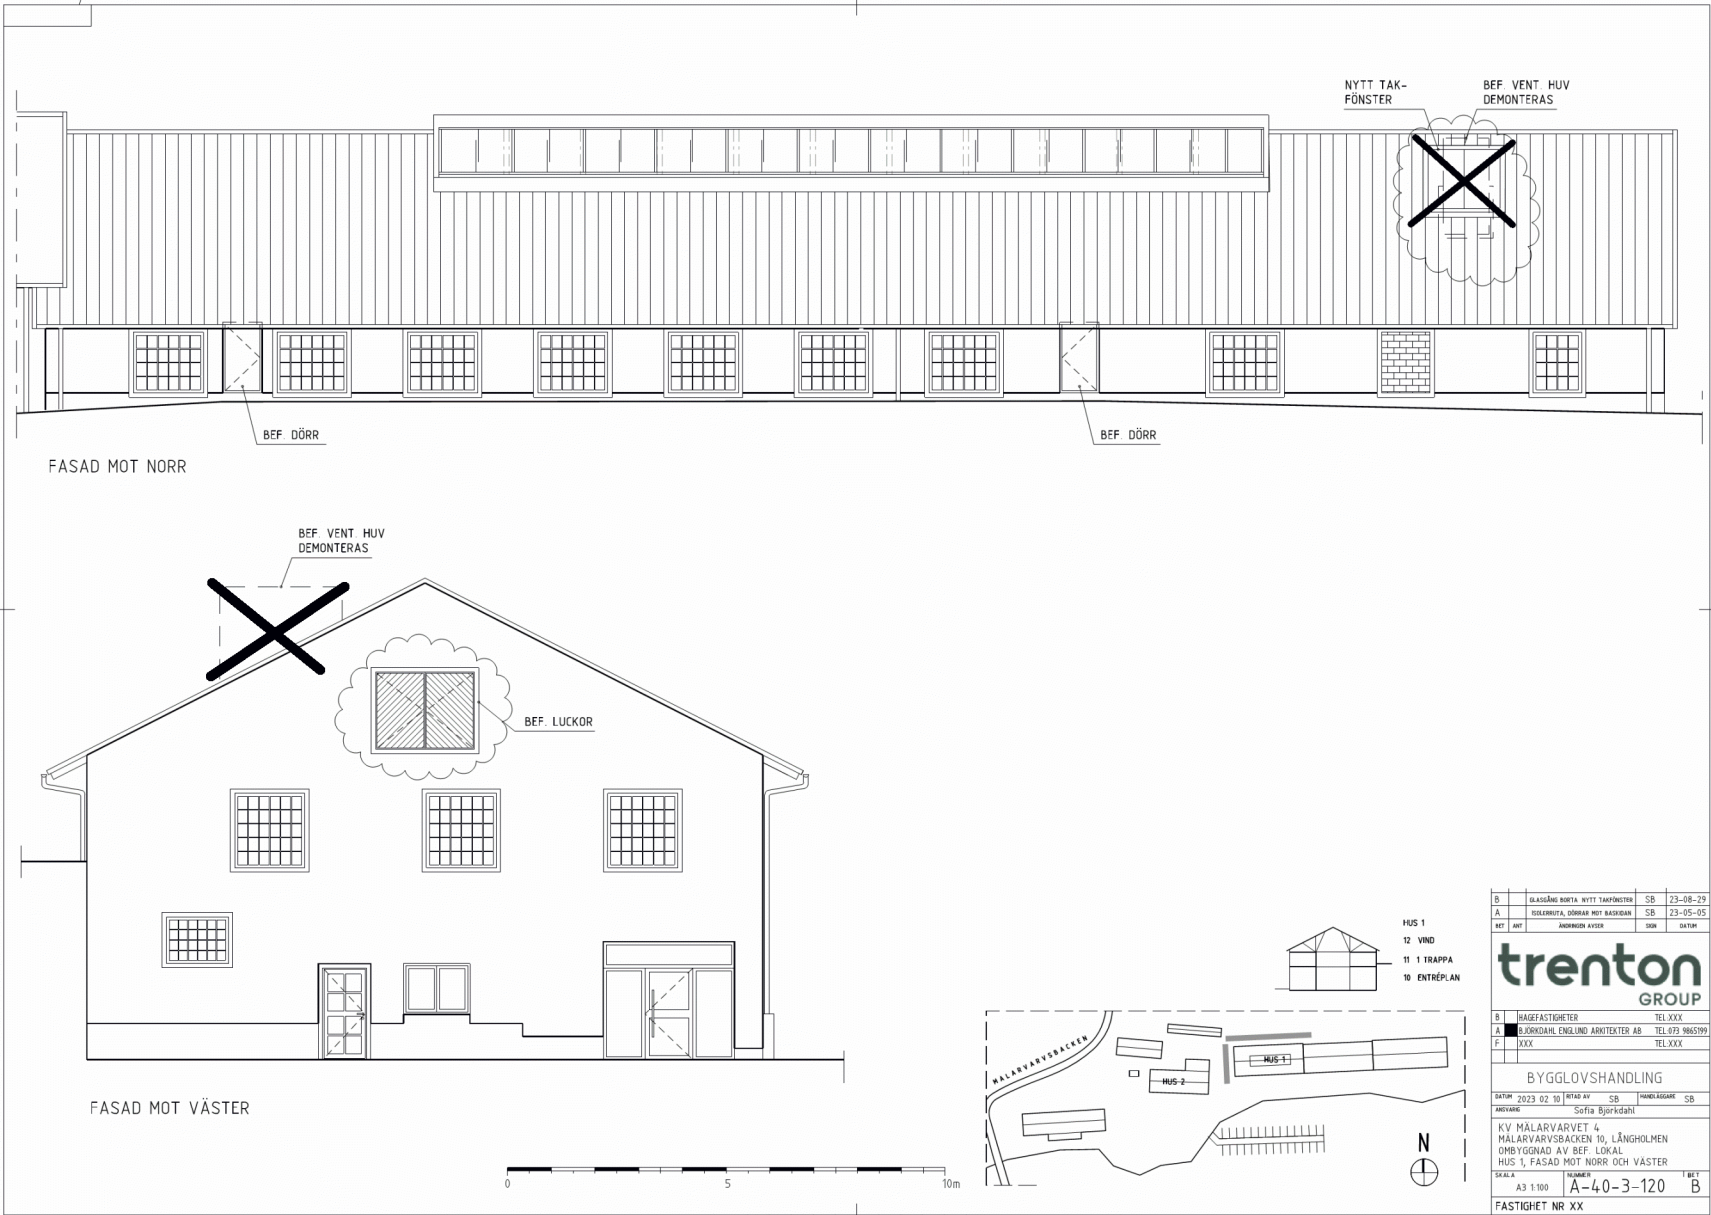

trenton GROUP			
B	HÄGGEFASTIGHETER	TEL XXX	
F	XXX	TEL XXX	
BYGGLOVSHANDLING			
DATUM	2023-02-10	RTAD AV	SB
ANVÄNDARE	Sofia Björkdahl	INOMRÄDDARE	SB
KV MÄLARVARVET 4			
MÄLARVARVSBACKEN 10, LÄNGHOLMEN			
ÖRBYGGNAD AV BEF. LOKAL			
HUS 1, FASAD MOT NORR OCH VÄSTER			
SKALA	A3 1:100	NUMMER	A-40-3-120
FASTIGHET NR XX		1 BEY	B