



FÖRKLARINGAR

ALLA MÅTT I MM.  
OBSERVERA ATT RITNING ÄR BASERAD PÅ  
BEFINTLIG INSKANNAD HANDRITNING. AVVIKELSER I  
FASADRITNING KAN FÖREKOMMA.

ÄNDRAD ANVÄNDNING LOKAL

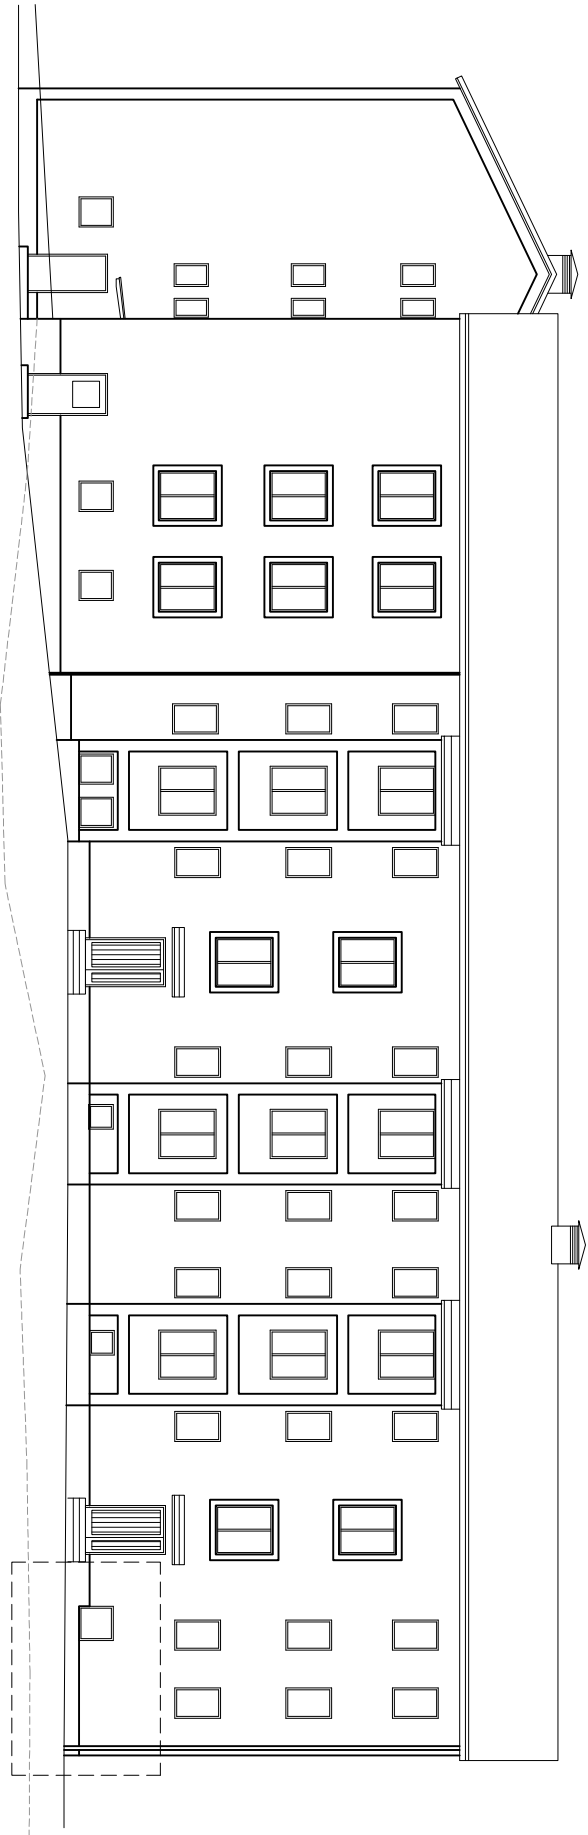


FASAD MOT NORR

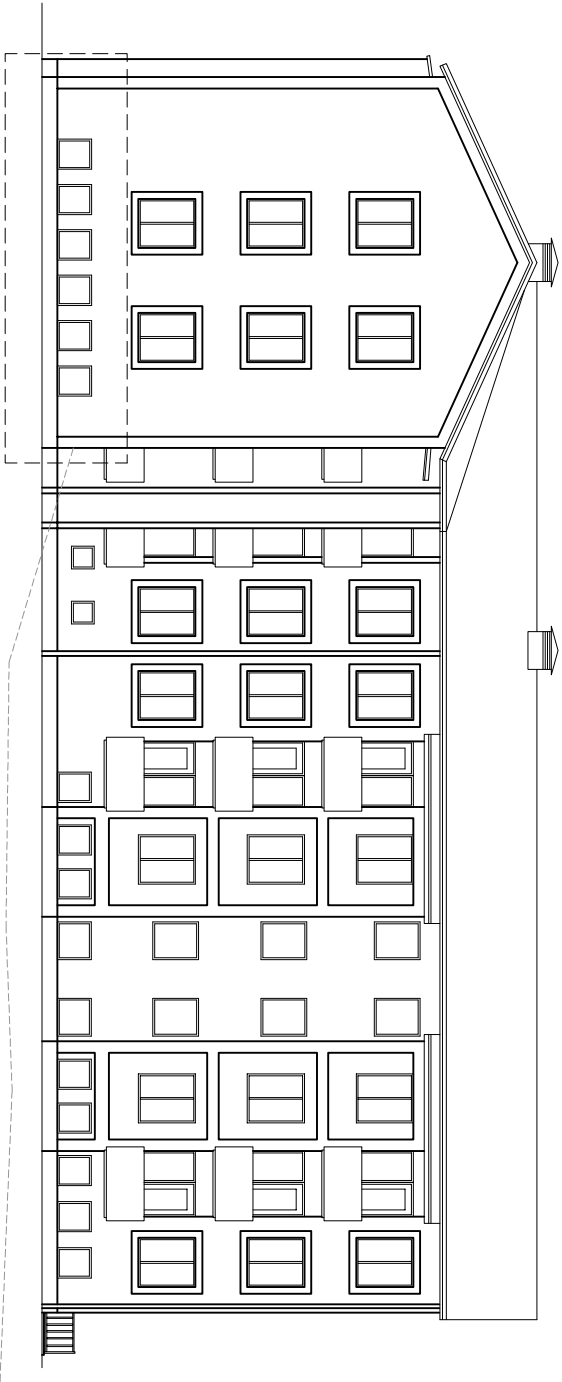

FASAD MOT ÖST

SKALA 1:200

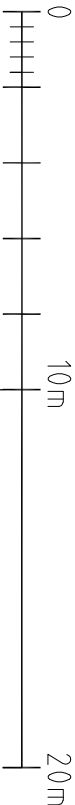

XREF  
LAGER

BYGGLÖVSHANDLING			
BRF MÅNSTENEN			
KRISTALLVÄGEN 50			
BH			
A			
K			
V			
E			
L			
UNDERSÄG	BRF MÅNSTENEN	BYGGLÖVSHANDLING	BYGGLÖVSHANDLING
ÄNDRAD ANVÄNDNING			
ÖVNING - LOKAL TILL LÄGENHET			
FASAD MOT NORR & ÖST			
SKALA	NÄRME	BYGGLÖVSHANDLING	BYGGLÖVSHANDLING
(A3) 1:200	A-4-0-3-01, A-4-0-3-02	BYGGLÖVSHANDLING	BYGGLÖVSHANDLING