

SEKTION BB



## FÖRKLARINGAR

PLUSHÖJDER ANGES I METER  
ÖVRIGA MÅTT I MM

OBSERVERA ATT RITNING DELVIS ÄR BASERAD PÅ  
BEFINTLIG INSCANNAD HANDRITNING. AVVIKELSER I  
PLANEN KAN FÖREKOMMA.


//// = NY VÄGG  
---- = VÄGG RIVS  
► = ENTRÉPIL

G = GARDEROB  
ST = STÅD  
K/F = KYL/FRYS  
DM = DISKMASKIN

FASTIGHETEN HAR EN TVÄTTSTUGA.  
TILLHÖRANDE FÖRRÅD >1 KVM PER LÄGENHET I  
FASTIGHET.

## TILLGÄNGLIGHET

BEFINTLIGA ENTRÉER KLARAR EJ KRAVEN FÖR  
TILLGÄNGLIGHET. HISS SAKNAS.

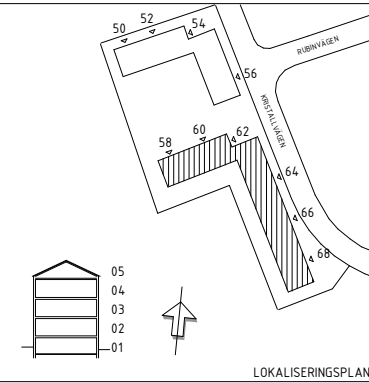

BET	ÄNDRINGEN AVSER	DATUM	SIGN		
BYGGLOVSHANDLING					
BRÄCK					
BRF MÄNSTENEN					
KRISTALLVÄGEN 50-68					
<input checked="" type="checkbox"/>	A BRÄCK STUDIO AB	0762019076			
<input type="checkbox"/>	K				
<input type="checkbox"/>	V				
<input type="checkbox"/>	W				
<input type="checkbox"/>	M				
<input type="checkbox"/>	L				
UPPDRAGSR	STADFÖRETR. AV	HAND.ÄGARE			
-	MALU	MALU			
DATUM	ANSVARIG				
2023-10-18	MALU				
ÄNDRAD ANVÄNDNING					
OMVANDLING LOKALT TILL LÄGENHET					
SEKTIONSITNING					
SEKTION BB					
SKALA	NUMMER	BET			
A1 1:50	A-402-0001-5868				
A3 1:100					