
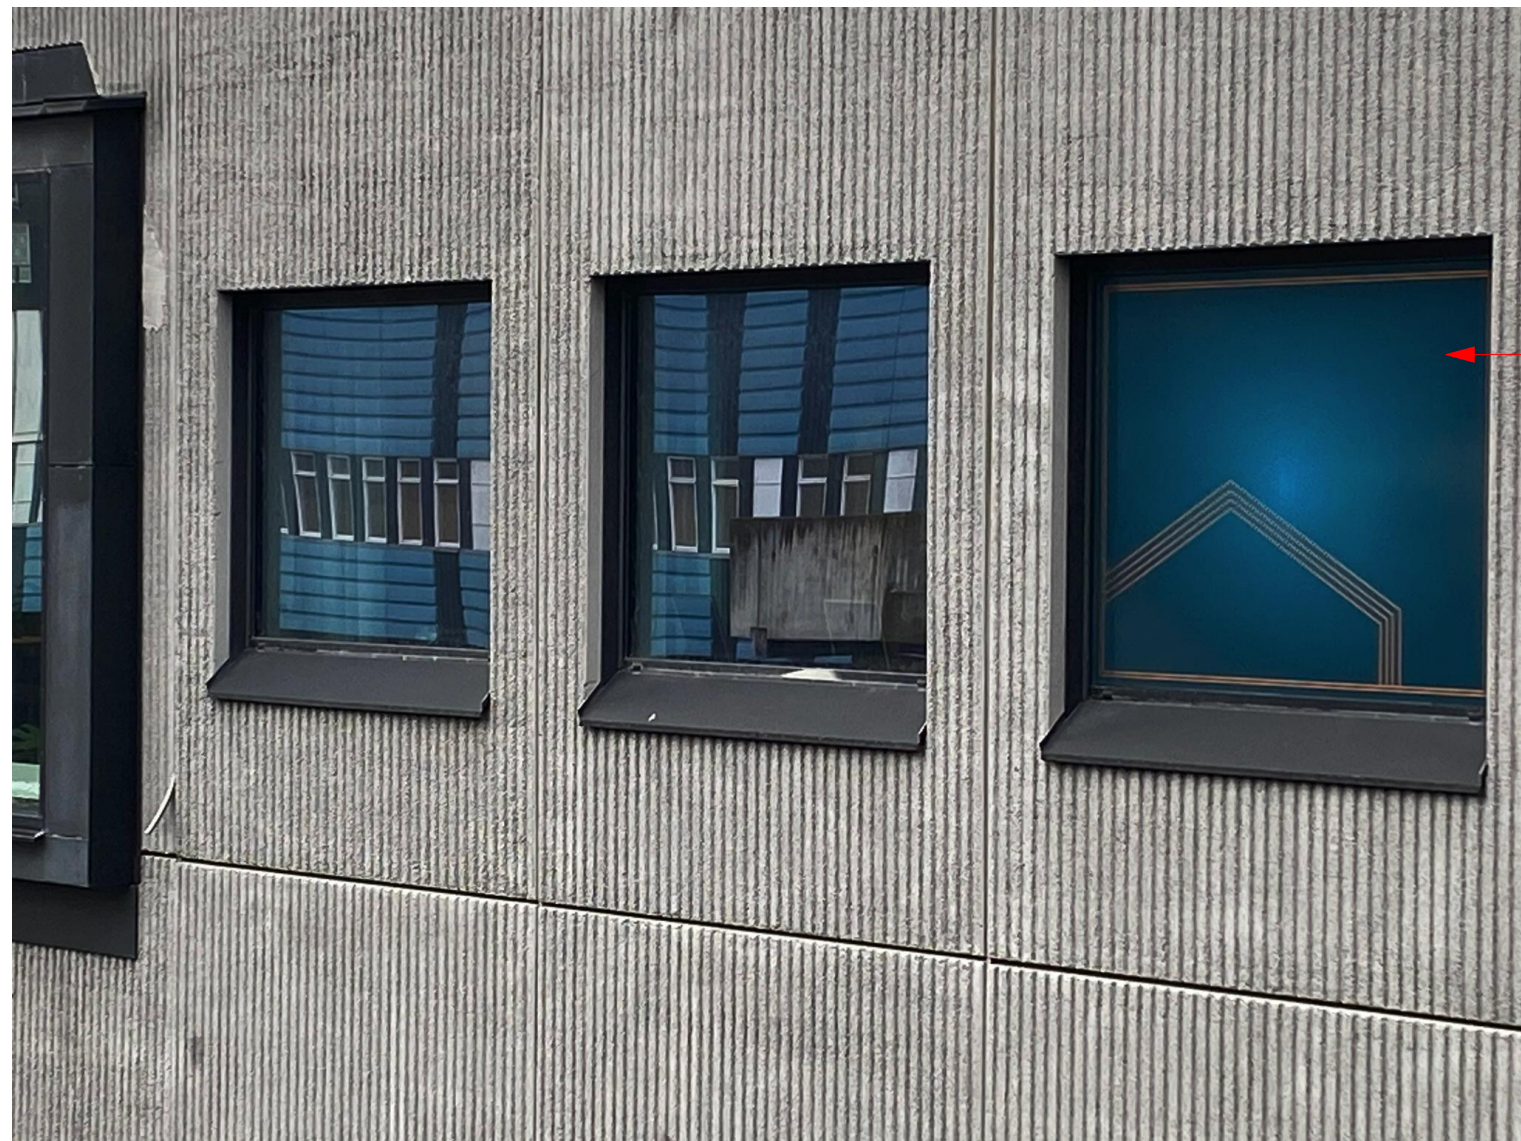


FÖRE/ EFTER

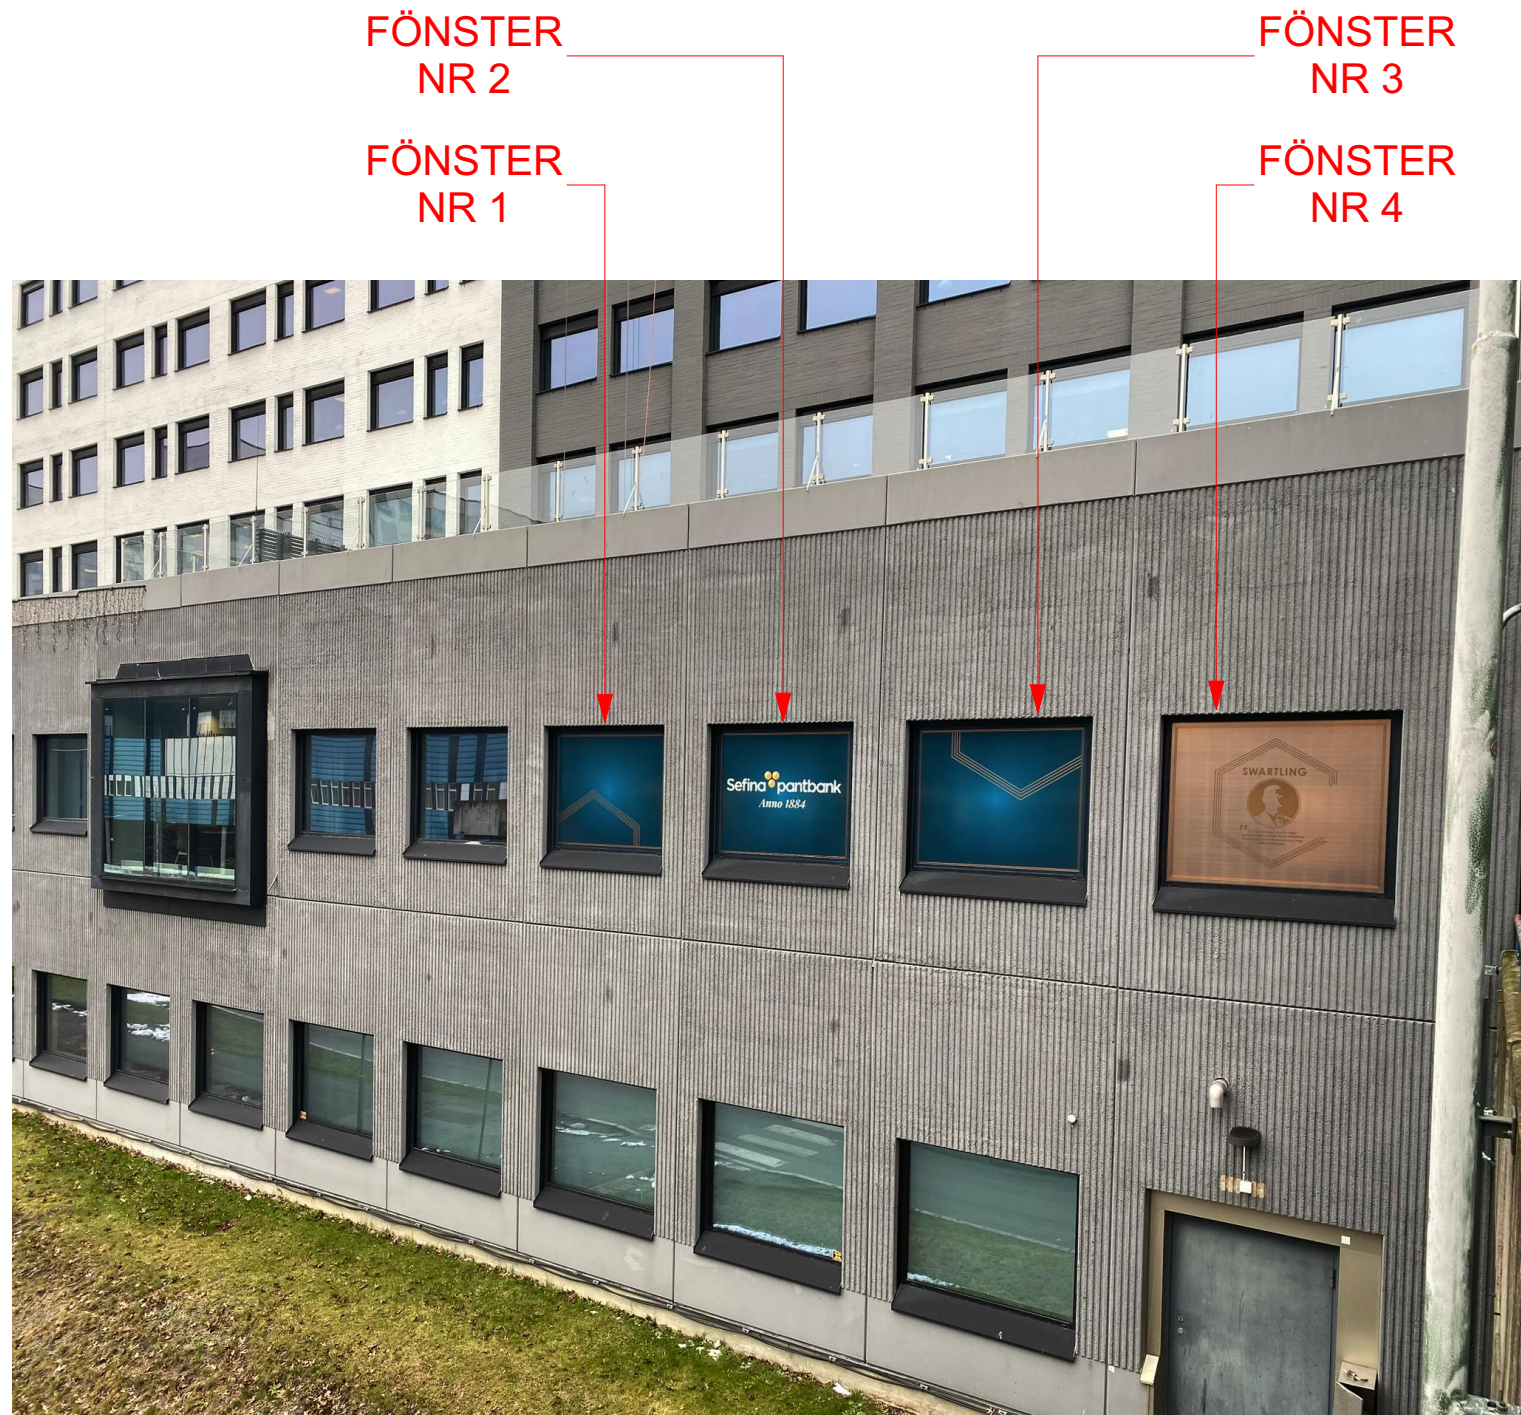


BILDER

## FÖRKLARINGAR FÖRESKRIFTER

- INGA FASADÄNDRINGAR

SAMTLIGA MÅTT ANGES I MILLIMETER.  
MÅTT KONTROLLERAS PÅ PLATS.

## HÄNVISNINGAR

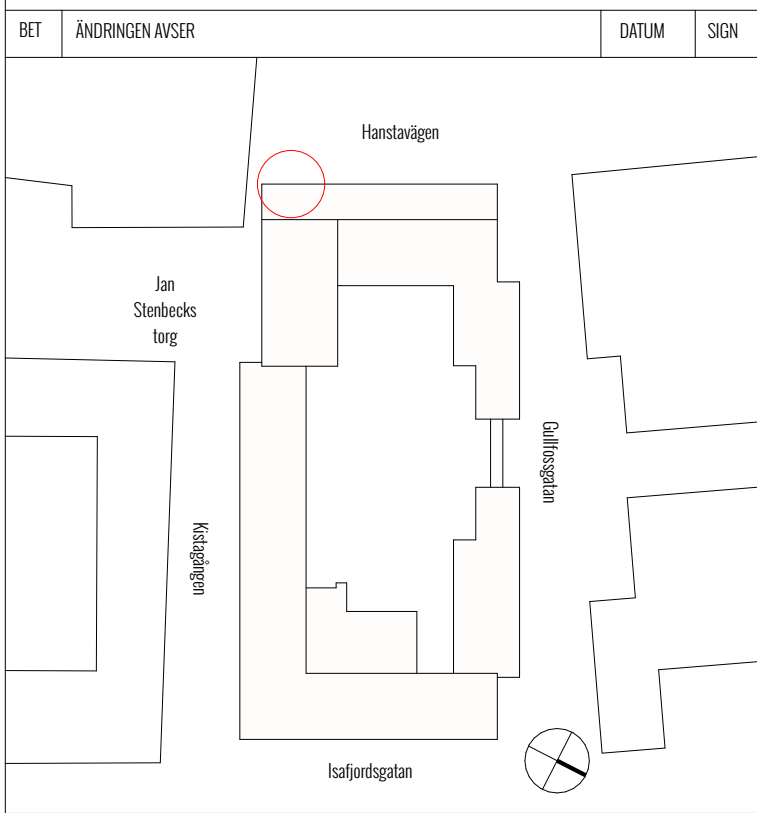

## BYGGLOVSHANDLING



DATUM 2024-04-05	RITAD AV www.deark.se kb@deark.se	ANSVARIG ARKITEKT K BREIME
---------------------	---	-------------------------------

**Kv Färöarna 3**  
Jan Stenbeckstorg 13, STOCKHOLM  
ÄNDRAD ANVÄNDNING FRÅN RESTURANG TILL BUTIK  
I KONTORSFASTIGHET  
FASAD VÄST (del av)

SKALA A1 = 1:100 A3 = 1:200	NUMMER <b>A-01</b>	BET
-----------------------------------	-----------------------	-----