


Fasad mot norr

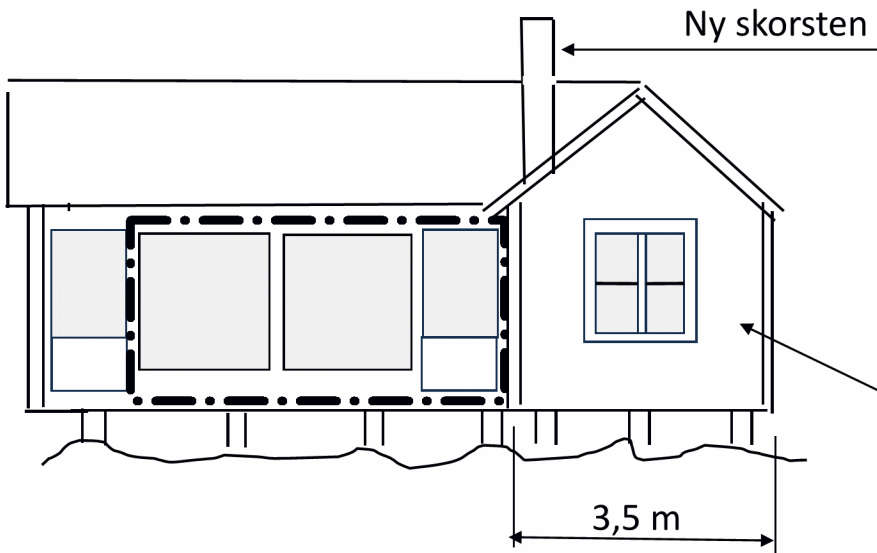

Fasad mot söder

Befintligt fönster flyttas  
till utbyggnaden

— . — . — . — . —  
BYGGLOVETS OMFATTNING  
YTTRE ÄNDRINGAR - LOV I EFTERHAND

BYGGLOVSHANDLING A01-2  
SJÖSTUGAN 37  
Sjöstugugränd 3  
Fasader mot norr & söder  
Skala 1:100  
Börje Lockne-Andersson 2024-04-09