



Inkom till Stockholms stadsbyggnadskontor - 2024-04-12, Dnr 2022-09659  
Inkom till Stockholms stadsbyggnadskontor - 2023-10-12, Dnr 2022-09659

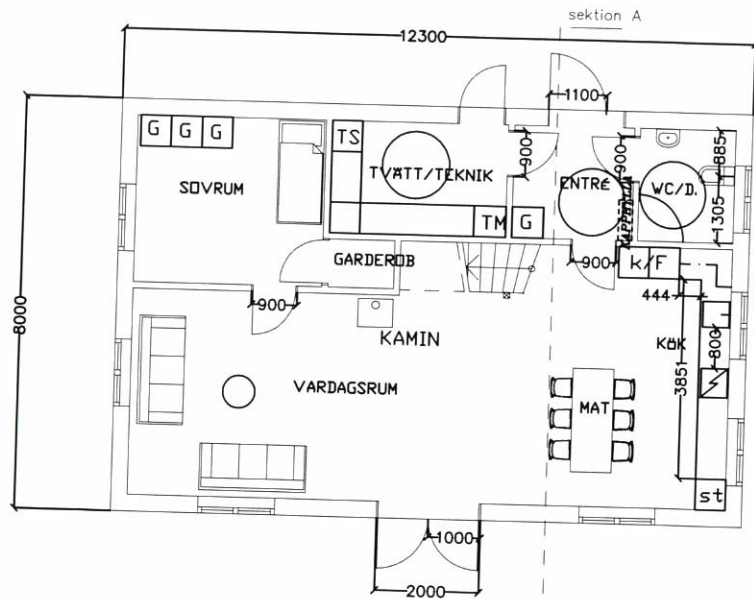


PLAN 0, BOTTENVÄNING

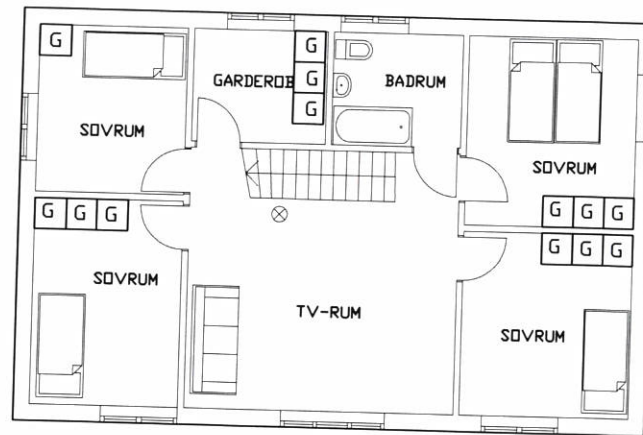

PLAN 1, VÄNING 1 TR



SEKTION

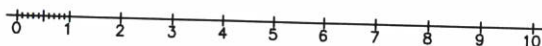

# FÖRKLARINGAR OCH FÖRESKRIFTER

ALLA MÅTT ANGES I MILIMETER

BYGGNADSAREA (BYA) 98,4m<sup>2</sup>

ÖPPENAREA (ÖPA) 0,00m<sup>2</sup>

YTTERTAK AV RÖD TEGEL

YTTERVÄGG AV TRÄ,


~~GUL NCS 0030-Y30R~~

SOCKEL VARMGRÅ NCS 4005-Y80R

FÄNSTER VITA NCS 0502-Y

Fasad: NCS 1005-Y10R

D	-	ALMAN JUSTERING	MW	2023-10-12
C	-	ALMAN JUSTERING	MW	2023-10-10
B	-	ALMAN JUSTERING	MW	2023-08-30
A	-	ALMAN JUSTERING	MW	2023-07-15
BET	ANT	ÄNDRINGEN AVSER	SIGN	DATUM



ARKITEKTONIKA AB  
BOX 6020,  
122 06 ENSKED  
TFN 070-533 81 82  
marek.wanag@wp.eu

RITAD AV  
M. Wanag

DATUM  
2023-03-30

BYGGLOV

KV BYRÅCHEFEN 5, STOCKHOLMS STAD  
Knäpparvägen 42, 12557 Älvsjö  
FÖRSLAG TILL NY VILLA

PLANER, SEKTION

ORIGINALSKALA 1:100 @A3

RITINGSNUMMER  
A0:1

ÄNDR BET  
D

Bilaga 3.