


BOTTENVÅN.

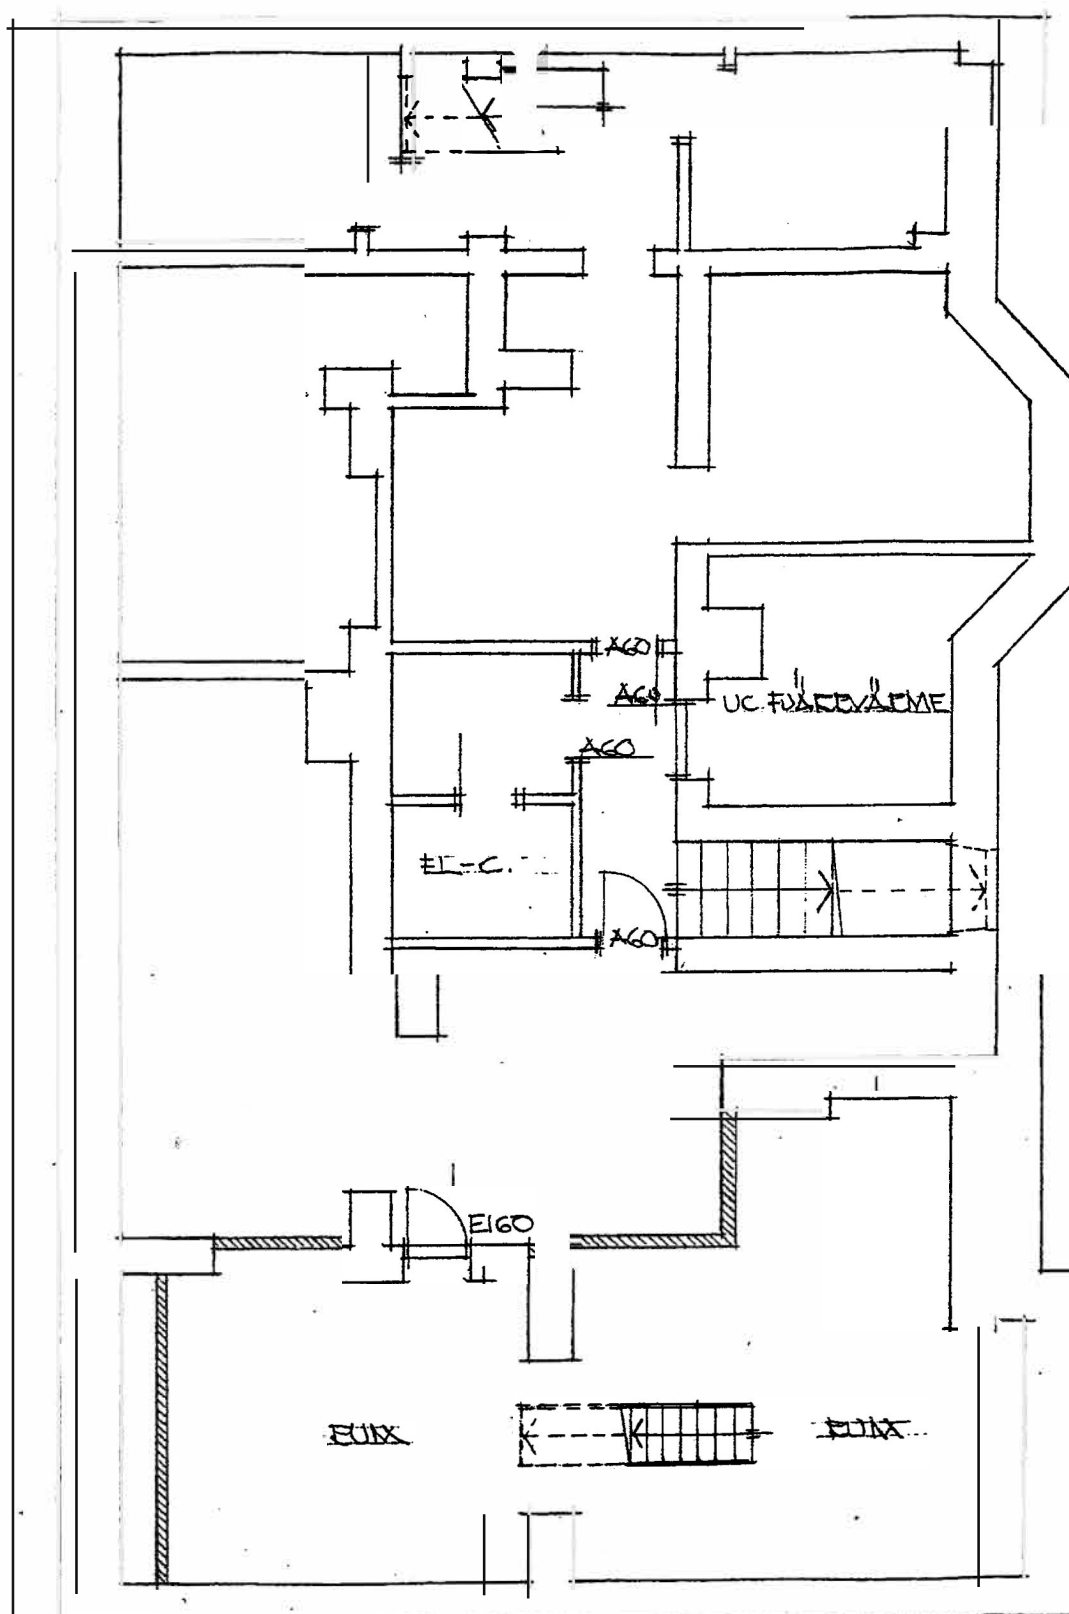

KÄLLARVÅN.


STOCKHOLM BYGGG

Granskad
STOCKHOLMS BYGGNADSNÄMND
Tillhör nämndens beslut
2007-10-19

Stadsbyggnadskontoret
Inkom. 2007-10-15
Reg.
Dnr: - 02873-57

REV. 07-10-11

SBC
BOSTADSRÄTT
Kv. Munin 1
Hagagatan 44
Ändring av lokal till bostad
Planer, bottenvåning, källarvåning
Bygglovshandling
1:100 | 2007-01-29 | **A1:100**

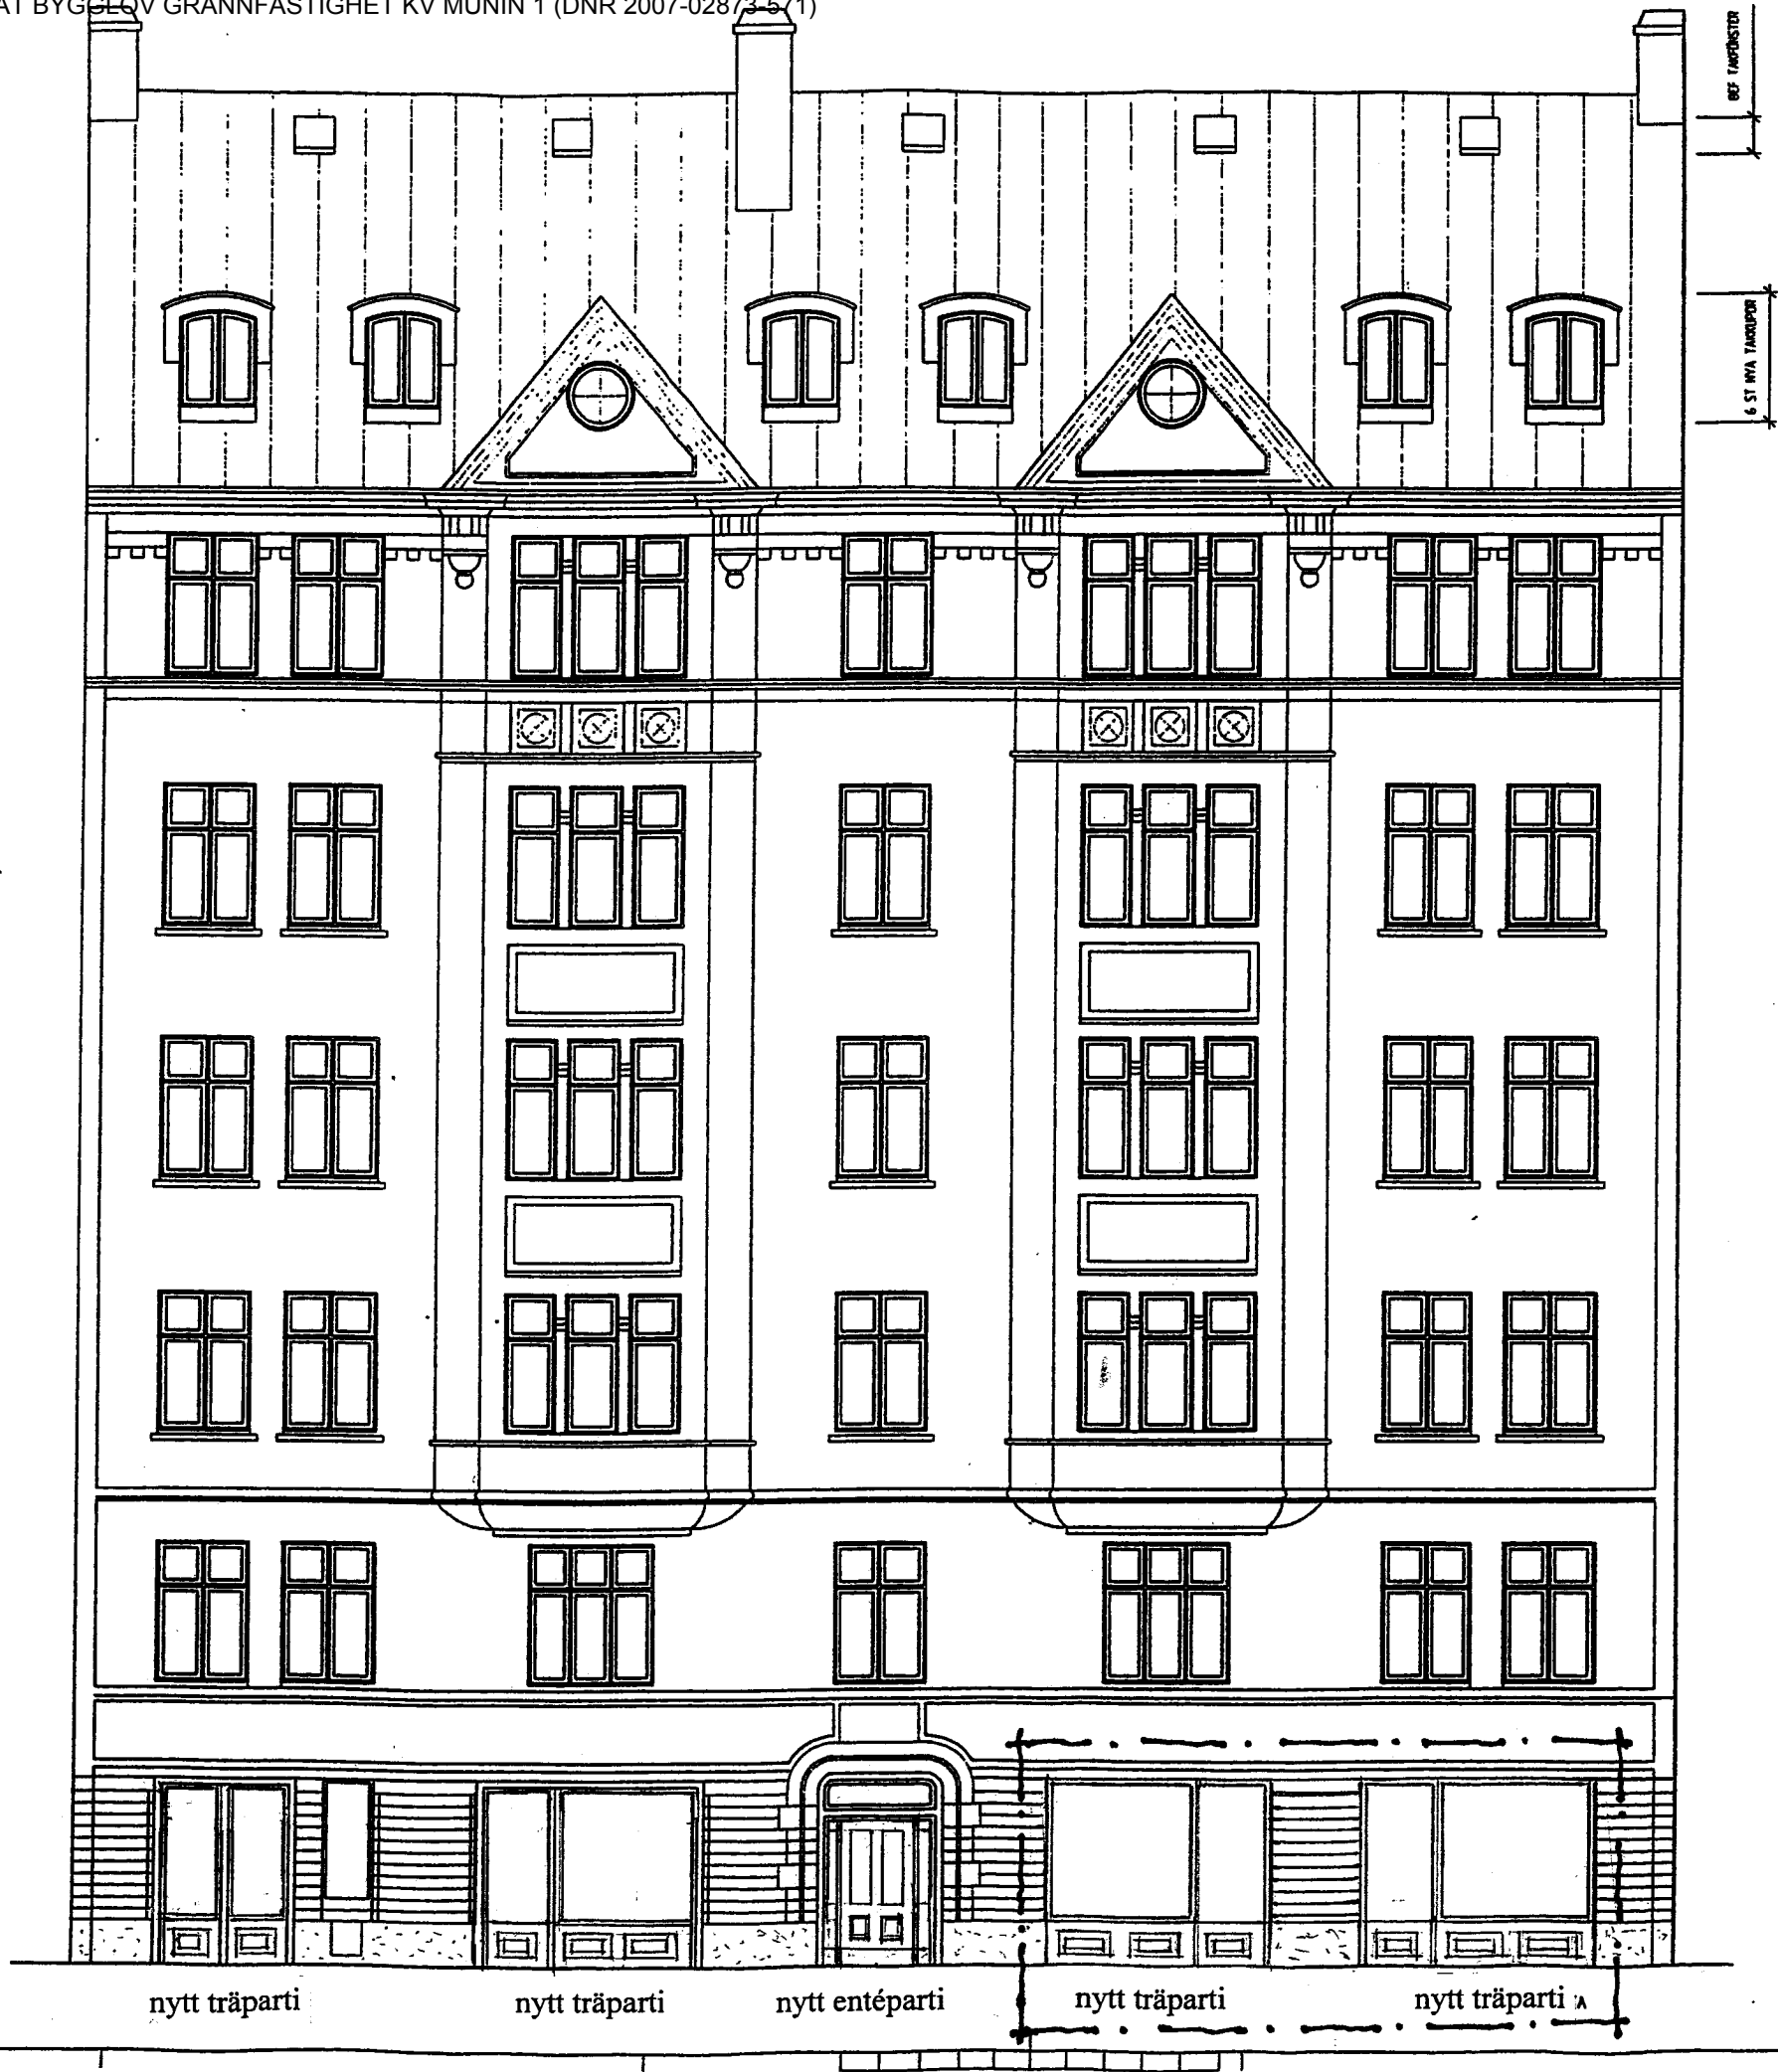

BYGGLOVETS OMFATTNING SIGN. *TL*

Granskad *TL* STOCKHOLMS BYGGNADSNÄMND
Tillhör nämndens beslut
2007-10-19


STOCKHOLMS STADSBYGGNADSKONTOR
Inkom 2007-10-08
Reg. 07-02873-571
Dnr:

Rev. 2007-10-03 utformning träpartier

SBC
BOSTADSRÄTT

Kv. Munin 1
Hagagatan 44
Ändring av lokal till bostad
Fasad mot Hagagatan
Bygglövshandling

1:100 2007-01-29 **A1:200**

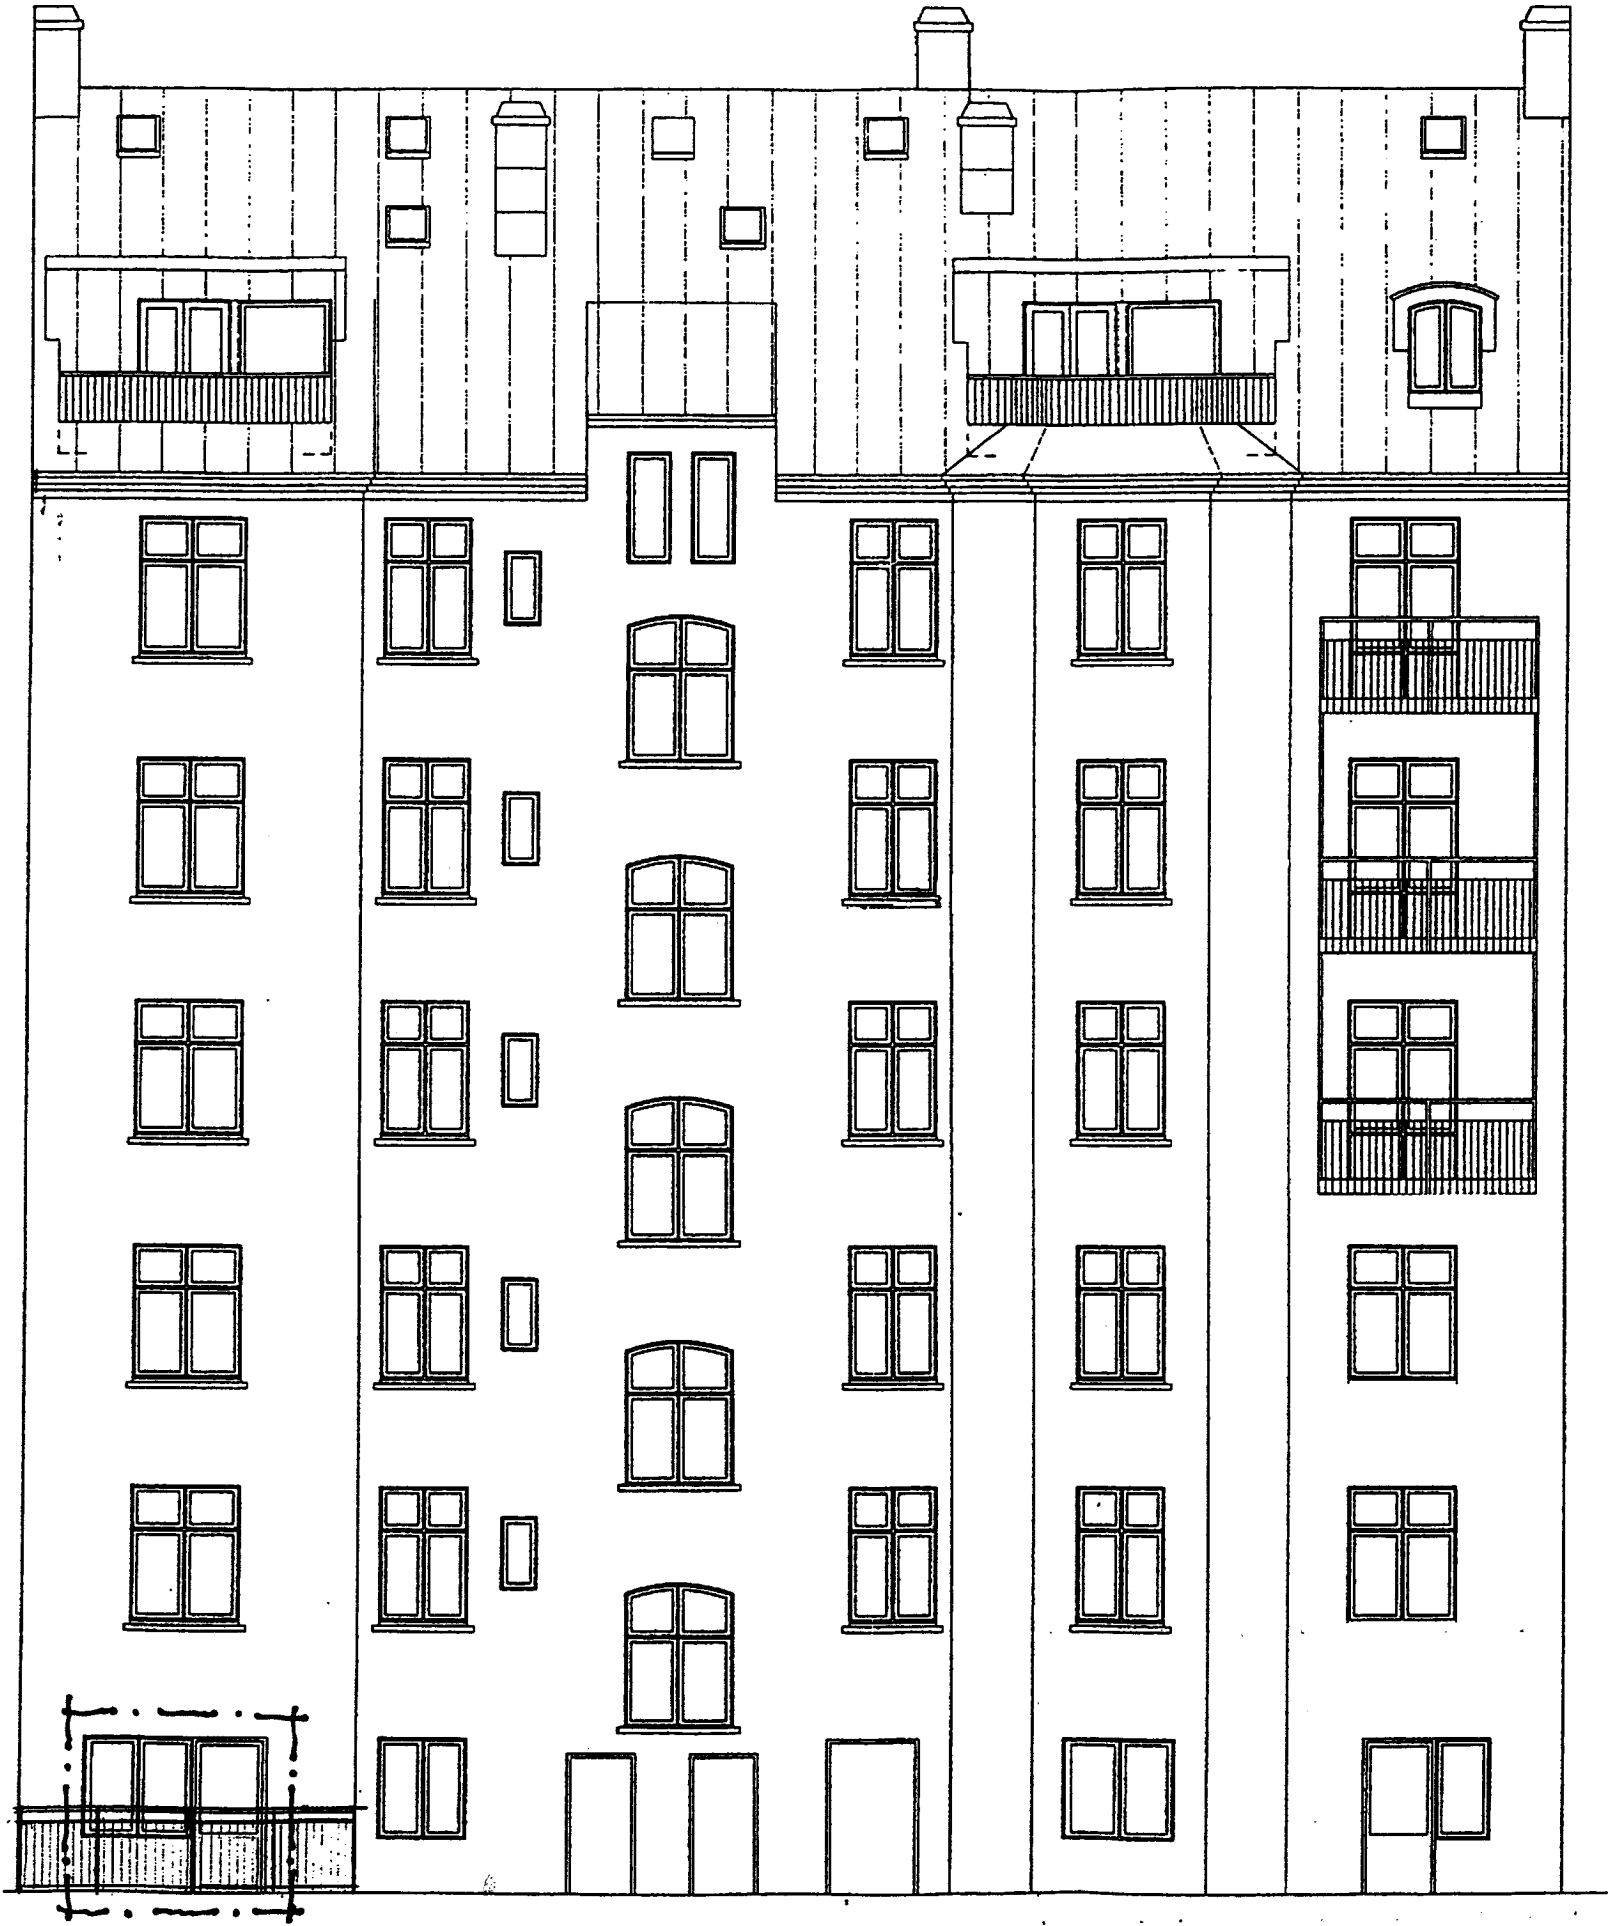

BYGGLOVETS OMFATTNING

SIGN.

72

Granskat
72
STOCKHOLMS BYGGNADSNÄMND
Tillhör nämndens beslut
2007-10-19

STOCKHOLM
STAD
Stadsbyggnadskontoret
Inkom 2007-10-08
2007-02873-571
Dnr:

SBC
BOSTADSRÄTT
Kv. Munin 1
Hagagatan 44
Ändring av lokal till bostad
Fasad mot gård.
Bygglövshandling
1:100 2007-01-29 A1:300



STADSBYGGNADSNÄMNDEN

BESLUT

Dnr 2007-02873-571

Hagagatan 44 Brf
Jon Dal

Hagagatan 44
113 47 STOCKHOLM

Bygglov beviljas

Fastighet

Munin 1

Hagagatan 44, Vasastaden

Beslutet avser

Ändrad användning av lokal på Bv till bostad i flerbostadshus, yttre
ändringar, lovärende

Sökande/Byggherre

Hagagatan 44 Brf

Jon Dal

Hagagatan 44, 113 47 STOCKHOLM

Handläggare

Tomas Herrlander, tfn 08-508 27 390

Beslutsdatum

2007-10-19

För Stockholms stadsbyggnadsnämnd

.....
Tomas Herrlander

Bilaga 1 Underlag för beslutet, villkor, föreskrifter, upplysningar m.m.

Bilaga 2 Hur man överklagar

Postadress Box 8314 S-104 20 Stockholm

Besöksadress Fleminggatan 4 Tel 08-508 26 000

E-postadress stadsbyggnadskontoret@sbk.stockholm.se

Underlag, villkor, upplysningar m.m.

Lagrum

Plan- och bygglagen, PBL. Plan- och byggförordningen, PBF. Miljöbalken, MB.
Beslut om bygglov meddelas med stöd av kap. 8:11 PBL.

Upplysningar om beslutet

Lov (bygglov, rivningslov eller marklov) upphör att gälla, om medgiven åtgärd inte har påbörjats inom två år och avslutats inom fem år från dagen för beslut om lov.

Bygglovet innebär inget ställningstagande till planlösningen eller till att åtgärden i övrigt uppfyller tekniska egenskapskrav enligt Boverkets byggregler BBR, BKR.

Fastställda handlingar

Ritningar: A1:100, :200, :300

Underlag för beslut

Detaljplan: Pl 1739A

Föreskrifter för arbetets utförande m.m.

Byggherren ansvarar för att arbetena utförs enligt gällande bygglagstiftning. Byggnaden ingår i område med bebyggelse av särskilt kulturhistoriskt intresse. Byggnaden är särskilt värdefull ur kulturhistorisk synpunkt. Ändringen av byggnaden ska utföras så att byggnaden inte förvanskas (kap. 3:12 PBL). Nya partier med fönsterdörrar ska utföras av trä och med snickeriprofiler och utformning i samordning med utformningen av den nya entrétytterdörren.

Upplysningar om krav enligt 9 kap. PBL innan arbetet påbörjas

Byggnadsarbetena får inte påbörjas förrän bygganmälan har gjorts till stadsbyggnadsnämnden. Dessutom måste en kvalitetsansvarig ha anmälts och godkänts.

Allmänna upplysningar

Ändringar i förhållande till givet bygglov skall prövas och godkännas av stadsbyggnadskontoret före utförande.

Fastställda lovhandlingar ska finnas tillgängliga på byggplatsen.

Informationsblad

Blanketter och information om lov och anmälan kan hämtas via

Stadsbyggnadskontorets hemsida: www.stockholm.se/sbk



STADSBYGGNADSNÄMNDEN

Hur man överklagar*Var ska beslutet överklagas?*

Stadsbyggnadsnämndens beslut kan skriftligen överklagas hos Länsstyrelsen i Stockholms län.

Var lämnas överklagandet?

Skrivelsen ska lämnas/skickas till **Stadsbyggnadsnämnden**.

Besöksadress Fleminggatan 4

Postadress Box 8314, 104 20 Stockholm

Tid för överklagande

Nämnden måste ha fått Er skrivelse **inom tre veckor** från den dag Ni fick del av beslutet, annars kan överklagandet inte behandlas.

Hur man utformar sitt överklagande

Ange vilket beslut Ni överklagar och ärendets diarienummer (dnr).

Redogör för varför Ni anser att nämndens beslut är felaktigt, och hur Ni anser att beslutet ska ändras. Bifoga handlingar som Ni anser stöder Er ståndpunkt. Ni kan givetvis anlita ombud att sköta överklagandet.

Behöver Ni mer information, kontakta stadsbyggnadskontoret.

Underteckna överklagandet

Skrivelsen ska undertecknas och namnteckningen förtydligas. Uppge också postadress och telefonnummer dagtid. Om Ni anlitar ombud, kan ombudet underteckna skrivelsen. Sänd i så fall med fullmakt.