Avsyn Platsbesök 2024-03-26/2

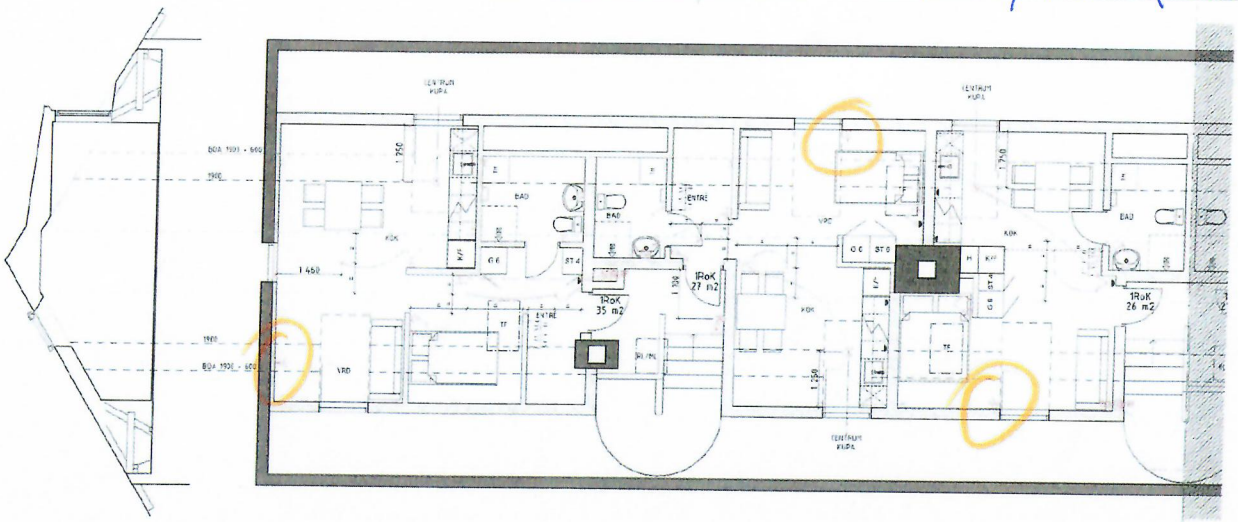

FÖRKLARINGAR

FÖRESKRIFTER

HÄNVISNINGAR

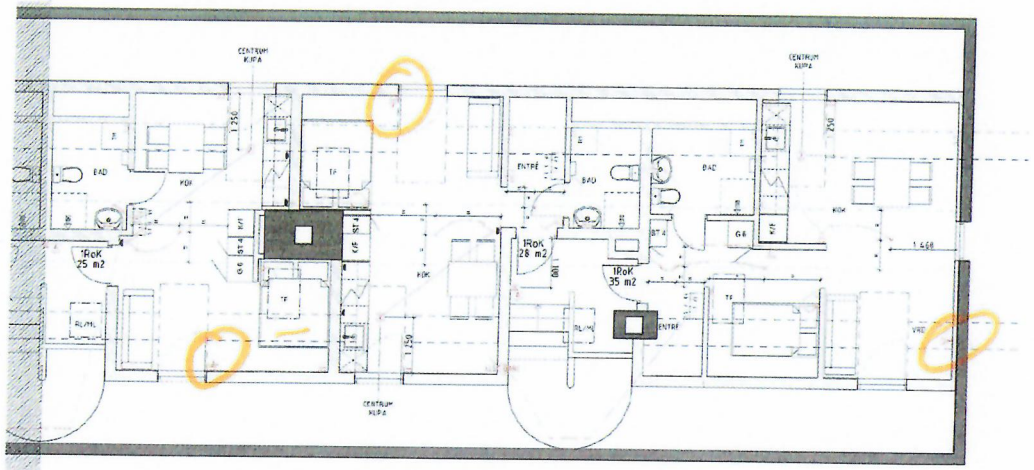

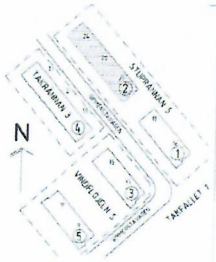

RELATIONSHANDLING

STUPRÄNNAN 5
HUS 2, GIMMERSTAVAGEN 20-24

ZBK

ELPLAN MÖBLERAD

A-46-1-21 A

ELPLAN, MÖBLERAD 1:50 (A1)

SKALA 1:50

Inkom till Stockholms stadsbyggnadskontor - 2024-04-13, Dnr 2020-07091