

PLAN 2, DEL 1

TRAPPA TILL PLAN 1
UTGÅNG MOT KAJ

Personantal max 550

RESTAURANGVERKSAMHET MED MUSIKINRIKTNING
BRUTTOAREA 710 M²

Bar

Bar

Scen
SCEN
+6.70

Backstage

Anna-Carin Olmedal
070-66 06 137
anna-carin.olmedal@bricon.se
www.bricon.se

Brandskisser
HGA Stadsgårdsterminalen
Stockholm

Datum: 2024-04-12
Uppdrag: 8346
Status: HGA
Handläggare: Anna-Carin Olmedal
Kvalitetsgranskare: Katarina Wadensten
Övriga krav på brandskydd framgår av
utlåtande

Stadsbyggnadskontoret
Inkom 2024-04-15
Reg. 23-19422
Dnr:

Teckenförklaring

- Brandcellsgräns EI 30
- Brandcellsgräns EI 60
- Frångänglig utrymningsväg
- Utrymningsplats
- Utrymningsriktning
- Utrymningsväg

FÖRKLARINGAR

IL ANGER INSPEKTIONSLUCKA AV
STÅLPLÅT, UTFÖRS I BRANDKLASS
LIKA OMGIVANDE VÄGG


HÄNVISNINGAR

A36-24-011 INNERVÄGGAR
A36-62-011 INV METALLPARTIER
A36-62-015 GLASPARTIER
A36-62-016 ELSKÅPSFRONTER
A36-73-001/003 DÖRRAR
A36-82-011/012 FÖNSTERBÄNKSkanaler
A37-22-012 VÄGGPANELER


RUMSBESKRIVNING
BYGGBESKRIVNING
K-HANDLINGAR
VVS-HANDLINGAR
E-HANDLINGAR




BET	ANT	ÄNDRINGEN AVSER	DATUM	SIGN
PLANRITNING				
STADSGÅRDSTERMINALEN				
STADSGÅRDSTERMINALEN OM- OCH TILLBYGGNAD				
A		Thelander Arkitektur AB, Tel: 08-412 52 70, Fax: 08-412 53 03		
K		Knut Jönsson Ingenjör AB, Tel: 08-594 407 80, Fax: 08-594 407 99		
V		VCON VVS-kontroll AB, Tel: 031-69 68 50, Fax: 031-69 68 61		
E		Erfack konsult AB, Tel: 08-360 03 00, Fax: 08-63 79 72		
UPPDRAG NR EBAB 0019		UTFÖRD AV BN	HANDLÄGGARE BN	
DATUM 2005-07-08		ANSVARIG MARA		
STADSGÅRDSTERMINALEN STOCKHOLM OM- OCH TILLBYGGNAD PLAN 2, DEL 1				
SKALA A3 1:200, 1:100 A1 1:100, 1:50		NUMMER A30-01-021		I BET

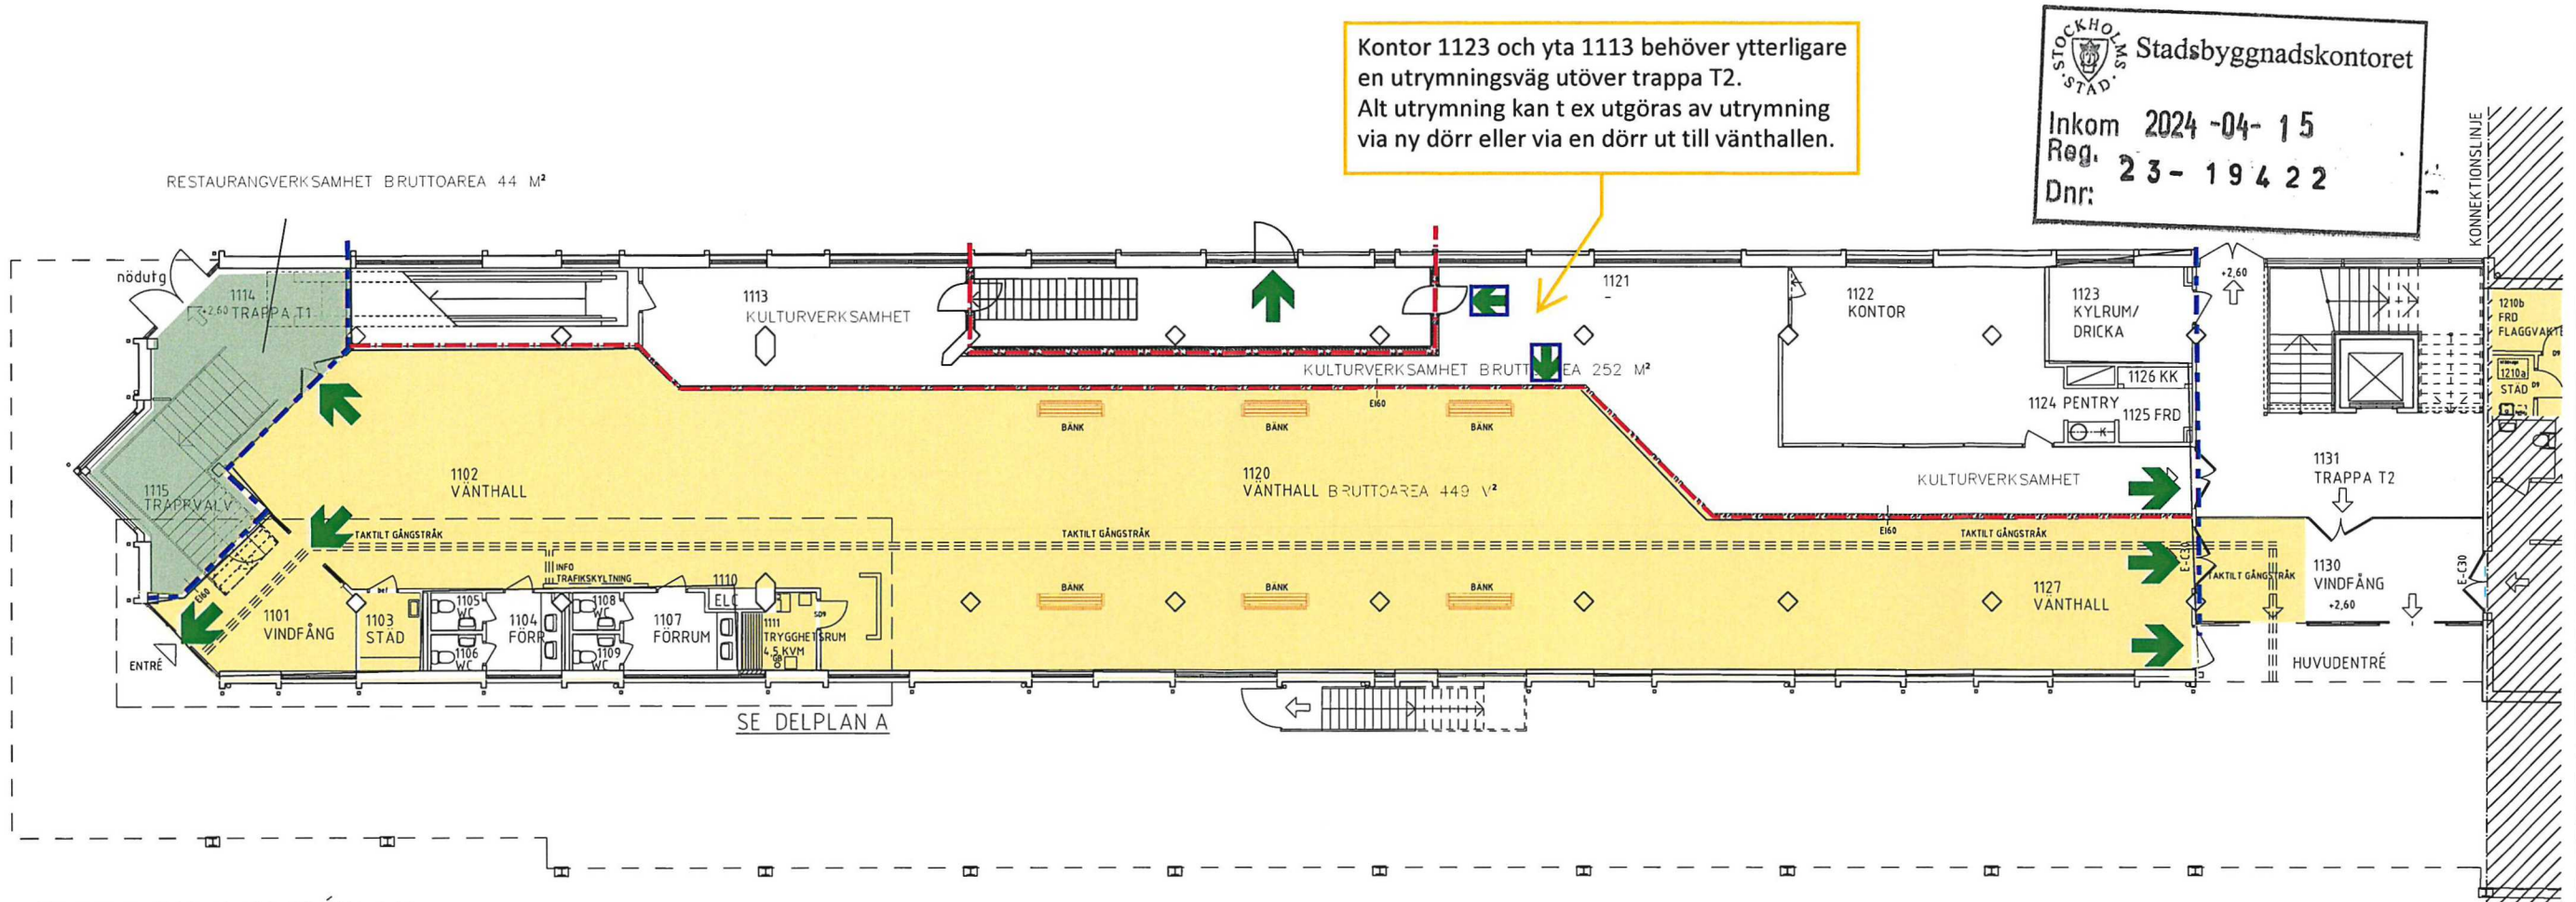

PLAN 1, DEL 1, ENTRÉPLAN
SKALA 1:100

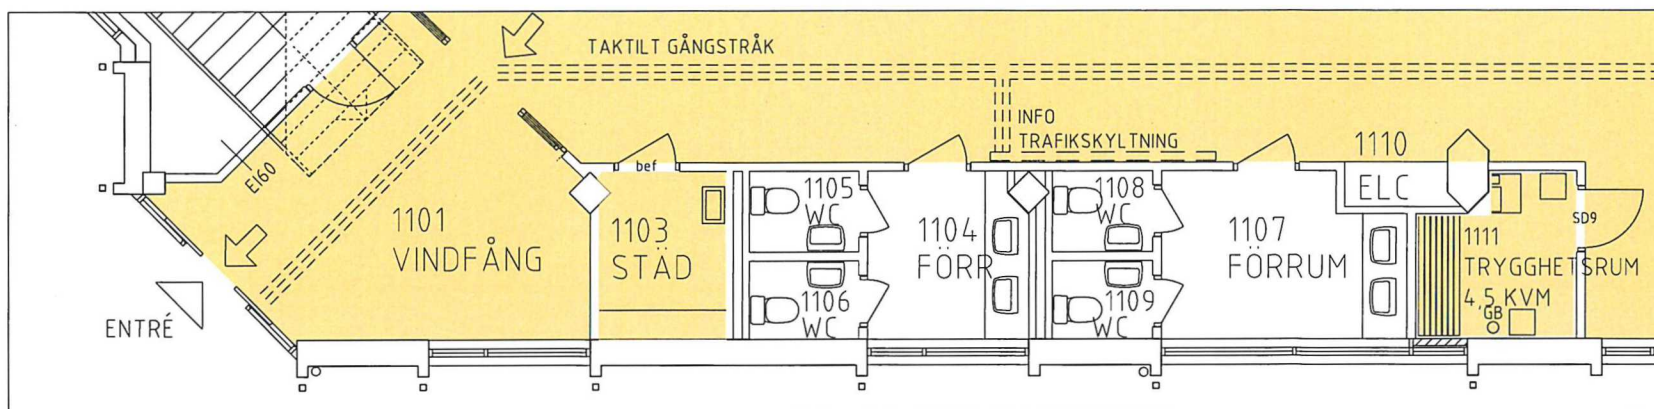

DELPLAN A
SKALA 1:50

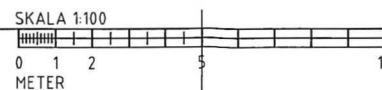


Teckenförklaring

- Brandcellsgräns EI 30
- Brandcellsgräns EI 60
- Utrymningsriktning
- Utrymningsväg

FÖRKLARINGAR:

HÖJDSYSTEM: STADENS HÖJDSYSTEM
ANSLUTET TILL RH00 KOORDINATSYSTEM
SWEREF 99 18 00 65.775:1535

- YTOR FÖR BUSSTERMINAL
- NY VÄGG
- NY DÖRR, MODULBREDD.
D= TRÄDÖRR, SD= STÅLDÖRR
- BEFINTLIG DÖRR

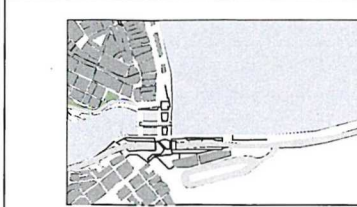

SKALA 1:15 000

Anna-Carin Olmedal
070-66 06 137
anna-carin.olmedal@bricon.se
www.bricon.se

Brandskisser
HGA Stadsgårdsterminalen
Stockholm

Datum: 2024-04-12
Uppdrag: 8346
Status: HGA
Handläggare: Anna-Carin Olmedal
Kvalitetsgranskare: Katarina Wadensten
Övriga krav på brandskydd framgår av
utlåtande

BET	ÄNDRINGEN AVSER	DATUM	SIGN
PLANRITNING			
Stockholms stad Exploateringskontoret			
KONTORET	White arkitekter AB	TEL 08-402 25 00	
UPPDRAGSLEDARE	9138490000 MAC	RITADKONSTRUKTÖR AV	MAC
UPPDRAGSLEDARE	2023-XX-XX Christofer Hök	UPPDRAGSLEDARE	
SLUSSEN			
L01 - Gemensamt delområde Land			
40 - Kajplan			
Provisorisk bussterminal, Stadsgårdsterminalen			
Ombyggnad - Plan 1, del 1			
400 Sammansatt redovisning			
10 - Planritning			
PROJEKT NR	BROJOURNAL NR	K NR	
ARBETET UPPFÖRT ENLÖT RITN			
UTFÖRT MED ÄNDRINGAR			
ARBETSHUMMER	REG		
RITNINGSHUMMER			
A7-400-10-L0140-1211			