




FASADER MOT NORDVÄST

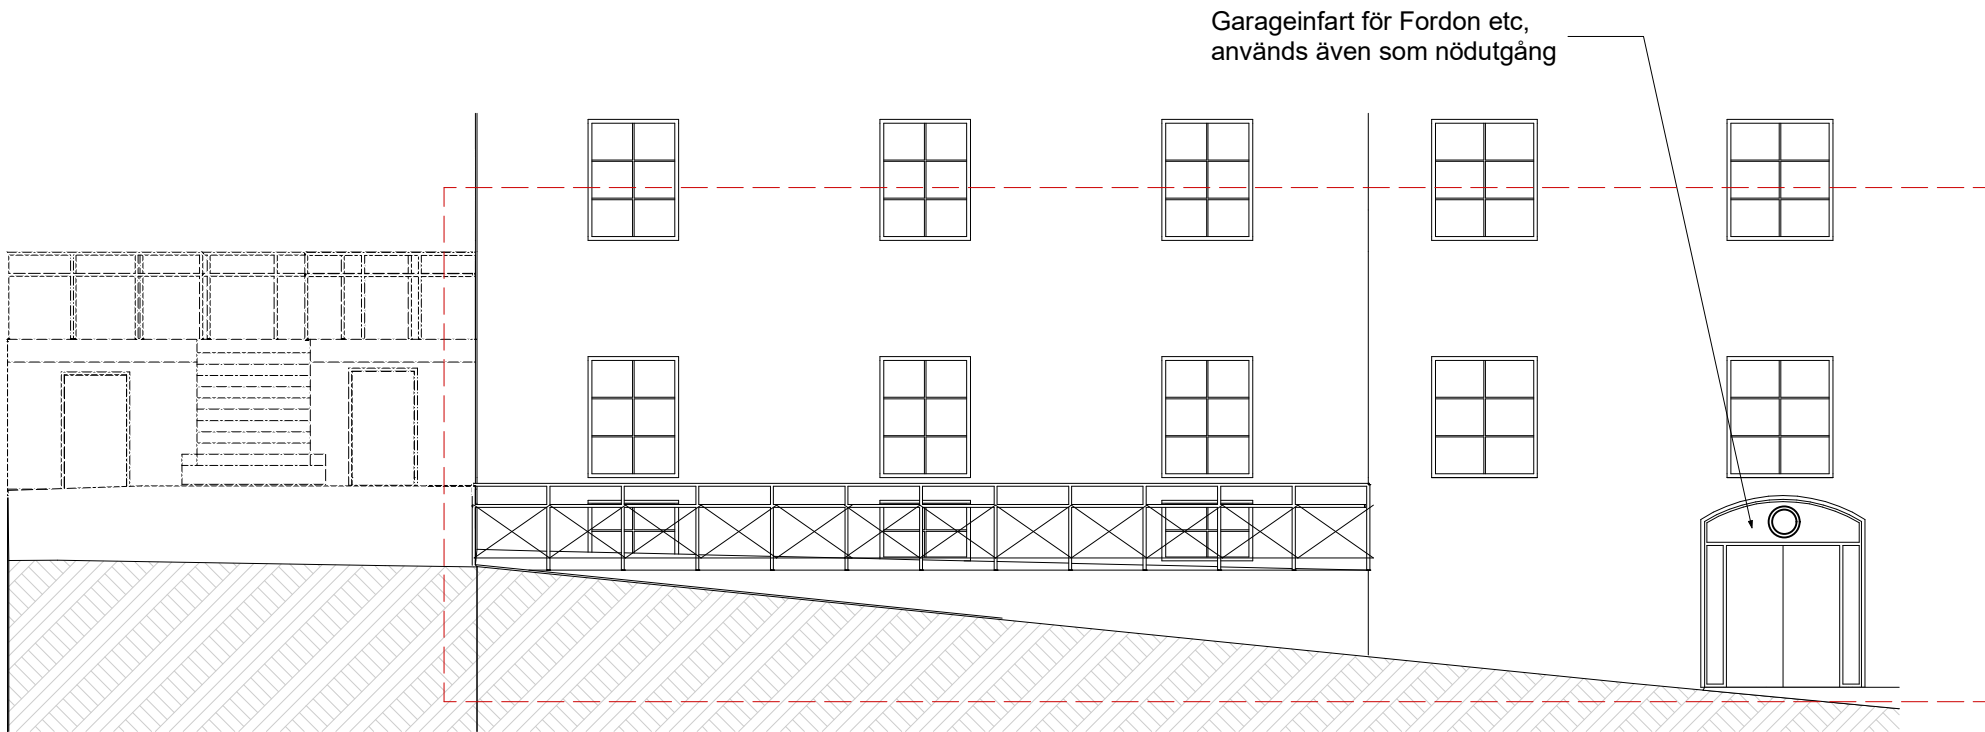


MOT BRÅVALLAGATAN

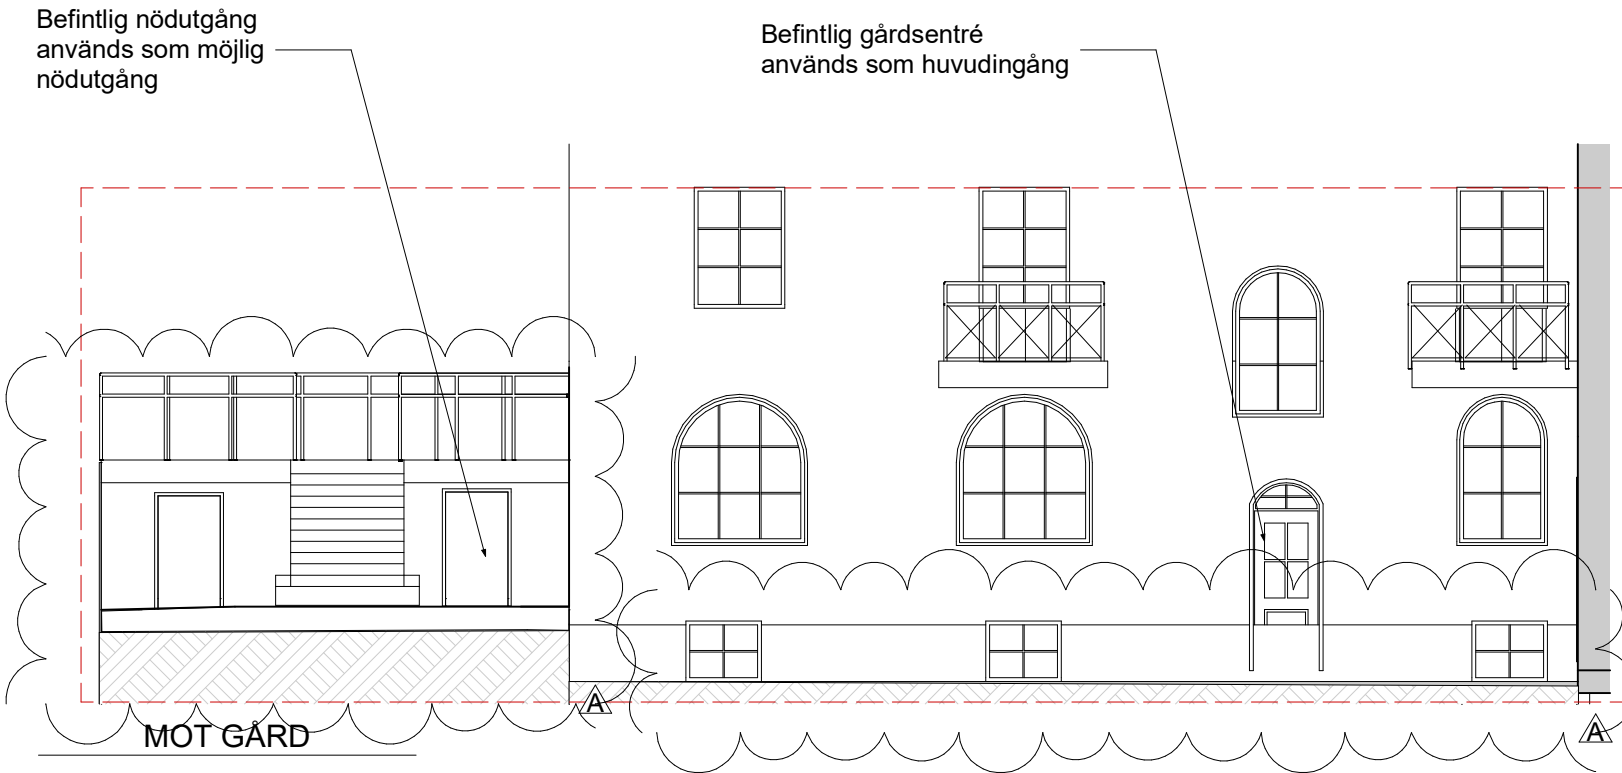

MOT GÅRD

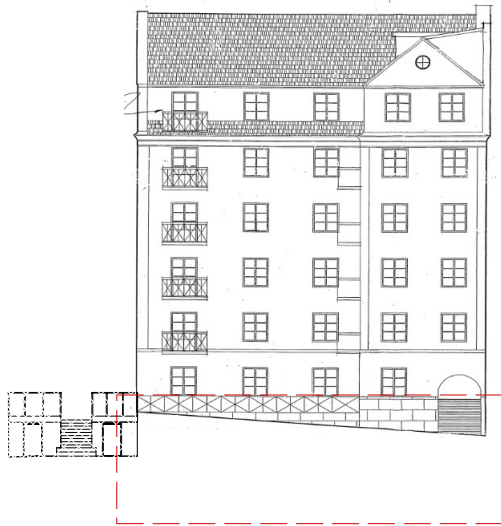

FASAD 1

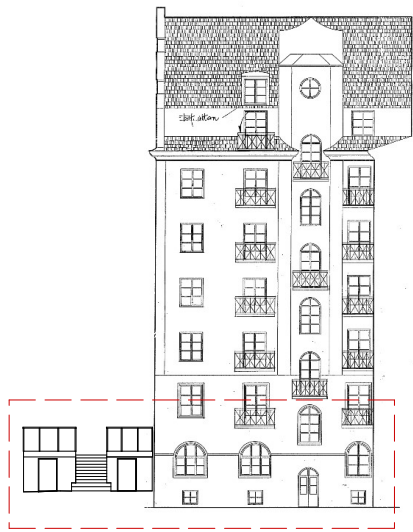

FASAD 2

FÖRKLARINGAR

SAMTLIGA MÄTT ANGES I MILLIMETER.
MÄTT KONTROLLERAS PÅ PLATS.
PLUSHÖJDER ANGES I METER
HÖJDSYSTEM ENL. RH2000

RITNING AVSER BYGGLOVSANSÖKAN FÖR RENOVERING
AV LOKAL SAMT ÄNDRAD ENTRE.



LOKALEN AVSES FORTSATT ANVÄNDAS FÖR
FORDONRELATERAD VERKSAMHET SÅ SOM
VETERANBILFÖRENING ELLER LIKANDE.

FÖRESKRIFTER

HÄNVISNINGAR

- A-01.1-100 SITUATIONSPLAN
- A-40.1-100 PLANRITNINGAR PLAN -1 & ENTREPLAN
- A-40.2-100 SEKTIONS-RITNINGAR

Orienteringsplaner
Avsedd yta

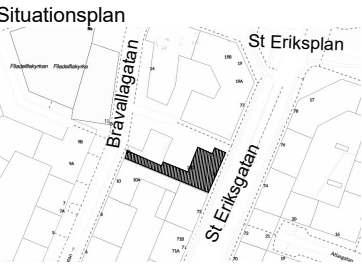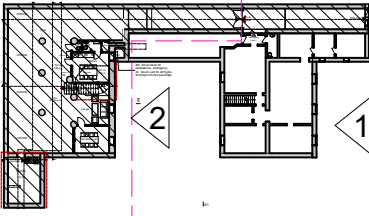

A	2	INGEN FASAD ÄNDRING, INGEN ÄNDRAD VERKSAMHET	24-04-10	PD
BET	ANT	ÄNDRINGEN AVSER	DATUM	SIGN

BYGGLOVSHANDLING

PORSLINSBRUKET 16
BRÅVALLAGATAN 12
STOCKHOLM



X	A	A-gruppen	08-618 95 00
	B	-	-

TILL	-
------	---

UPPDRAG NR 133001	RITAD/KONSTR. AV PÖ-MS-WI	HANDLÄGGARE P ÖFVERGÅRD
DATUM 24-04-12	ANSVARIG PERNILLA ÖFVERGÅRD	

OMBYGGNAD LOKAL, NY ENTRE, NY TRAPPA
Fasader

SKALA (A3) 1:100	NUMMER A-40.3.100	
---------------------	----------------------	--

