

FÖRKLARINGAR

SAMTLIGA MÄTT ANGES I MILLIMETER.
MÄTT KONTROLLERAS PÅ PLATS.
PLUSHÖJDER ANGES I METER
HÖJDSYSTEM ENL. RH2000

RITNING AVSER BYGGLOVSANSÖKAN FÖR RENOVERING
AV LOKAL SAMT ÄNDRAD ENTRE.



LOKALEN AVSES FORTSATT ANVÄNDAS FÖR
FORDONRELATERAD VERKSAMHET SÅ SOM
VETERANBILFÖRENING ELLER LIKNANDE.

— BEF. VÄGGAR
//// NYA VÄGGAR

FÖRESKRIFTER

HÄNVISNINGAR

- A-01.1-100 SITUATIONSPLAN
- A-40.1-100 PLANRITNINGAR PLAN -1 & ENTRÉPLAN
- A-40.3-100 FASADRITNINGAR

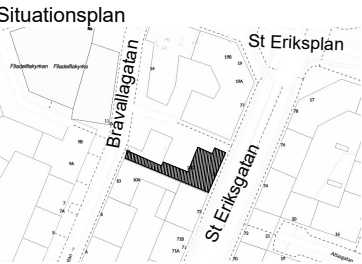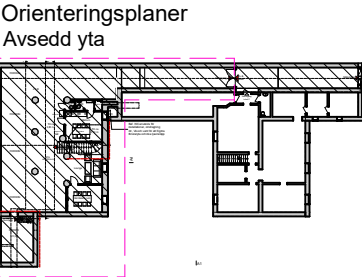

A	3	PLANÄNDRING, INGEN FÄSKAD ÄNDRING, INGEN ÄNDRAD VERKSAMHET	24-04-10	PD
BET	ANT	ÄNDRINGEN AVSER	DATUM	SIGN

BYGGLOVSHANDLING

PORSLINSBRUKET 16
BRÅVALLAGATAN 12
STOCKHOLM



Arkitektur &
GRUPPEN Fastighetsutveckling


Pohemsgatan 25
112 30 Stockholm
info@a-gruppen.se
tel 08 618 95 00

X	A	A-gruppen	08-618 95 00
	B	-	-
	TILL	-	-


UPPGIFTS NR 133001	RITAD/KONSTR. AV PÖ- MS - WI	HÄNDLÄGGARE P ÖFVERGÅRD
DATUM 24-04-12	ANSVARIG PERNILLA ÖFVERGÅRD	

OMBYGGNAD LOKAL, NY ENTRE, NY TRAPPA
Sektioner


SKALA (A3) 1:100	NUMMER A-40.2-100	
---------------------	----------------------	--

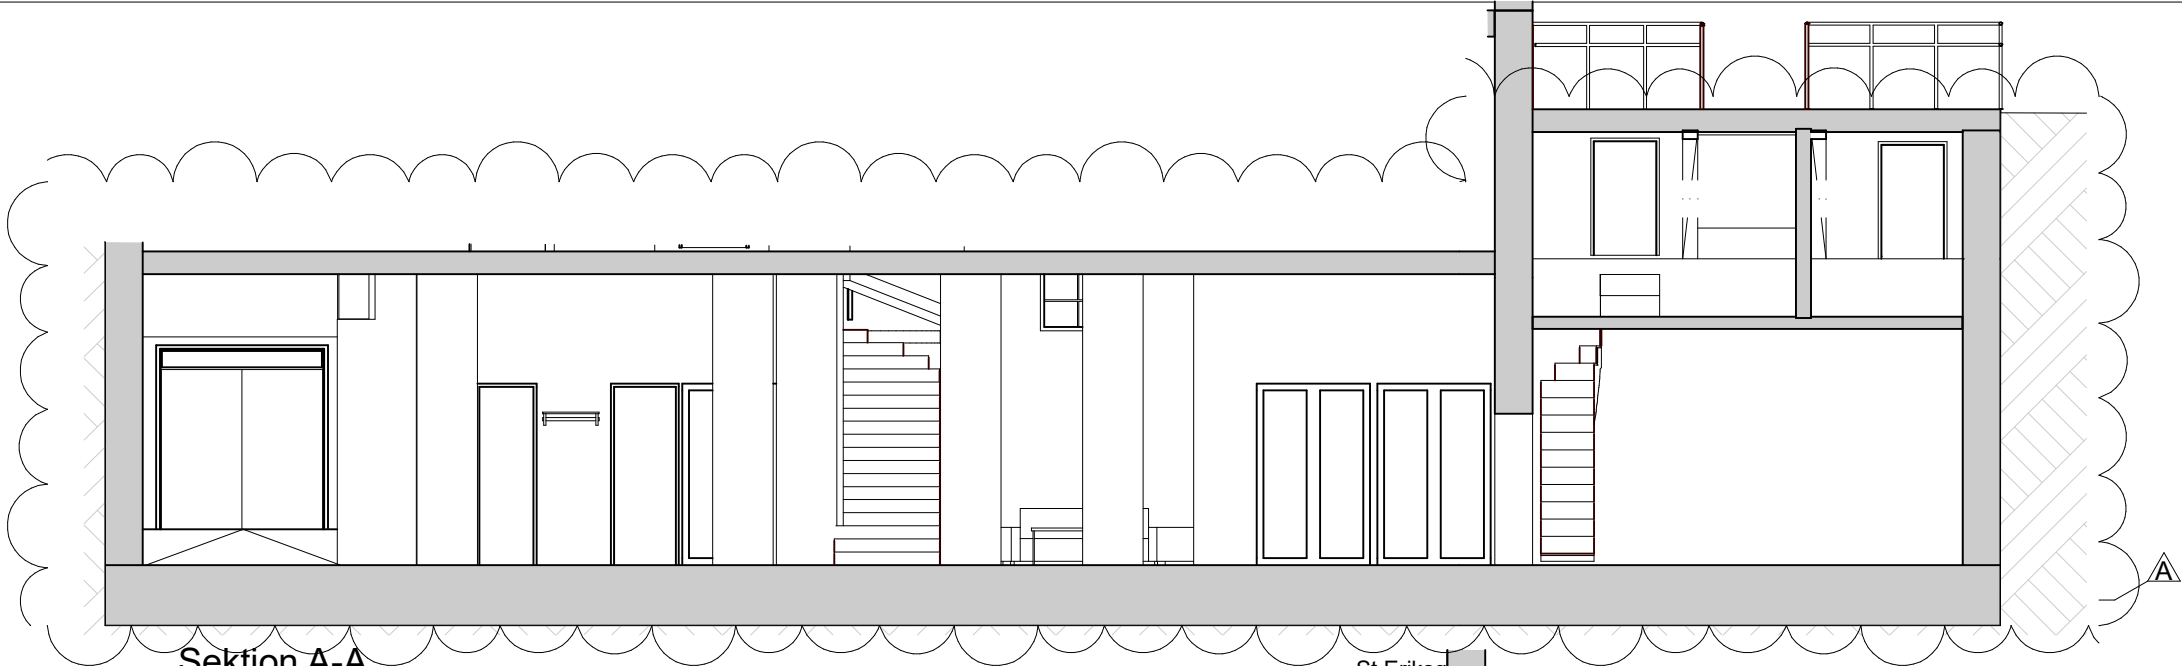

St Eriksg

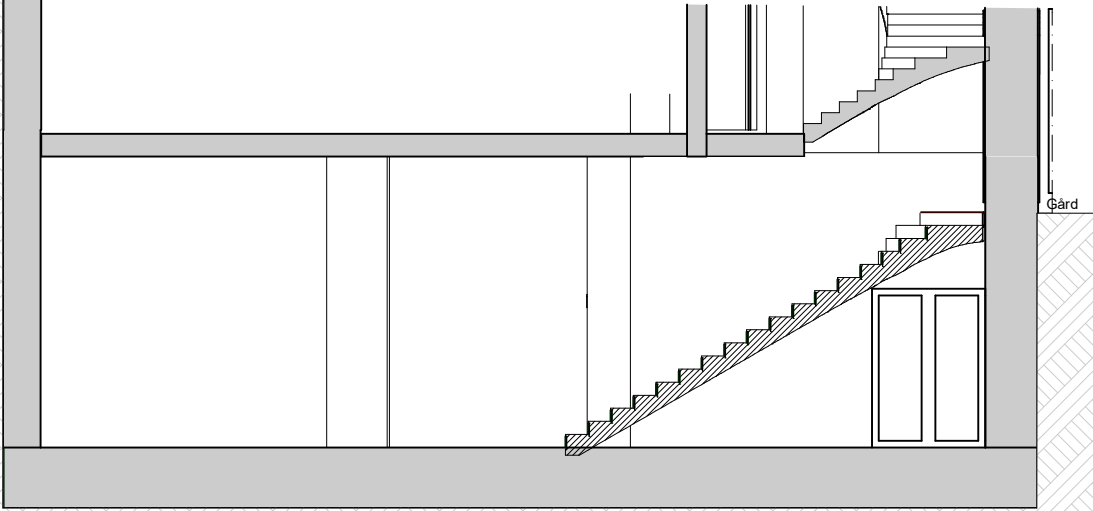

Gård

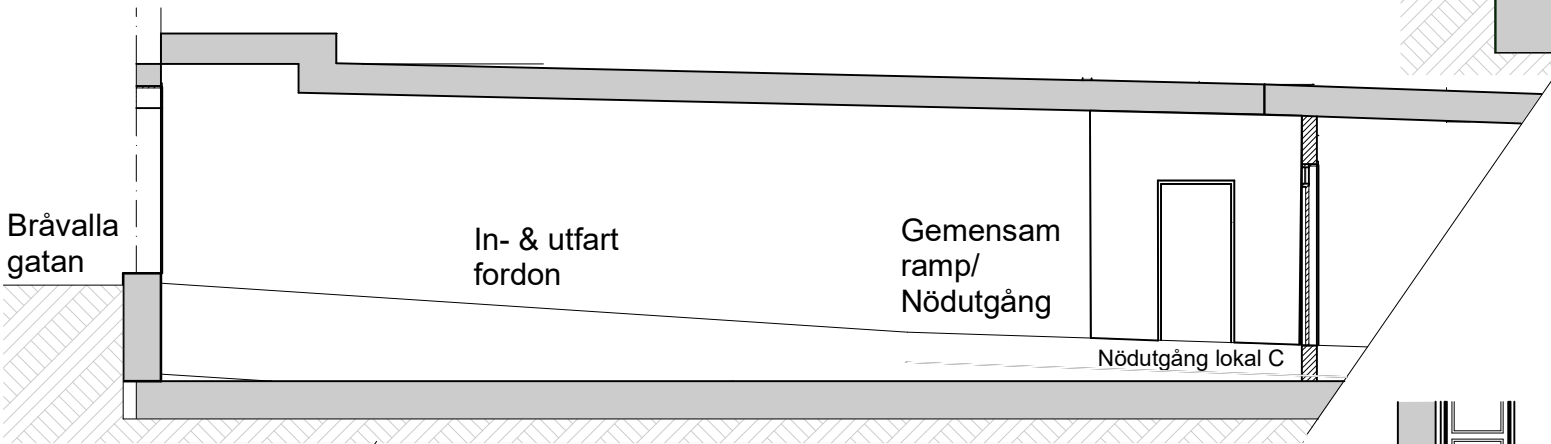

Bråvalla
gatan

In- & utfart
fordon

Gemensam
ramp/
Nödutgång

Nödutgång lokal C


Sektion E:E

Sektion F:F del 1

Nödutgång lokal C

Aktuell
lokal

Sektion F:F del 2

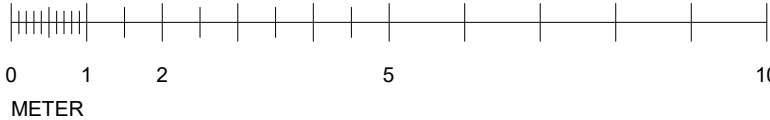

Avsedd lokal