


Koordinater betongplatta Hus 2


Punktnummer	N	E
10	6 579 204,089	156 508,905
11	6 579 205,002	156 514,625
12	6 579 197,792	156 515,772
13	6 579 196,908	156 510,069

Koordinater fasadliv Hus 1

Punktnummer	N	E
1	6 579 151,268	156 533,311
2	6 579 148,851	156 518,179
3	6 579 165,344	156 515,544
4	6 579 165,340	156 515,519
5	6 579 177,319	156 513,625
6	6 579 178,566	156 521,519
7	6 579 171,262	156 522,670
8	6 579 172,832	156 532,588

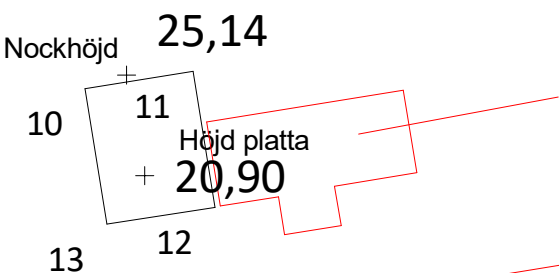

Befintlig jordkällare
från situationsplan

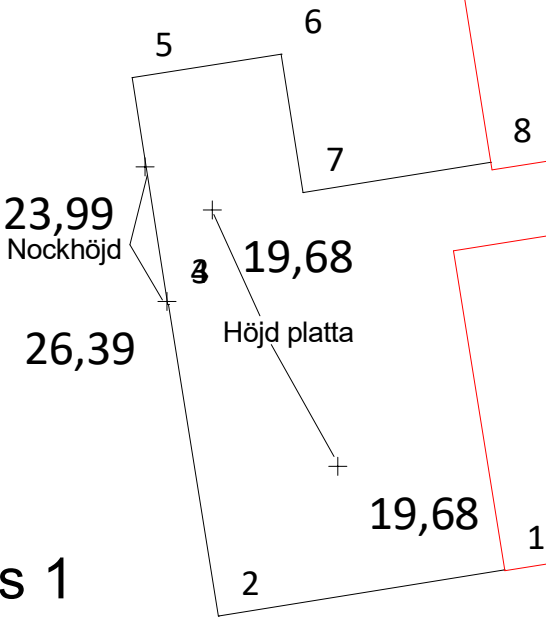

Befintlig byggnad
Från situationsplan

Befintligt växthus
från situationsplan



Karlsons Ortogonal AB
Källängsvägen 2
141 71 Segeltorp
Tel: 08 410 143 60
E-mail: info@k-o.se
Web: www.karlsonsortogonal.se

RITAD AV
Claes Ek, claes@k-o.se
Tel: 070 790 02 24

RITNINGS NO.

2024-03-22 1:400 i A3


Lägeskontroll Hus 1 etapp 1 och Hus 2

Rosendals trädgård Del av Djurgården 1:1
För hus 1 redovisas fasadliv, för hus 2 gjuten
platta, därmed tillkommer 50 mm panel på hus 2

SKALA
1:400

HÖJDSYSTEM
RH 2000

KOORDINATSYSTEM, PLAN
SWEREF 99 18 00

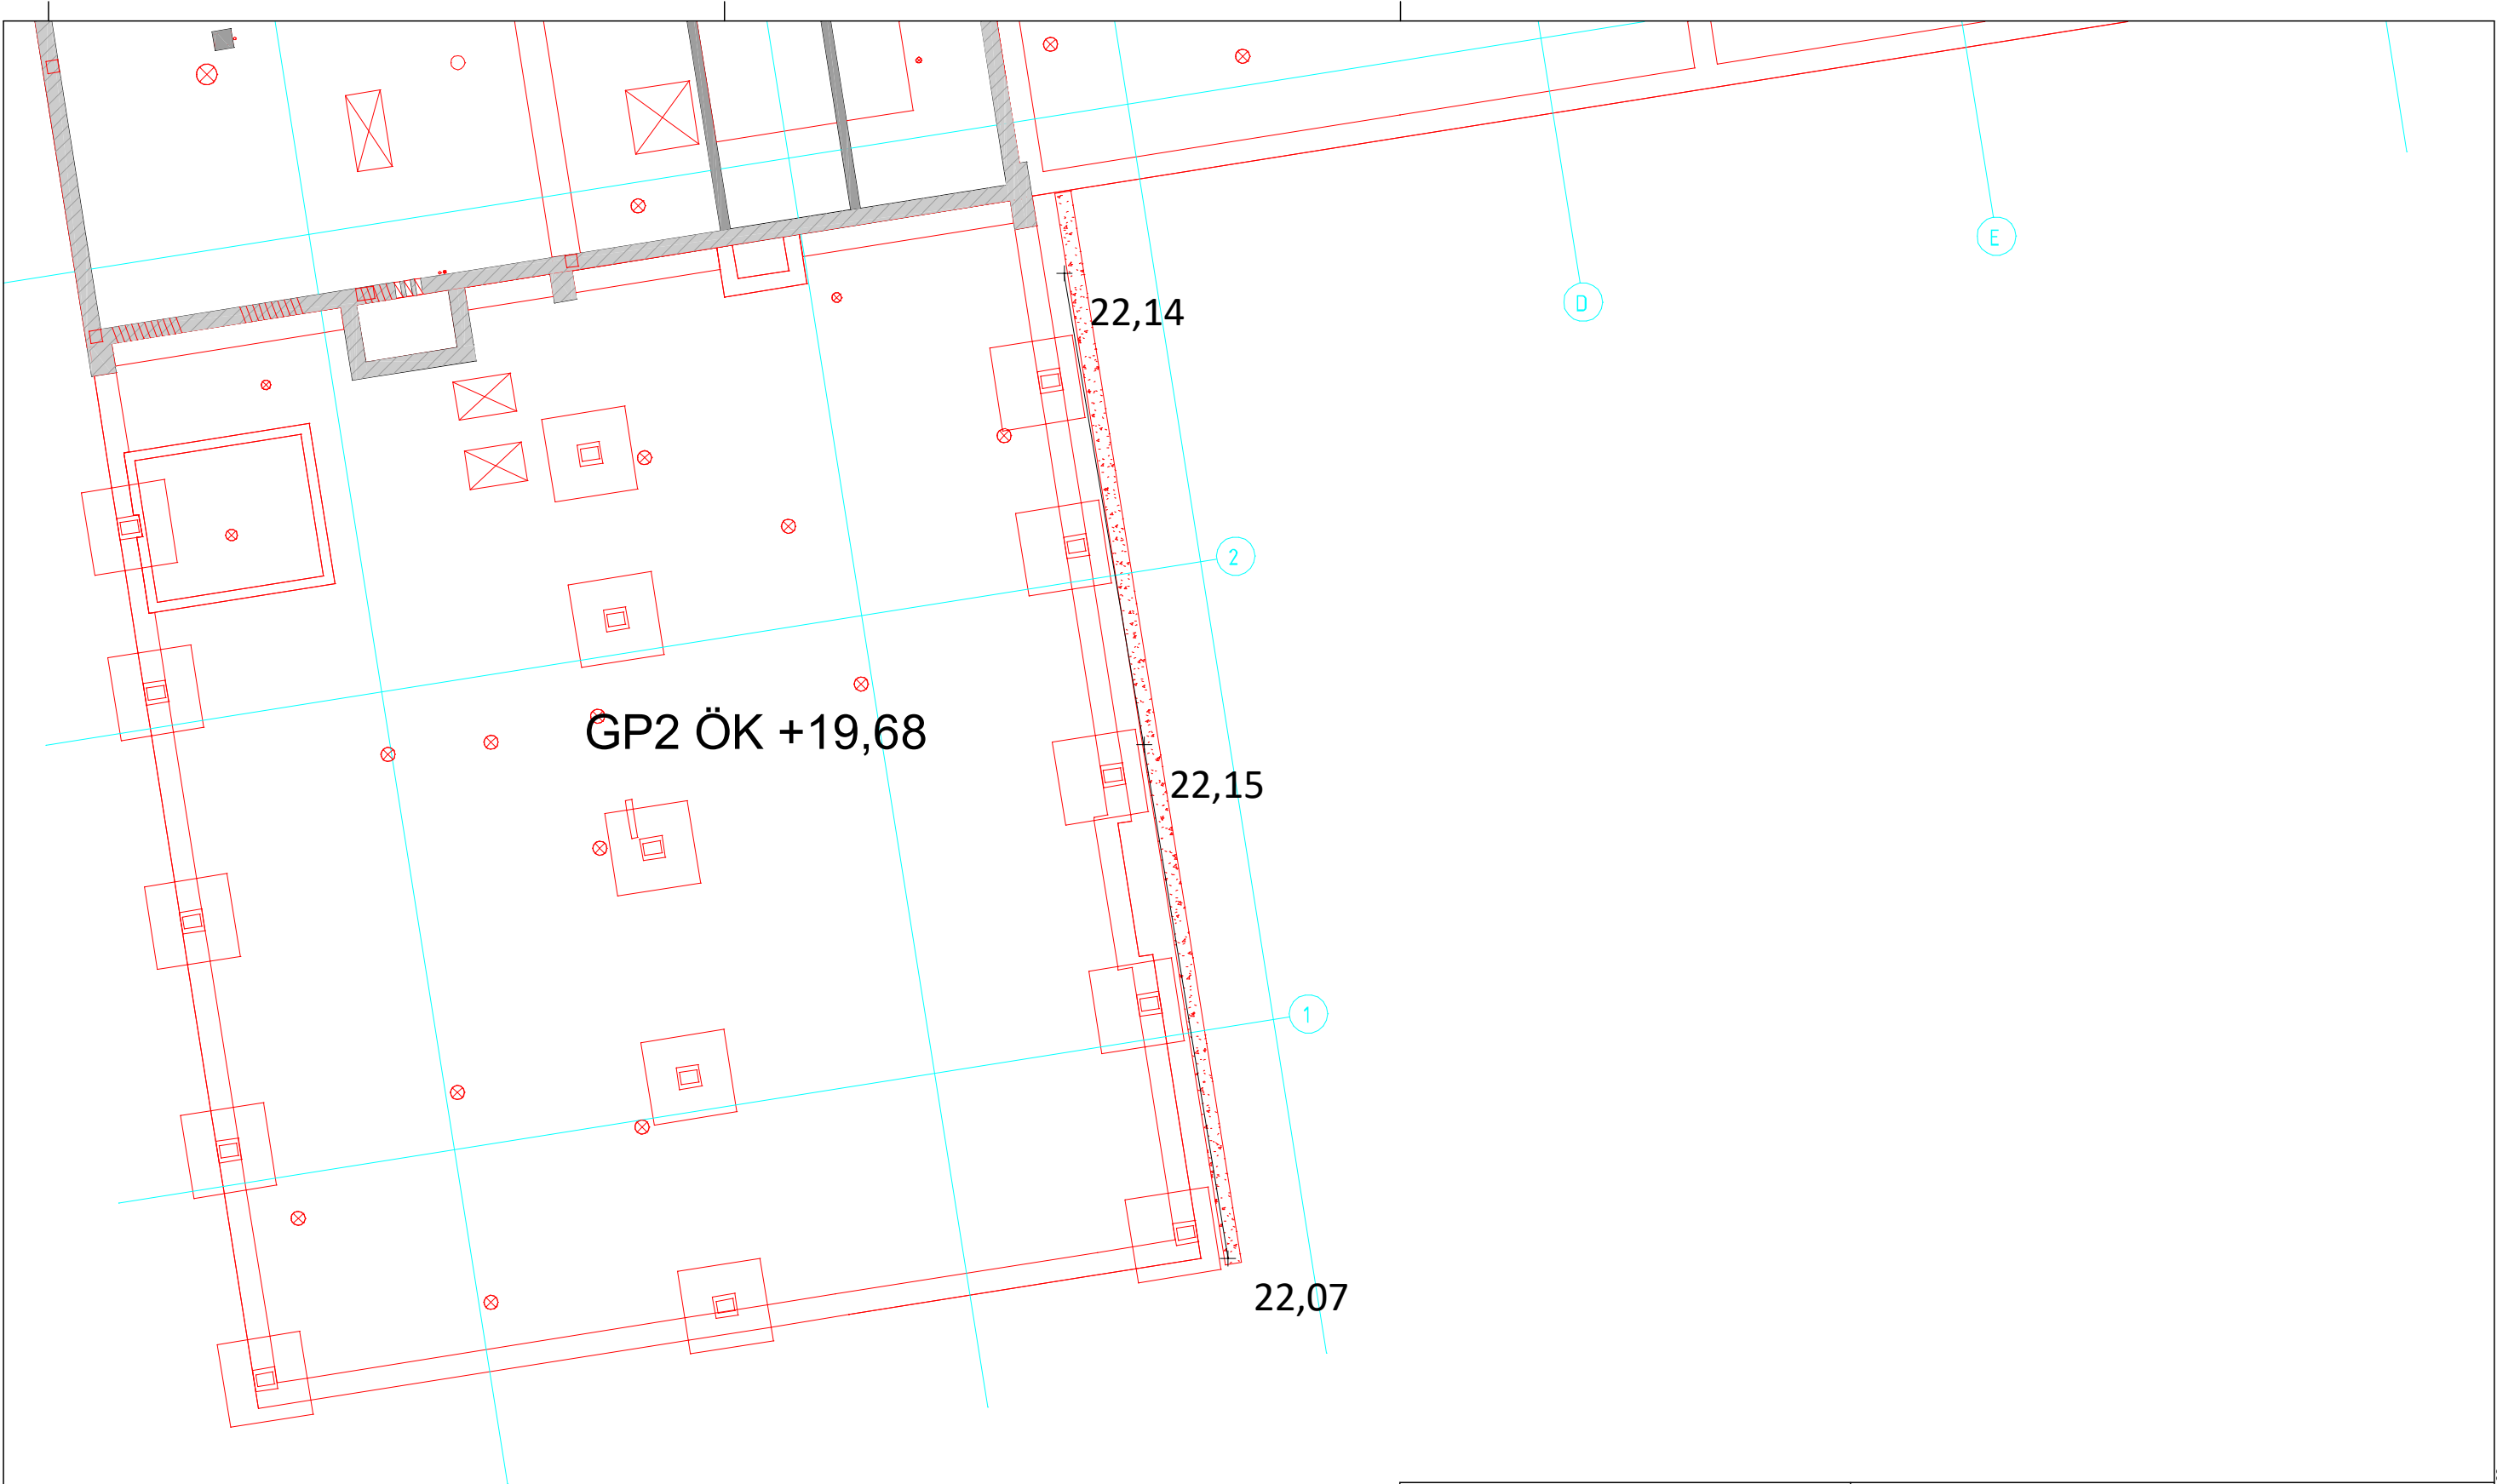

Karlsons Ortogonal AB
Källängsvägen 2
141 71 Segeltorp
Tel: 08 410 143 60
E-mail: info@k-o.se
Web: www.karlsonsortogonal.se

RITAD AV
Claes Ek, claes@k-o.se
Tel: 070 790 02 24

RITNINGS NO.

2023-06-15



Höjder på takfot
Höjderna ungefärliga då takfoten ej var synlig
Mätning gjordes på täckande bräda
Rosendal

SKALA
1:100

HÖJDSYSTEM
RH 2000

KOORDINATSYSTEM, PLAN
SWEREF 99 18 00

Takfot växhus dra ritad av CLAES EK med Geo, 2023-06-15, 09:22

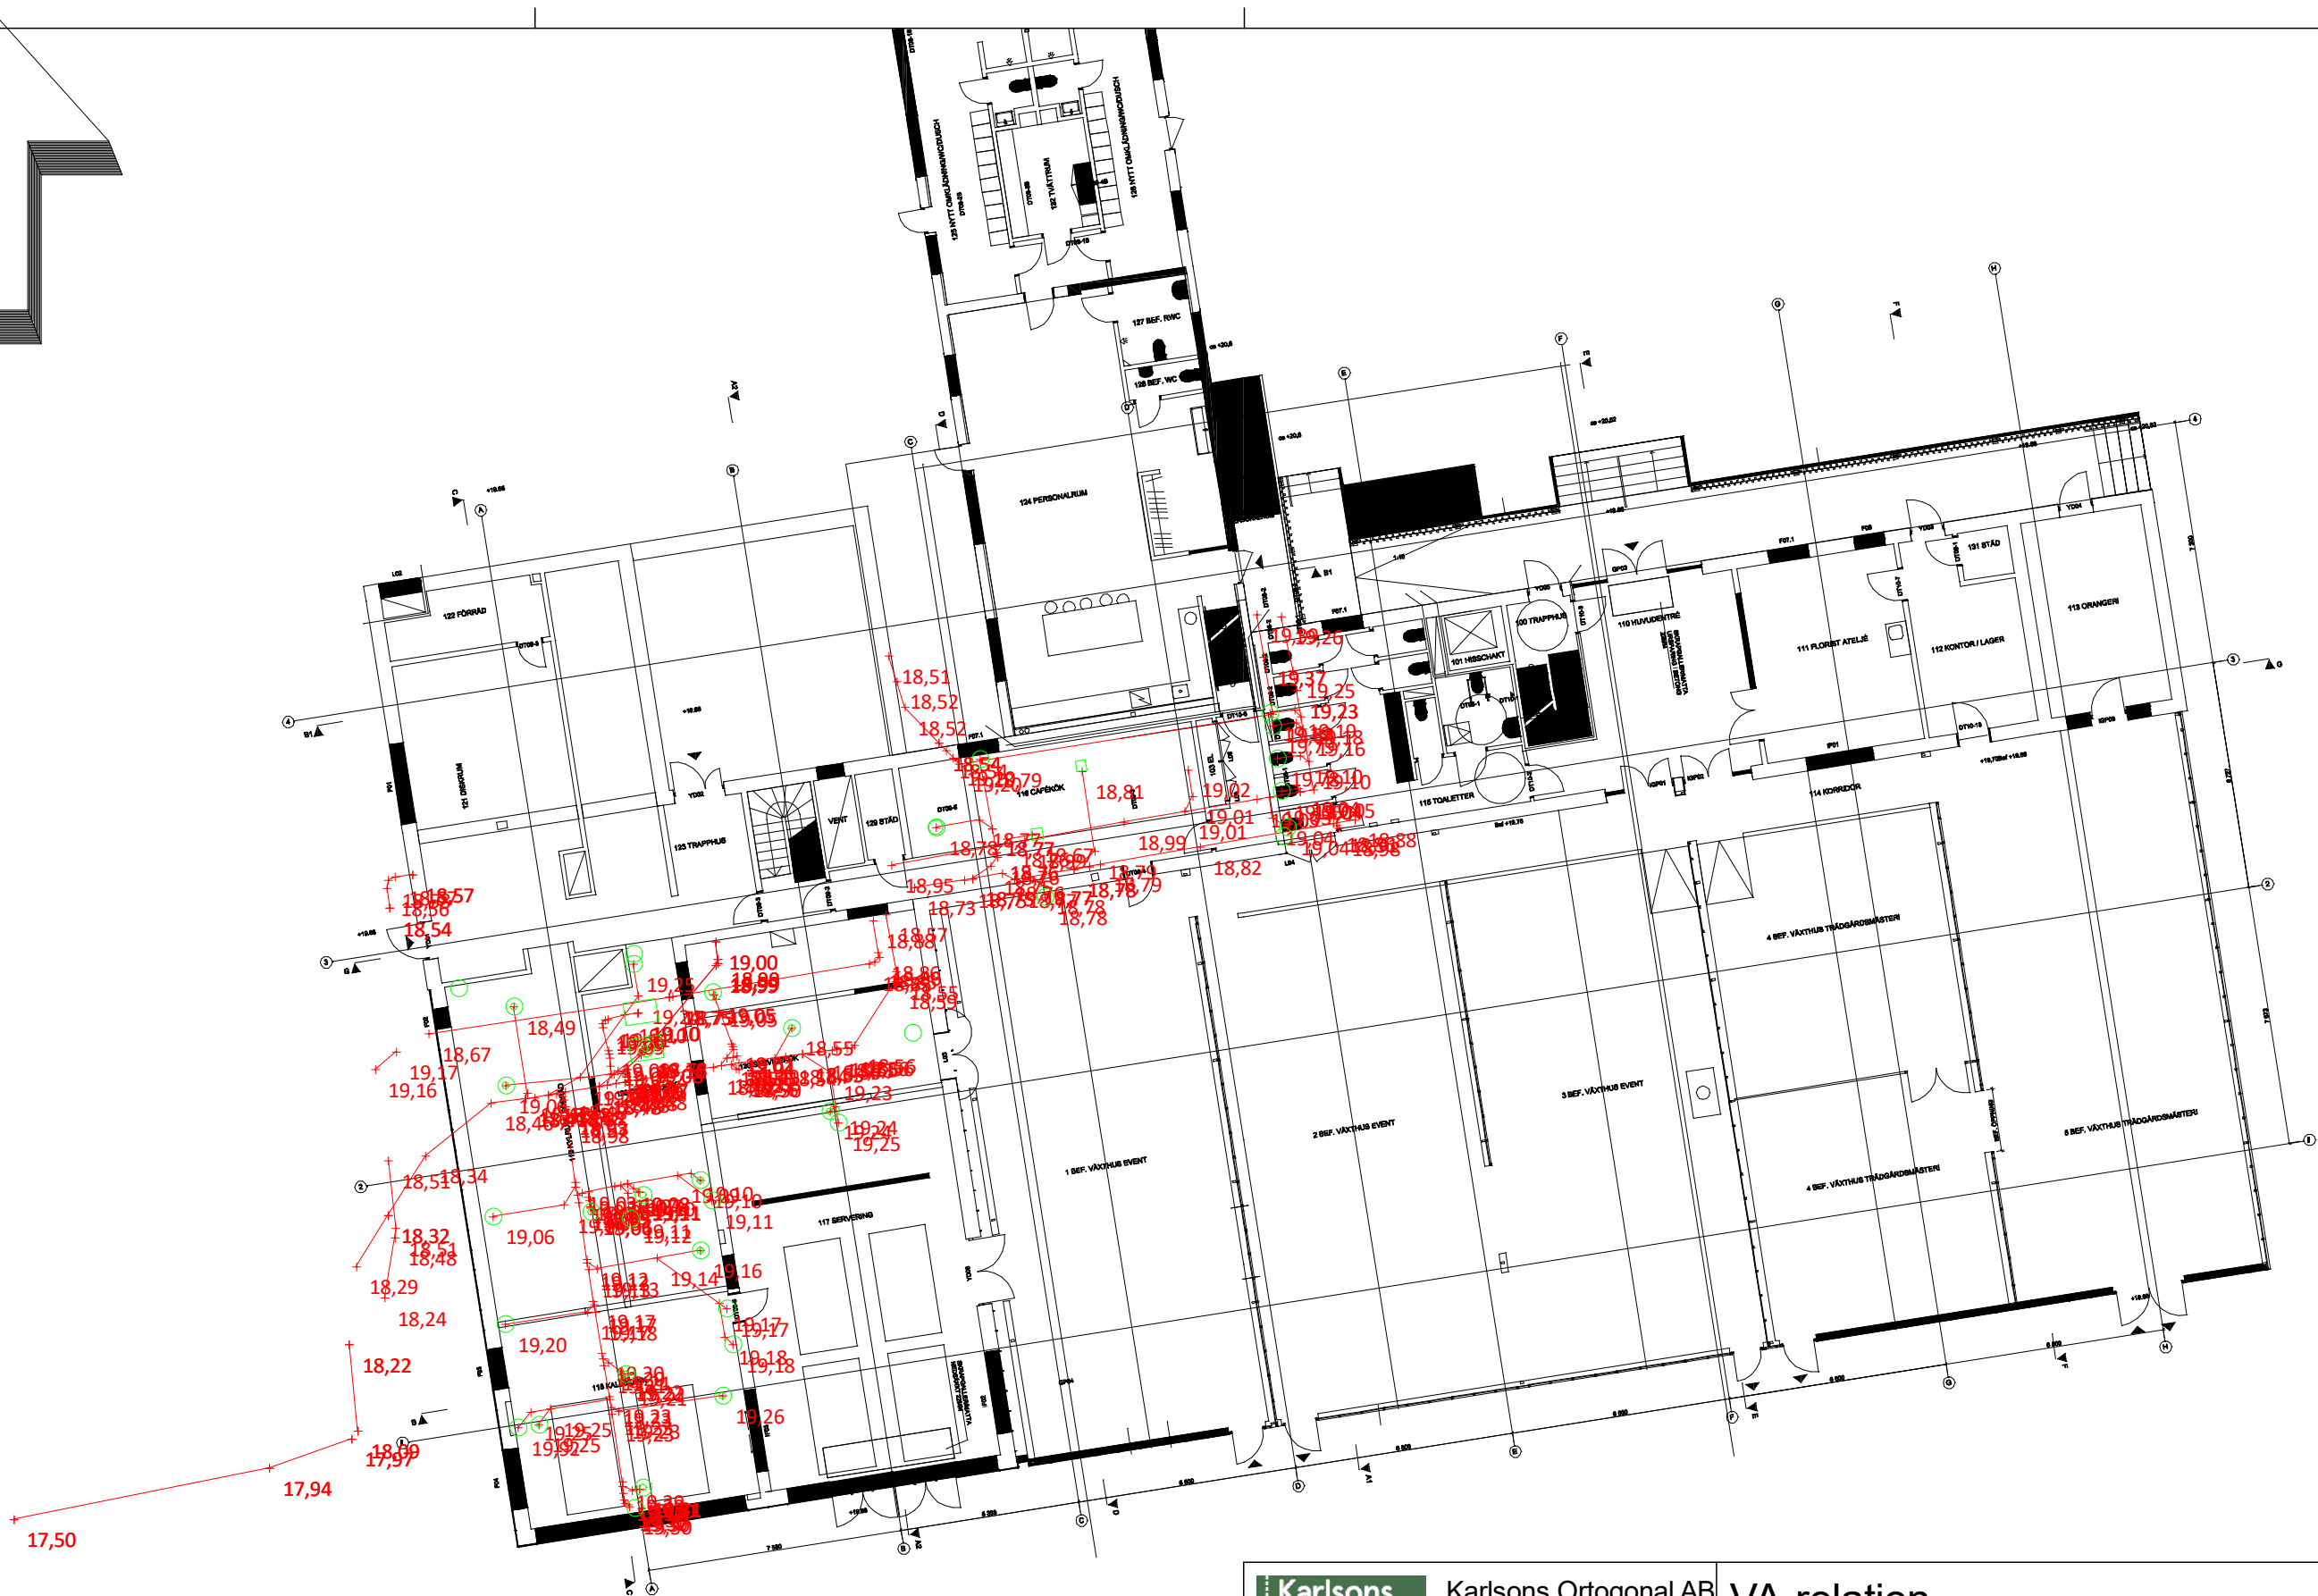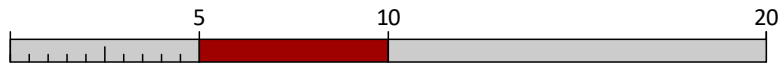

Karlsons
Ortogonal

Karlsons Ortogonal AB
Källängsvägen 2
141 71 Segeltorp
Tel: 08 410 143 60
E-mail: info@k-o.se
Web: www.karlsonsortogonal.se

RITAD AV
Claes Ek, claes@k-o.se
Tel: 070 790 02 24

RITNINGS NO.

2023-11-08

VA-relation
Inmätningar spill

SKALA
1:200

HÖJDSYSTEM
RH 2000

KOORDINATSYSTEM, PLAN
SWEREF 99 18 00