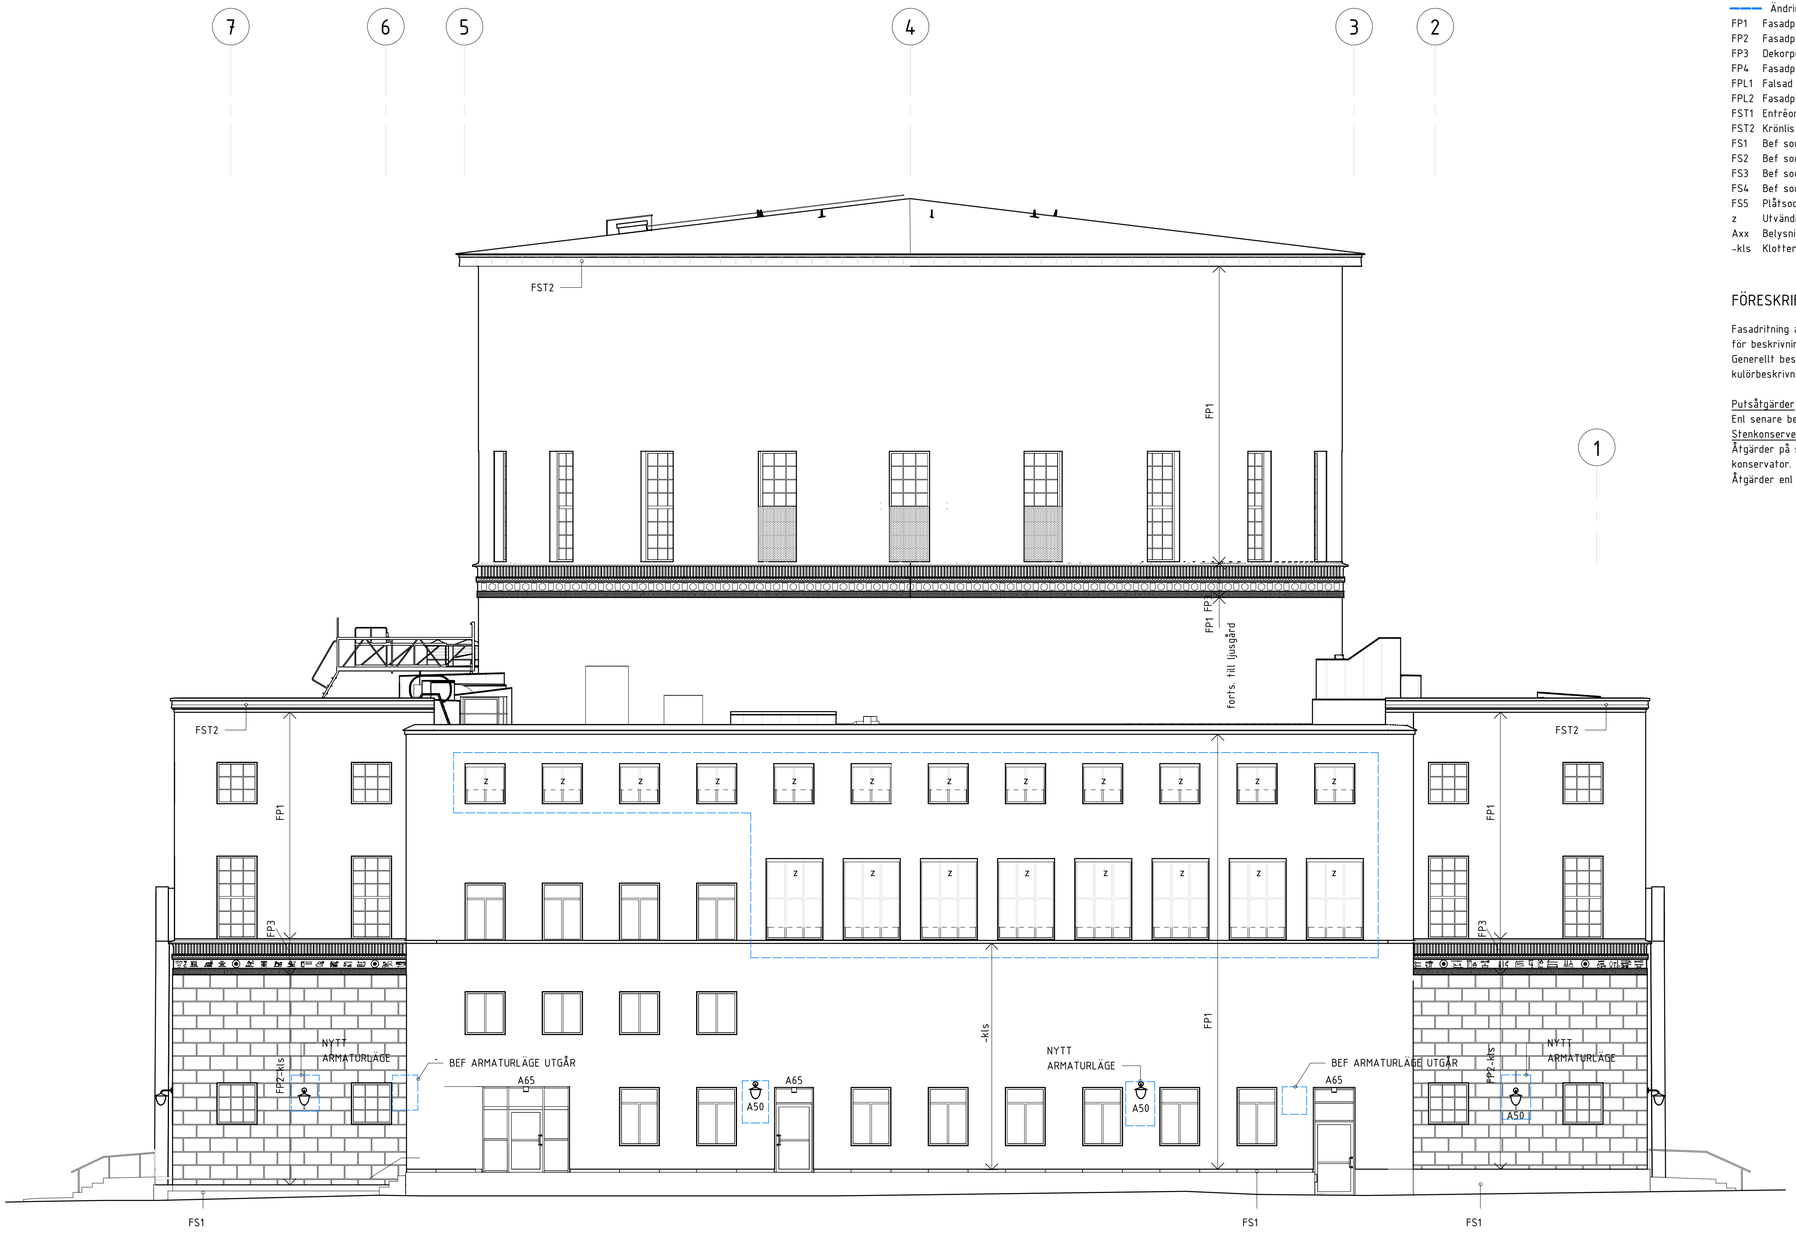

FÖRKLARINGAR

Ändringar

FP1	Fasadputs, slät
FP2	Fasadputs, rusticerad del
FP3	Dekorputs, gesimser
FP4	Fasadputs, slät ljusgårdar
FPL1	Falsad belagd stålplåt
FPL2	Fasadplåt 2
FST1	Entréomfattning Gropptorpsmarmor
FST2	Krönlist Gropptorpsmarmor
FS1	Bef sockel svart diabas
FS2	Bef sockel skiffer
FS3	Bef sockel svart betong
FS4	Bef sockel betong
FS5	Plåtsockel
z	Utvändig zipscreen
Axx	Belysningsarmatur
-kls	Klotterskydd

FÖRESKRIFTER

Fasadritning anger primärt omfattning av åtgärder, för beskrivning av åtgärder se bilagor resp. del. Generellt beskrivs kulör i utvändig material- och kulörbeskrivning.

Putsåtgärder
Enl senare besked.
Stenkonservering
Åtgärder på sten i fasad skall utföras av konservator.
Åtgärder enl Bilaga stenkonservering.

FÖRESKRIFTER

Plåt
Plåtar på fasad förkommer olika typer, inklädnader av ventilation resp plåtbeck. Denna handling omfattar endast fasadplåtar och innefattar inte plåtar på och i anslutning till yttertak. *Bef plåtbleck av kopparplåt ses över och riktas vid behov, trasiga delar byts och kompletteringar där så erfodras i utförande och patinering lika bef. Bef målade plåtar åtgärd enl senare besked.*

FST1: *Bef. inklädnad av ventialtionsschakt utförd av falsad ytskiktbelagd plastisol stålplåt rengörs. Nytt rostskydd där så erfodras. Täckfärg påförs i huvudsak med färgspruta.*

Klotterskydd
Klotterskydd skall påföras fasadens nedre del på yttre fasader i omfattning enl ritning och skall utföras i form av offerskydd. Typ av beläggning skall utföras med transparent färgåtergivning och provas med aktuell puts och färgval. Se separat fasadbeskrivning.

Fasadbelysning
Bef glober på yttre fasad demonteras. Ny armatur monteras i lägen enl fasadritn. Där ny armatur ersätter glob i samma läge justeras fönstercentrerat höjdläge infästningspunkt till höjd enl ritn.
Nya armaturer och placeringar i ljusgårdar.
Omfattning enl fasadritning.Typer enl separat armaturförteckning.

Fönster
Bef fönster renoveras, målas samt visst glasbyte.
Omfattning enl separat Fönsterbeskrivning. Kulör enl Utv material och kulörförteckning.

Utvändig solavskärmning
Bef fallarmsmarkiser och zipscreens rivs och ersätts med nya Zipscreens i omfattning enl fasad. Se Fönsterbeskrivning. Kulör enl Utv material och kulörförteckning.
Dörrar:
Bef dörrar märkta i ritning byts till lika befintligt. Kulör enl Utv material och kulörförteckning. Ny armbågskontakt littera AK.

HÄNVISNINGAR

Handlingsförteckning 10174-A-BL1-Handlingsförteckning

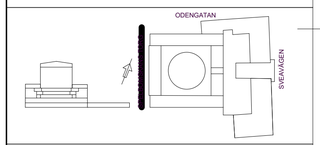

BET	ANT	ÄNDRINGEN AVSER	DATUM	SIGN

BYGGLOVSHANDLING

FASTIGHET: SPELBOMSKAN 16
BYGGNAD: 10174
HUS.NR: 01
PLAN:

SEKRETESS: N

Arkitema

Stockholms stad

	B	FASTIGHETSKONTORET	Tel: 08-508 270 00
	P	Ebab	Tel: 08-600 82 00
■	A	Arkitema Architects	Tel: 08-545 856 00
	LA	Cedervall Arkitekter	Tel: 08-616 83 20
	K	Tyréns	Tel: 010-452 20 00
	VVS	Stålkloo	Tel: 010-13 00 600
	E	Exengo	Tel: 08-120 038 00
	X	Plan B	Tel: 010-106 05 27

PROJEKT.NR	RITAD/KONSTR. AV	ANLÄGGNINGSNUMMER
77473	POSC	-
DATUM	ANSVARIG	DISCIPLIN
2024-04-05	ANTHE	A

SPELBOMSKAN 16, ASPLUNDSHUSET
TEKNISK UPPRUSTNING
FASAD MOT VÄSTER
SWEREF 99 18 00

SKALA	RITNINGSNAMN	BET
A1 1:100 A3 1:200	10174-A-40-3-0100020-BL1	

1:100
0 1 5 10 m

2024-04-12 14:30:18 Autodesk Docs://A267166 - Upprustning Stadsbiblioteket/10174_A_40_V_0100000.rvt
Inkom till Stockholms stadsbyggnadskontor - 2024-04-19, Dnr 2024-06237