



SEKTION A1

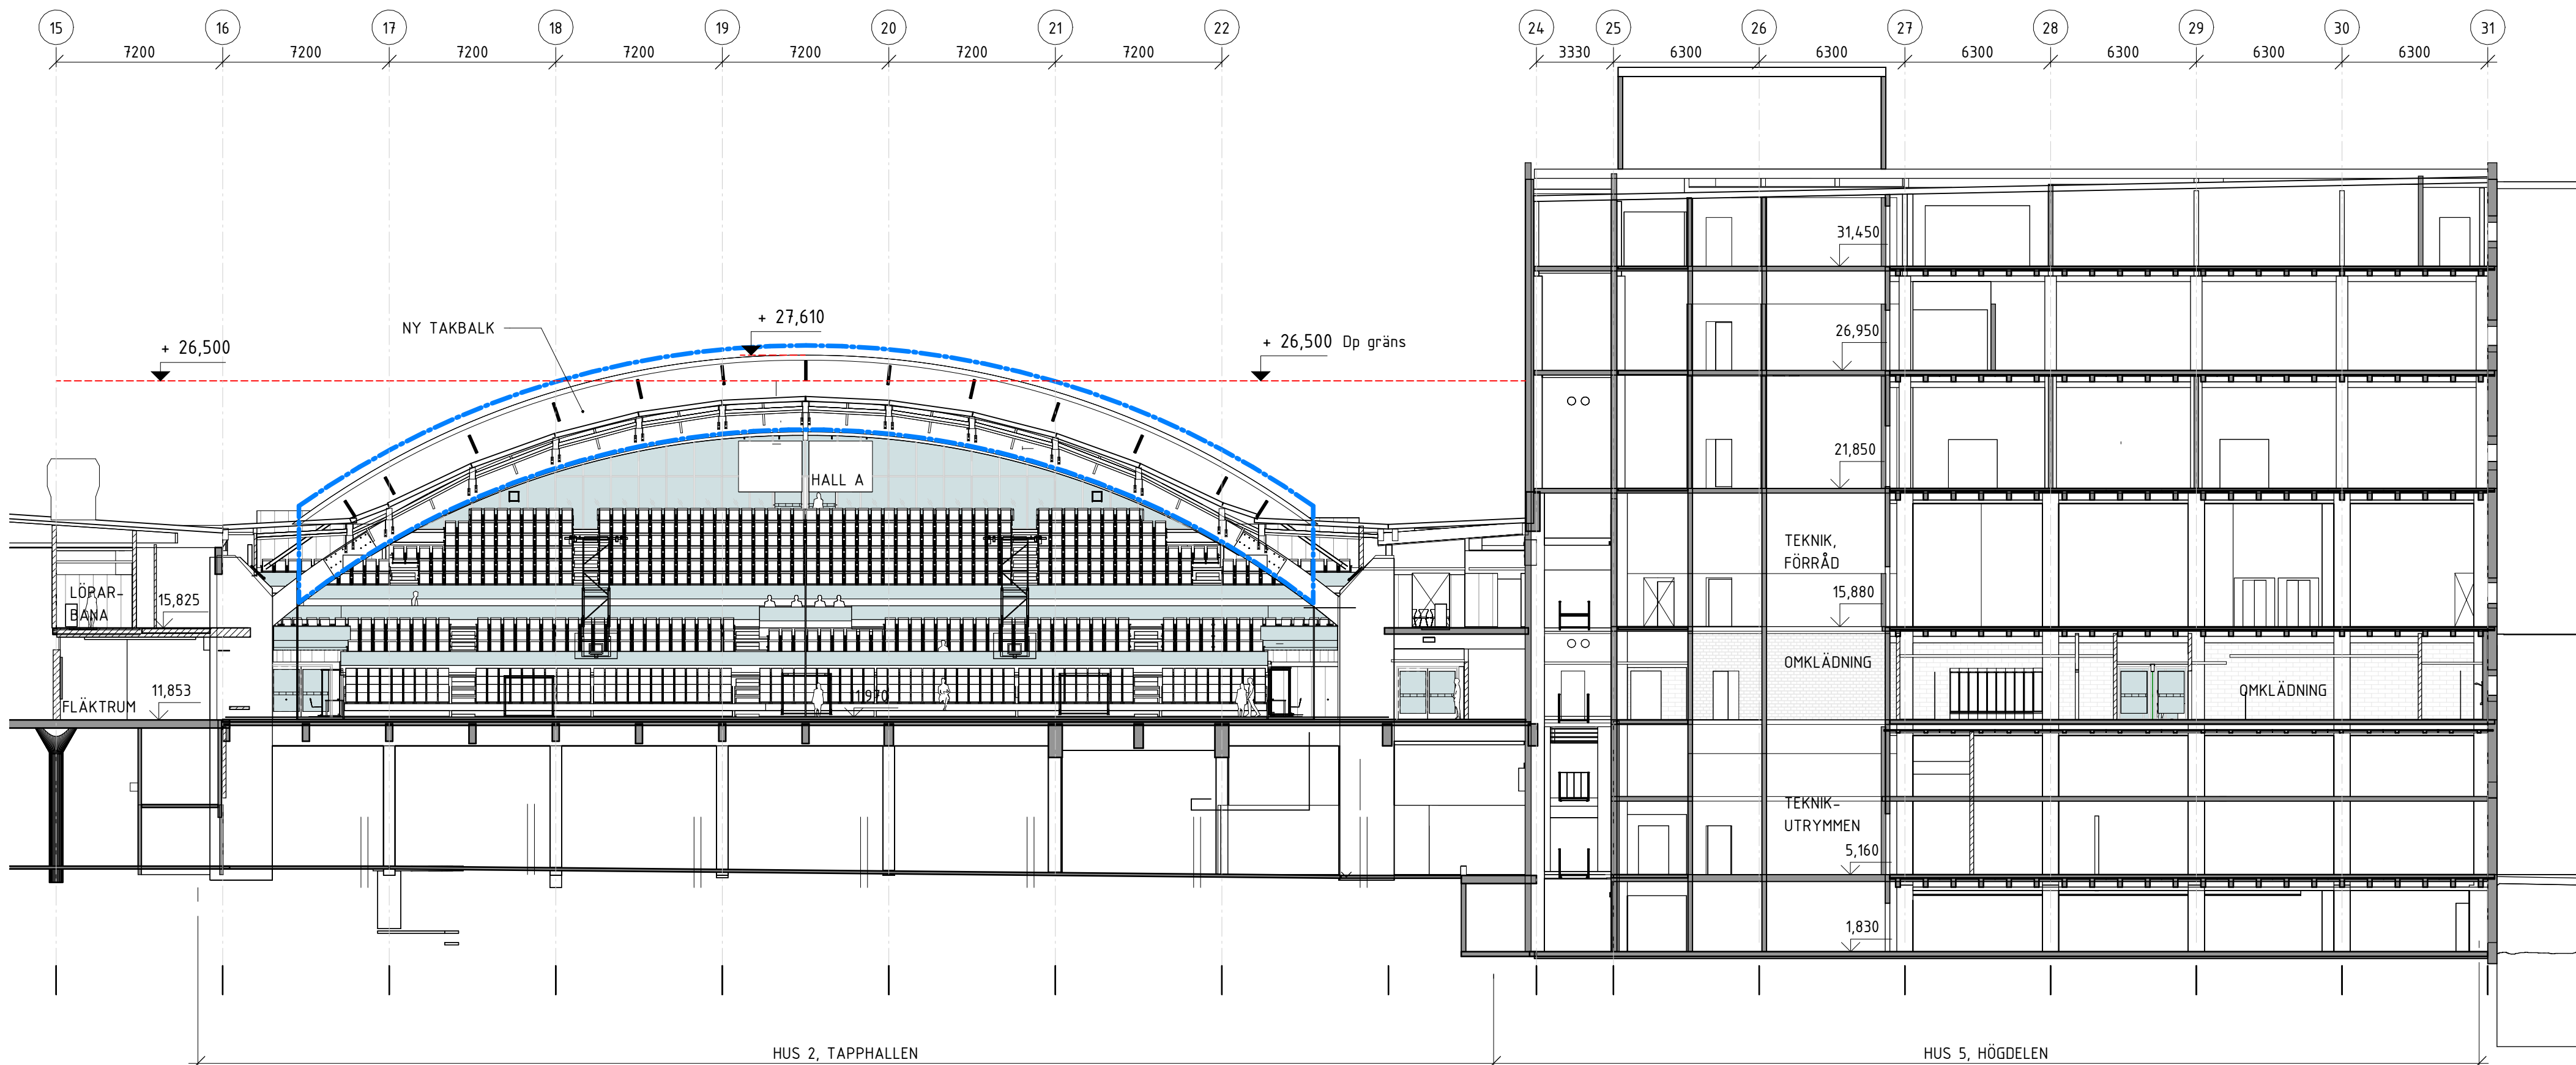

SEKTION A2

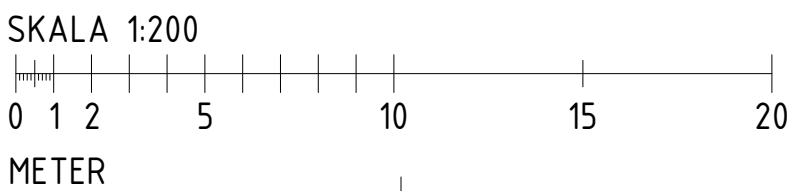

FÖRKLARINGAR
+HÖJDER ANGER METER ÖVER HAVET.
MÅTT I MILLIMETER DÄR INGET ANNAT ANGES.

LOKALYTOR SOM INGÅR I BYGGLOV

FÖRESKRIFTER

HÄNVISNINGAR

A-HANDLINGSFÖRTECKNING