

FÖRKLARINGAR


+HÖJDER ANGER METER ÖVER HAVET.
MÅTT I MILLIMETER DÄR INGET ANNAT ANGES.

LOKALYTOR SOM INGÅR I BYGGLOV


FÖRESKRIFTER

HÄNVISNINGAR

A-HANDLINGSFÖRTECKNING

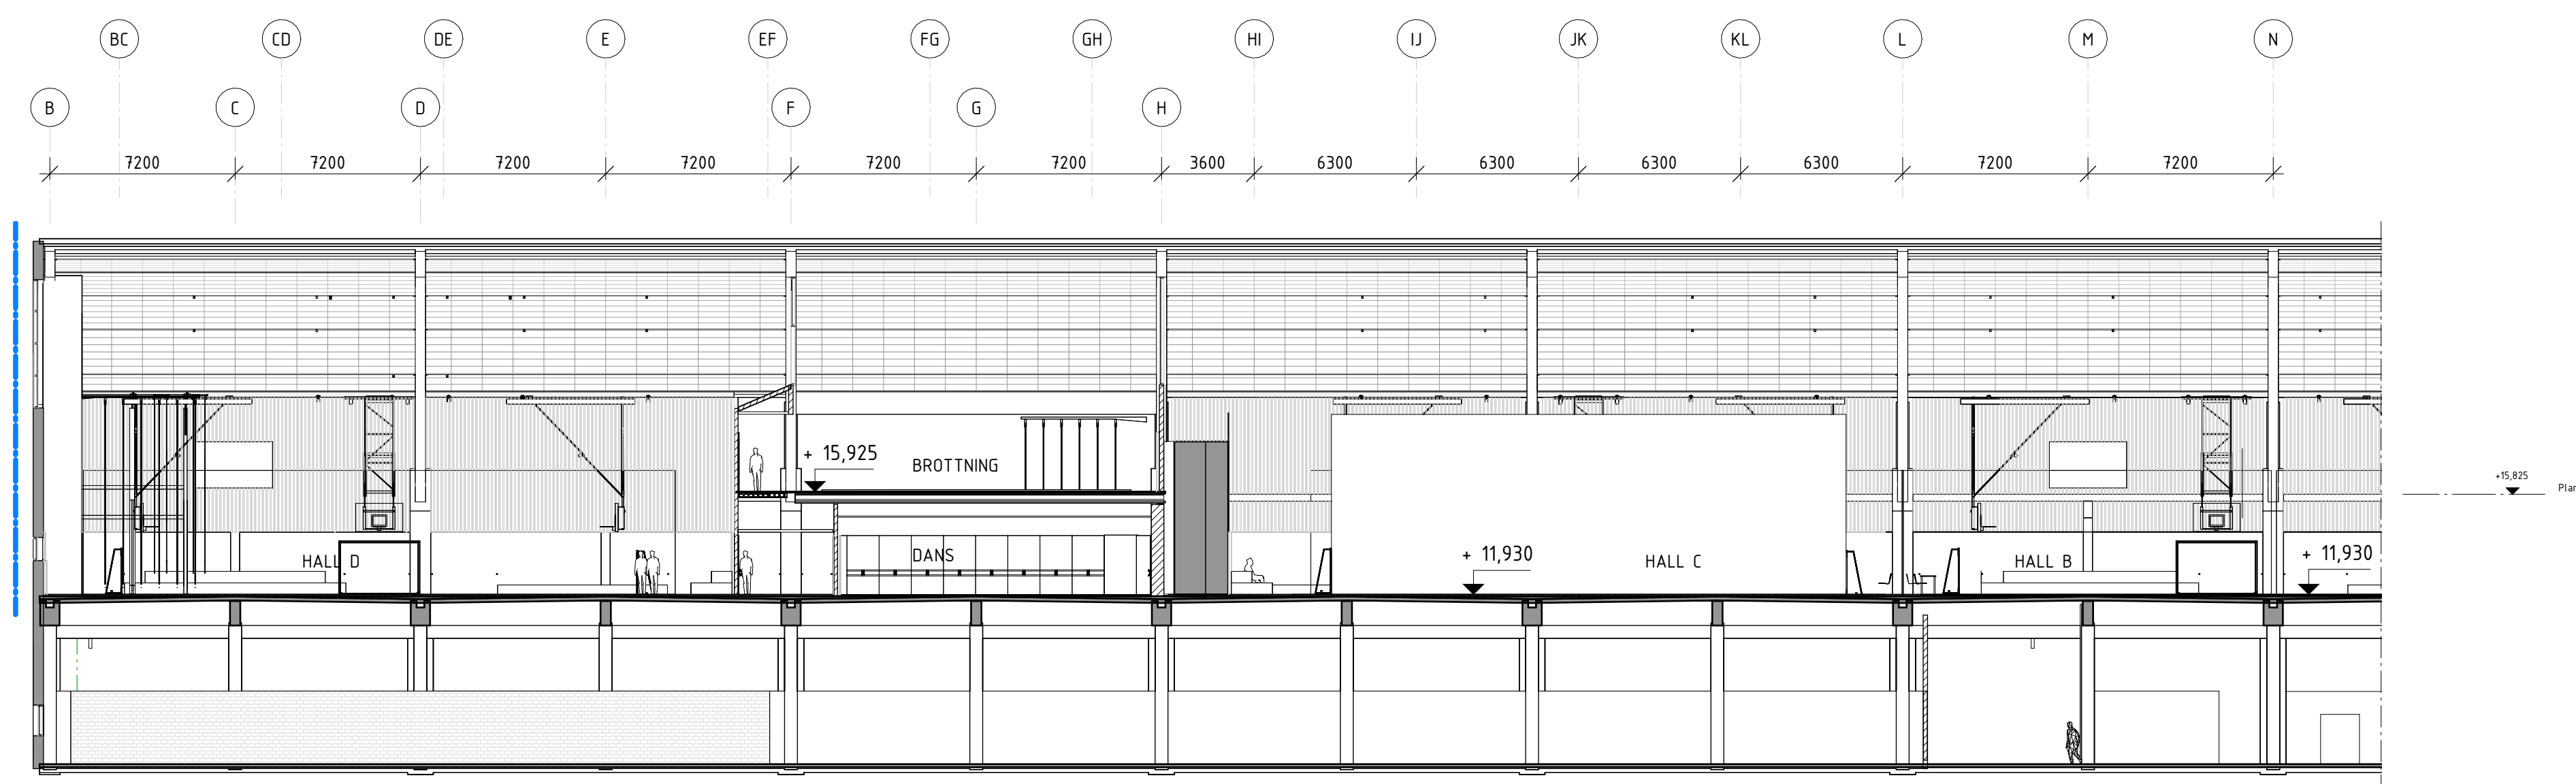

SEKTION B3 DEL 1

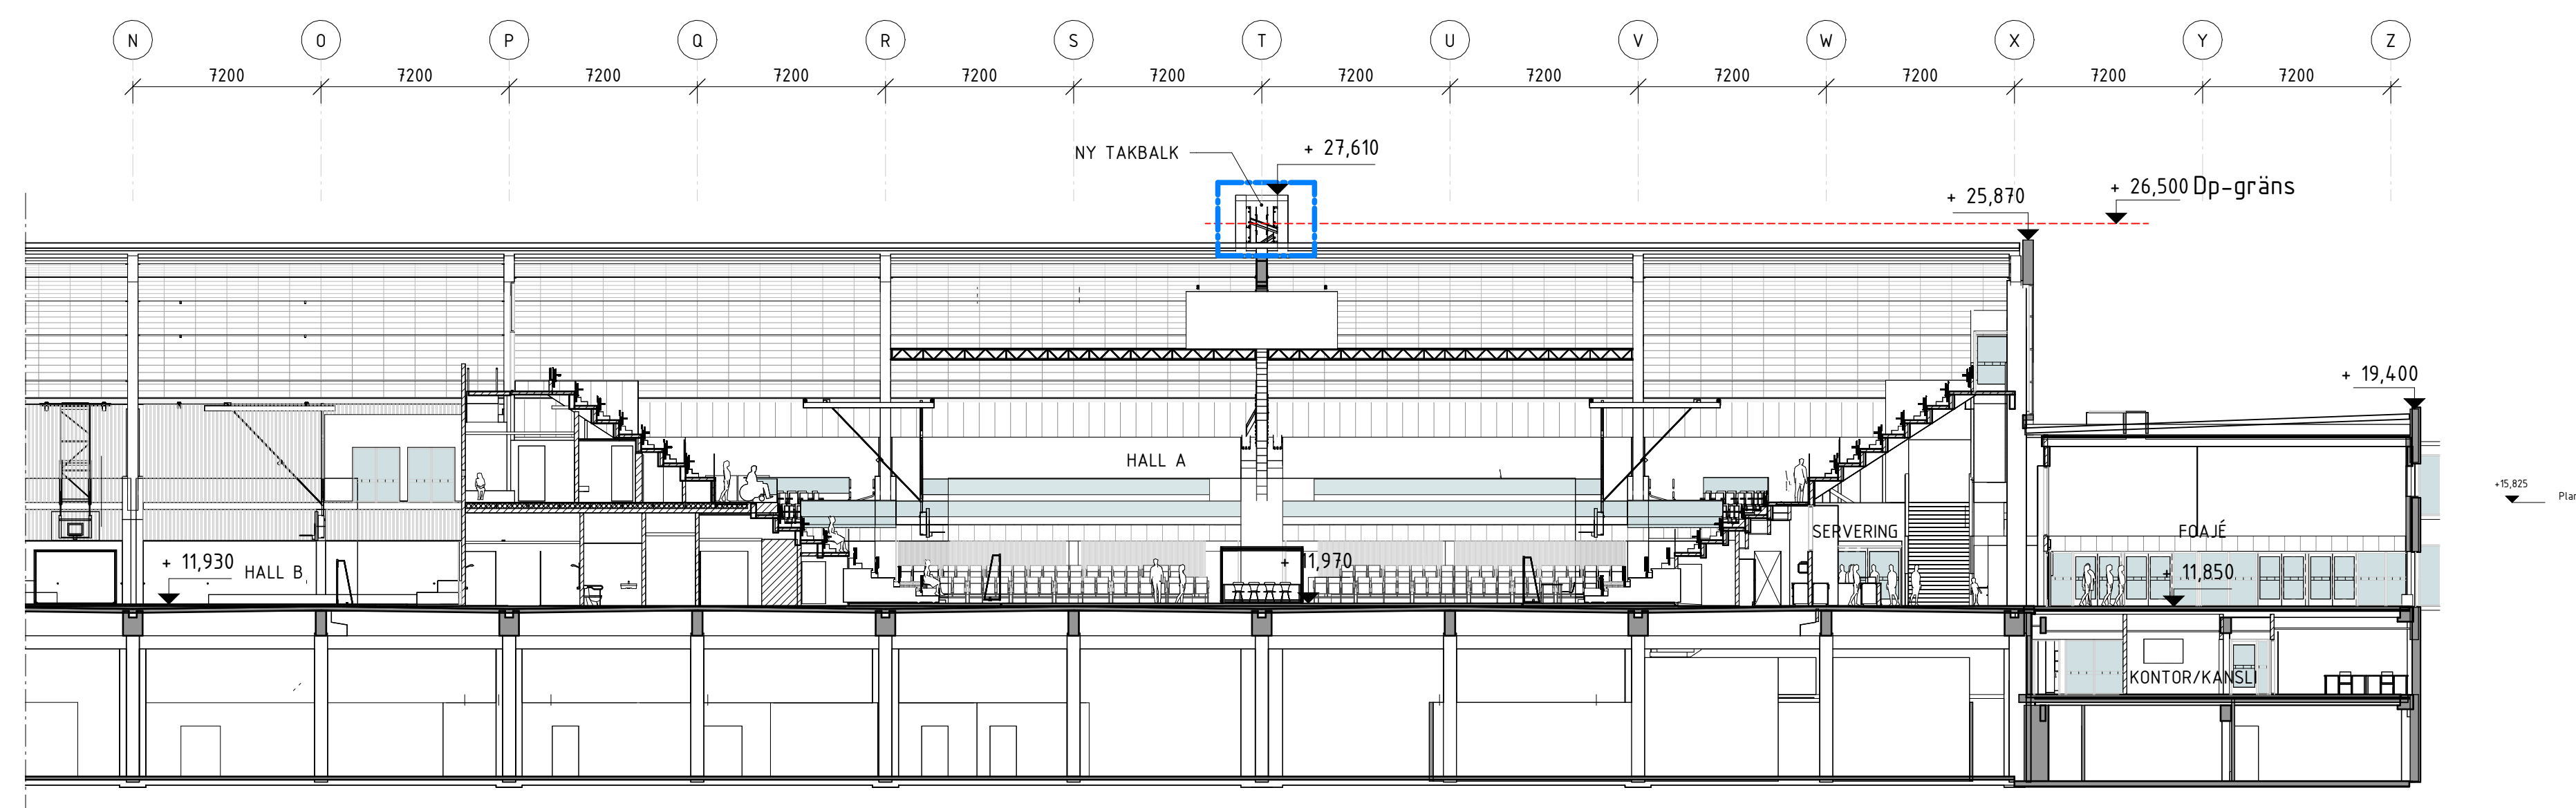

SEKTION B3 DEL 2

