


LO:0EV

MÄTTNOGGRANNHETEN EJ ÄR EXAKT

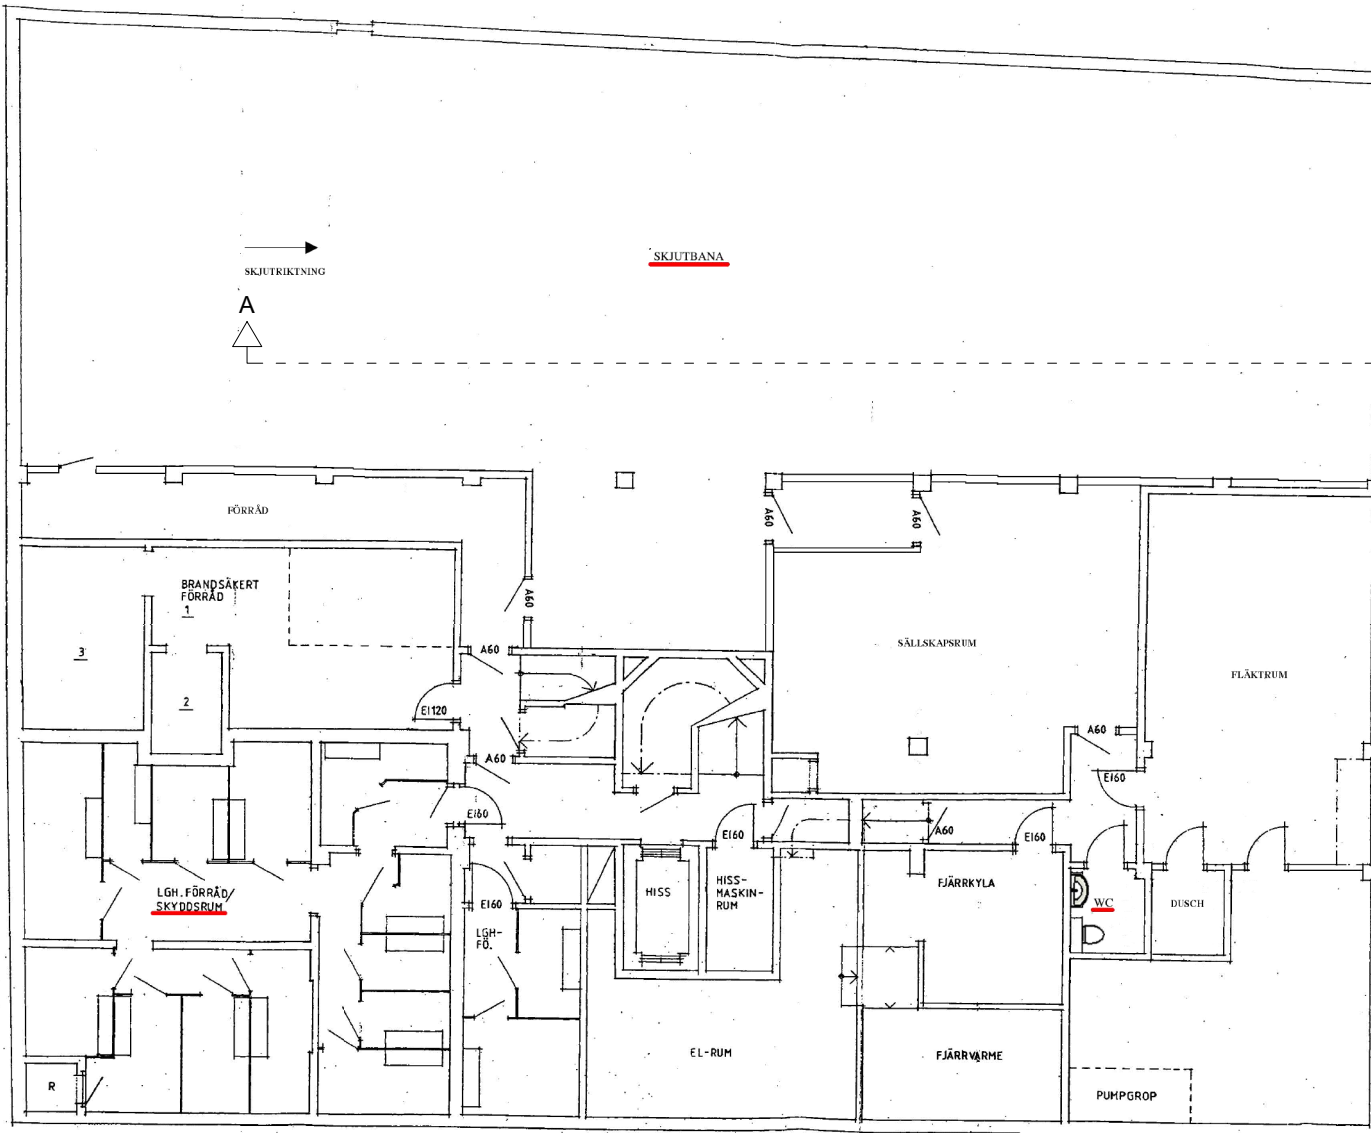

NEDRE KÄLLARVÅNING

BY		BYGGMÄN		98 11 19	
PLANRITNING		Kv. GULDFISKEN 32		GREVTUREGATAN 44, STOCKHOLM	
Byggnadsplan 4 1:500 sk. 1:500		BYGGMÄN		Tel: 08 - 756 01 35 Fax: 08 - 756 01 35	
acta		ARKITEKTKONTOR AB		Tel: 08 - 756 01 35 Fax: 08 - 756 01 35	
BYGGMÄN		BYGGMÄN		B. LÖVNE	
1998-06-29		UPPDATERAD 2024-04-09, BRG GULDFISKEN 32			