



Enligt tidigare bygglov

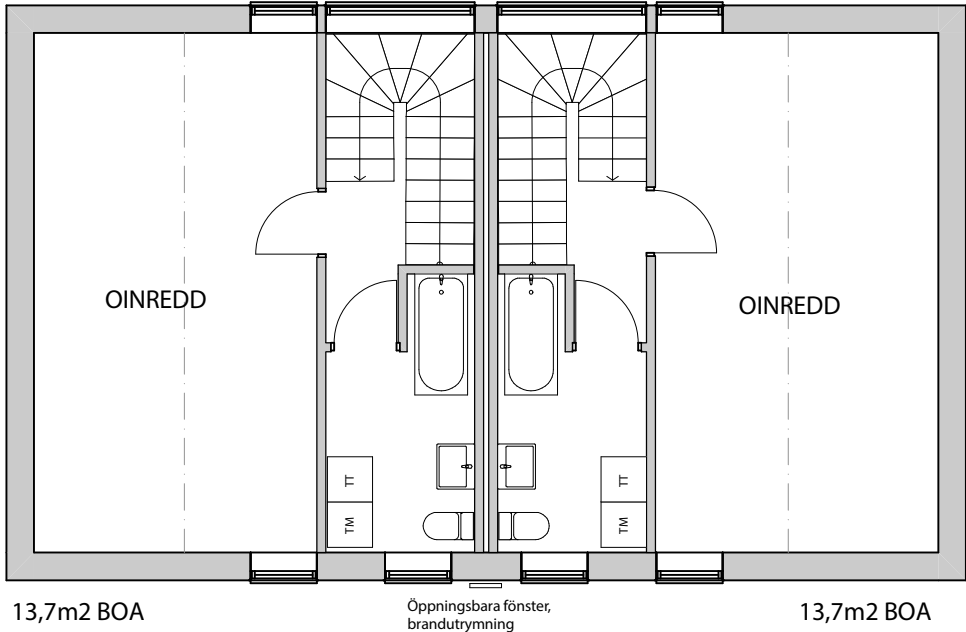


Plan 2, Vind
Hus: D&E samt G&H

Ny användning av vind i
två lägenheter per hus.

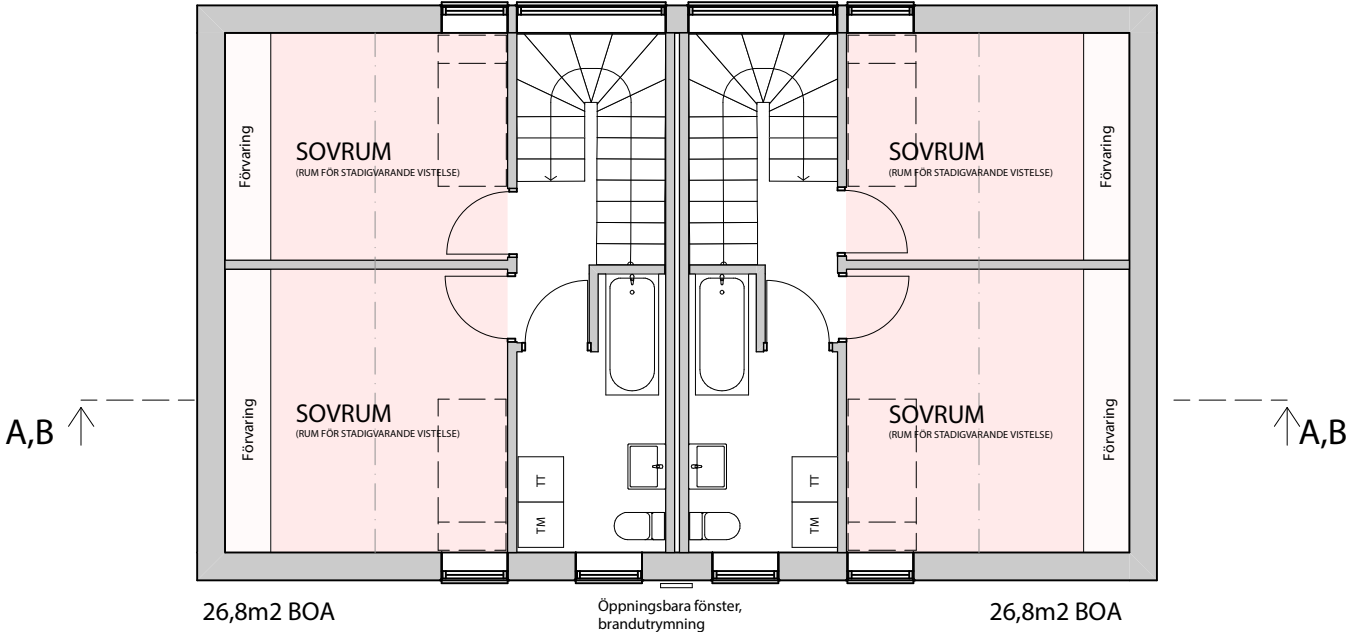

Plan 2, Vind
Hus: D&E samt E&H

SKALA 1:100

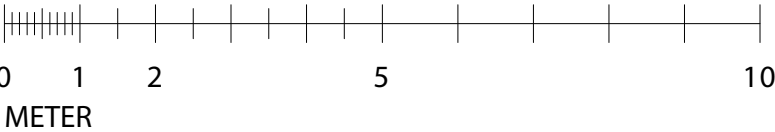

<div>blueprint</div> <div>inredningar & arkitekter</div>	BYGGLOV			DATUM 2024-04-23	
	ÄNDRAD ANVÄNDNING VIND KV. STUDENTMÖSSAN 7 PLANRITNING HUS D&E SAMT G&H			ANSVARIG TOMAS LANDFELDT	
				SKALA 1:100(A3)	
	UPPDRAG NR 121078	RITAD/KONSTR AV TL	HANDLÄGGARE	NUMMER	BET