


Förklaringar:

Alla mått i millimeter

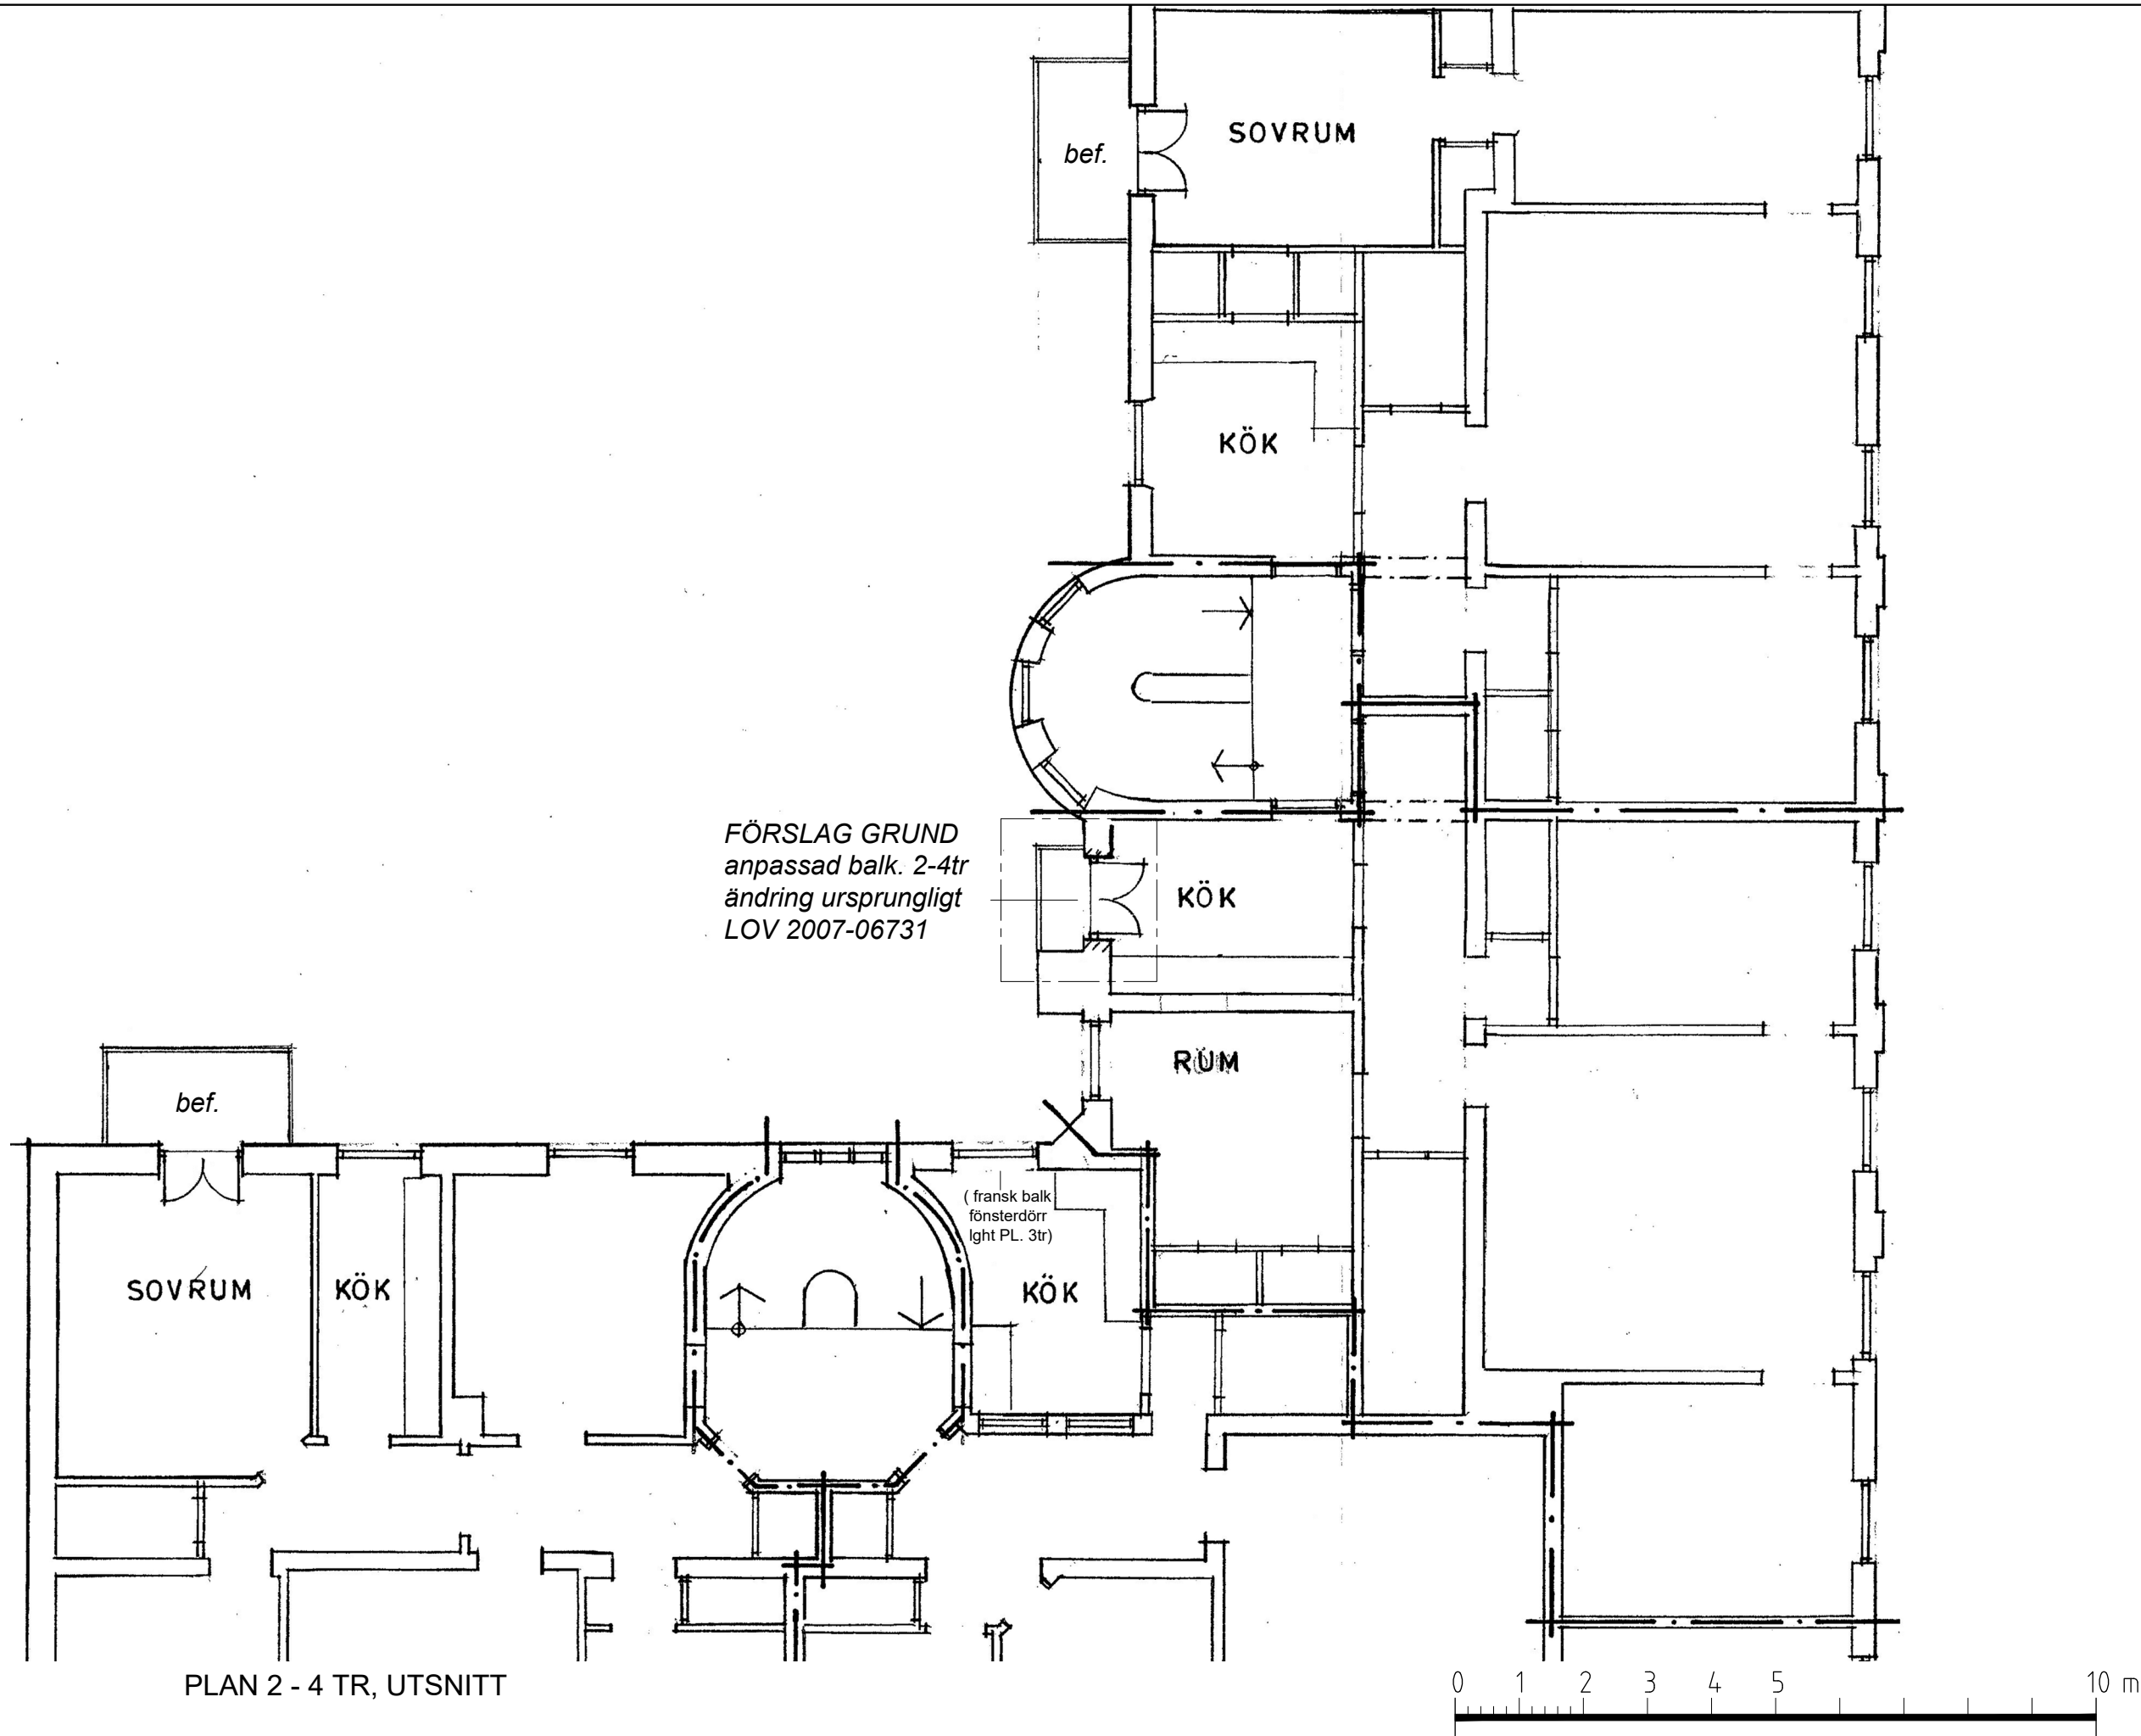

FÖRSLAG GRUND  
anpassad balk. 2-4tr  
ändring ursprungligt  
LOV 2007-06731

BET	ANT	ÄNDRINGEN	AVSER	DATUM	SIGN
Bygglöshandling					
Kv. Kumlet 16, Skepparg.54/Kommendörsg.38 ÖSTERMALM, STOCKHOLM					
Martin Zetherström Arkitektkontor Bastugatan 12b 118 20 Stockholm Tel 0733-800044. martin@zetherstrom.se					
UPPDRAG NR		RITAD/KONSTR AV		HANDLEDARE	
D		M Z		Martin Zetherström	
DATUM		ANSVARIG			
2024-04-23					
Utgångsläge bef. fstgth, utsnitt del byggnad, förslag grunda balkonger bef. byggnad 2-4 tr, placering vid bef. pannskorsten (anp. sida)					
SKALA		NUMMER			BET
A3=1:100		A.06			