

FÖRKLARINGAR

MÄTT ANGES I MILLIMETER
PLUSHÖJDEN ANGES I METER OCH AVSER FÄRDIG YTA DÄR EJ ANNAT
ANGES

- HUSDEL MED ÄNDRAD ANVÄNDNING
- BEFINTLIG BYGGNADSDDEL, SKÄRNING
- ▨ NY BYGGNADSDDEL, SKÄRNING
- ↪ BEFINTLIG DÖRR
- ↪ NY DÖRR
- ➡ UTRYMNINGSVÄG
- HUVUDENTRÉ KONTOR/BOSTAD/BUTIKSLOKAL
- ◄ SEKUNDÄR ENTRÉ

HÄNVISNINGAR

FÖR BRANDCELLSGRÄNSER SE BRANDTEKNISKT UTLÅTANDE
(BILAGA)

PLANER SE A-40-1-01, -02, -04, -06

SEKTIONER SE A-40-2-01, A-40-2-02

UPPSTÄLLNINGAR SE A-42-6-02

FÖR BEFINTLIG UTFÖRANDE SE RELATIONSHANDLINGAR NEDAN:

PLANER SE A-48-1-01, -02, -04, -06


SEKTIONER SE A-48-2-01, A-48-2-02

FÖRSLAGSBESKRIVNING SE A01

ÖVERSIKT LÄGENHETER SE A03

ANTIKVARIATSKT UTLÅTANDE

UTLÅTANDE OM TILLGÅNGSLIGHET

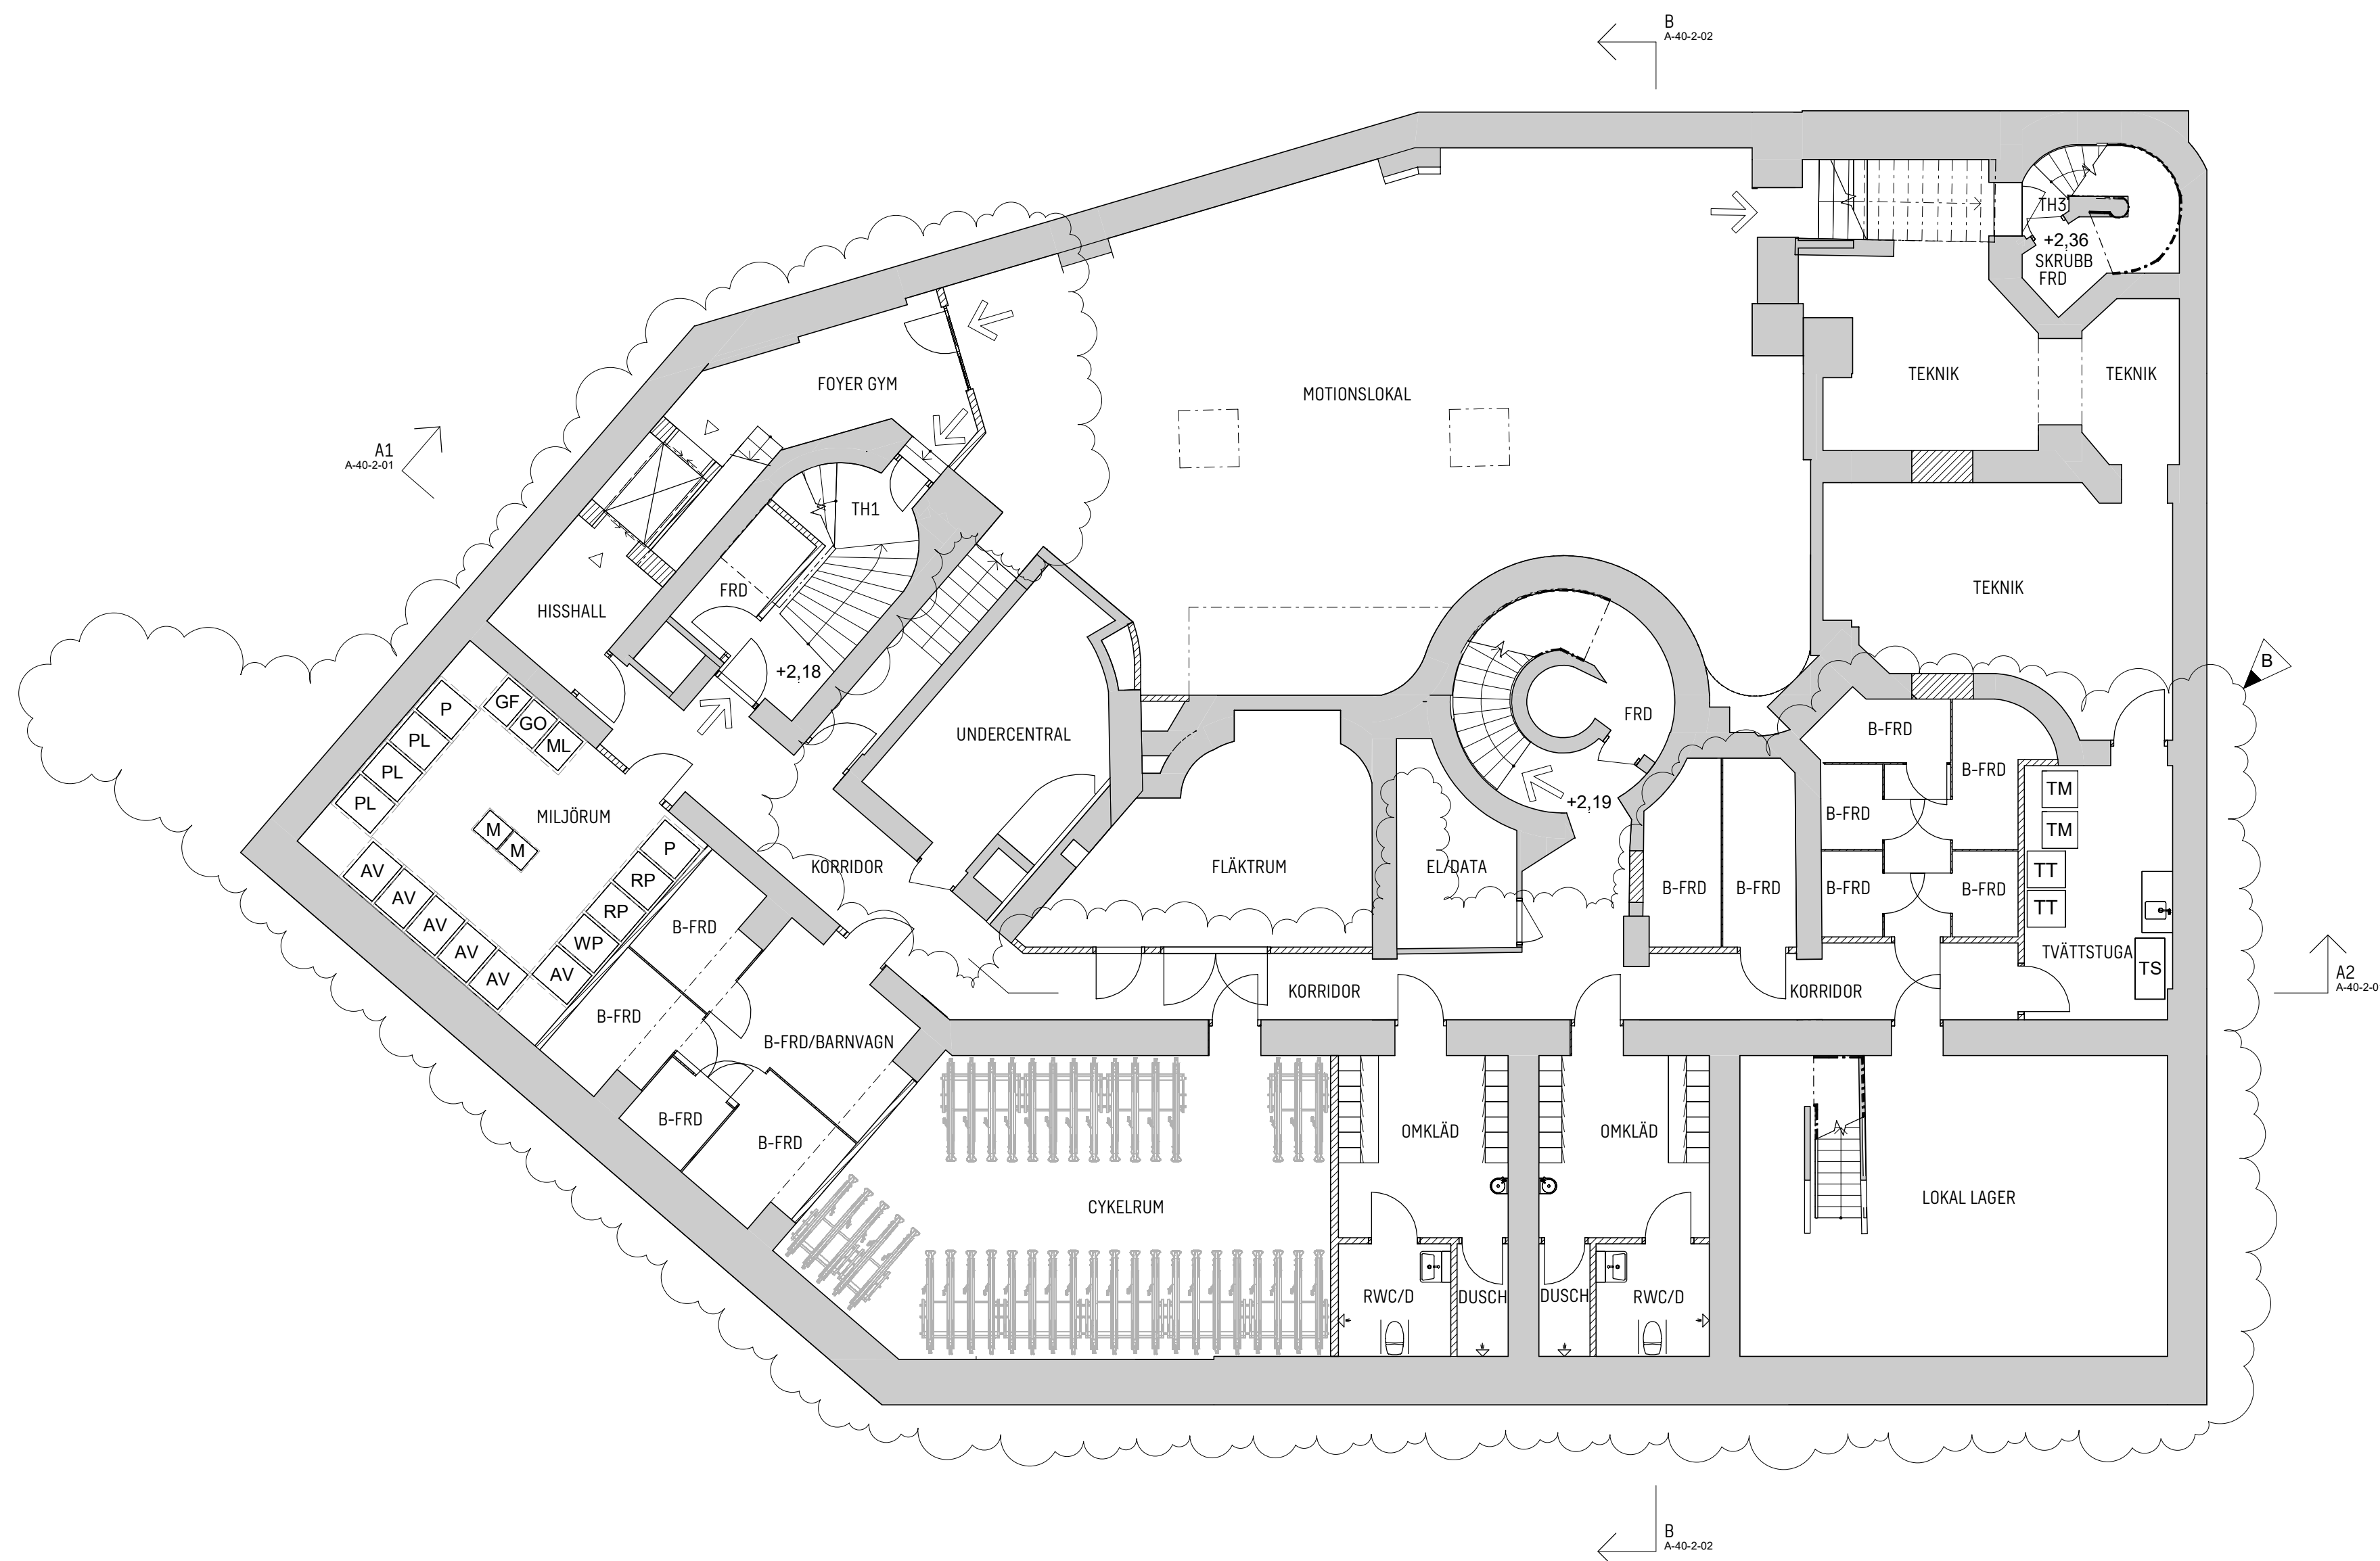

PLAN 1, KV (LOKALER FÖR AFFÄRSÄNDAMÅL SAMT
BOSTADSKOMPLEMENT)

0 1 2 5 10
METER

B	FASADÄNDRINGAR, UTVÄNDIGA PARTIER, VENTILATIONS Galler, ÄNDRAD ANVÄNDNING	2024.04.25	
A	FASADÄNDRINGAR, UTVÄNDIGA PARTIER, AVFALLSHANTERING	2024.01.26	
BET	ÄNDRINGEN AVSER	DATUM	SIGN
BYGGLOVSHANDLING			
2023.11.09			
KV LÄRAREN 7			
SWECO			
Sweco Sverige AB Sweco Architects			
Telefon +46 8 695 60 00			
www.sweco.se			
SEMICD	SELIAG/SEMICD		
SEBOCO	30056113		
PLAN			
PLAN 1, KV			
A1			
1:100			
A-40-1-01			
B			