

FÖRKLARINGAR

MÅTT ANGES I MILLIMETER
PLUSHÖJDEN ANGES I METER OCH AVSER FÄRDIG YTA DÄR EJ ANNAT ANGES

- HUSDEL MED ÄNDRAD ANVÄNDNING
- BEFINTLIG BYGGNADSDDEL, SKÄRNING
- NY BYGGNADSDDEL, SKÄRNING
- BEFINTLIG DÖRR
- NY DÖRR
- UTRYMNINGSVÄG
- HUVUDENTRÉ KONTOR/BOSTAD/BUTIKSLOKAL
- SEKUNDÄR ENTRÉ

HÄNVISNINGAR

FÖR BRANDCELLSGRÄNSER SE BRANDTEKNISKT UTLÅTANDE (BILAGA)

PLANER SE A-40-1-01, -02, -04, -06

SEKTIONER SE A-40-2-01, A-40-2-02

UPPSTÄLLNINGAR SE A-42-6-02

FÖR BEFINTLIG UTFÖRANDE SE RELATIONSHANDLINGAR NEDAN:

PLANER SE A-48-1-01, -02, -04, -06


SEKTIONER SE A-48-2-01, A-48-2-02

FÖRSLAGSBESKRIVNING SE A01

ÖVERSIKT LÄGENHETER SE A03

ANTIKVARIATSKT UTLÅTANDE

UTLÅTANDE OM TILLGÅNGLIGHET

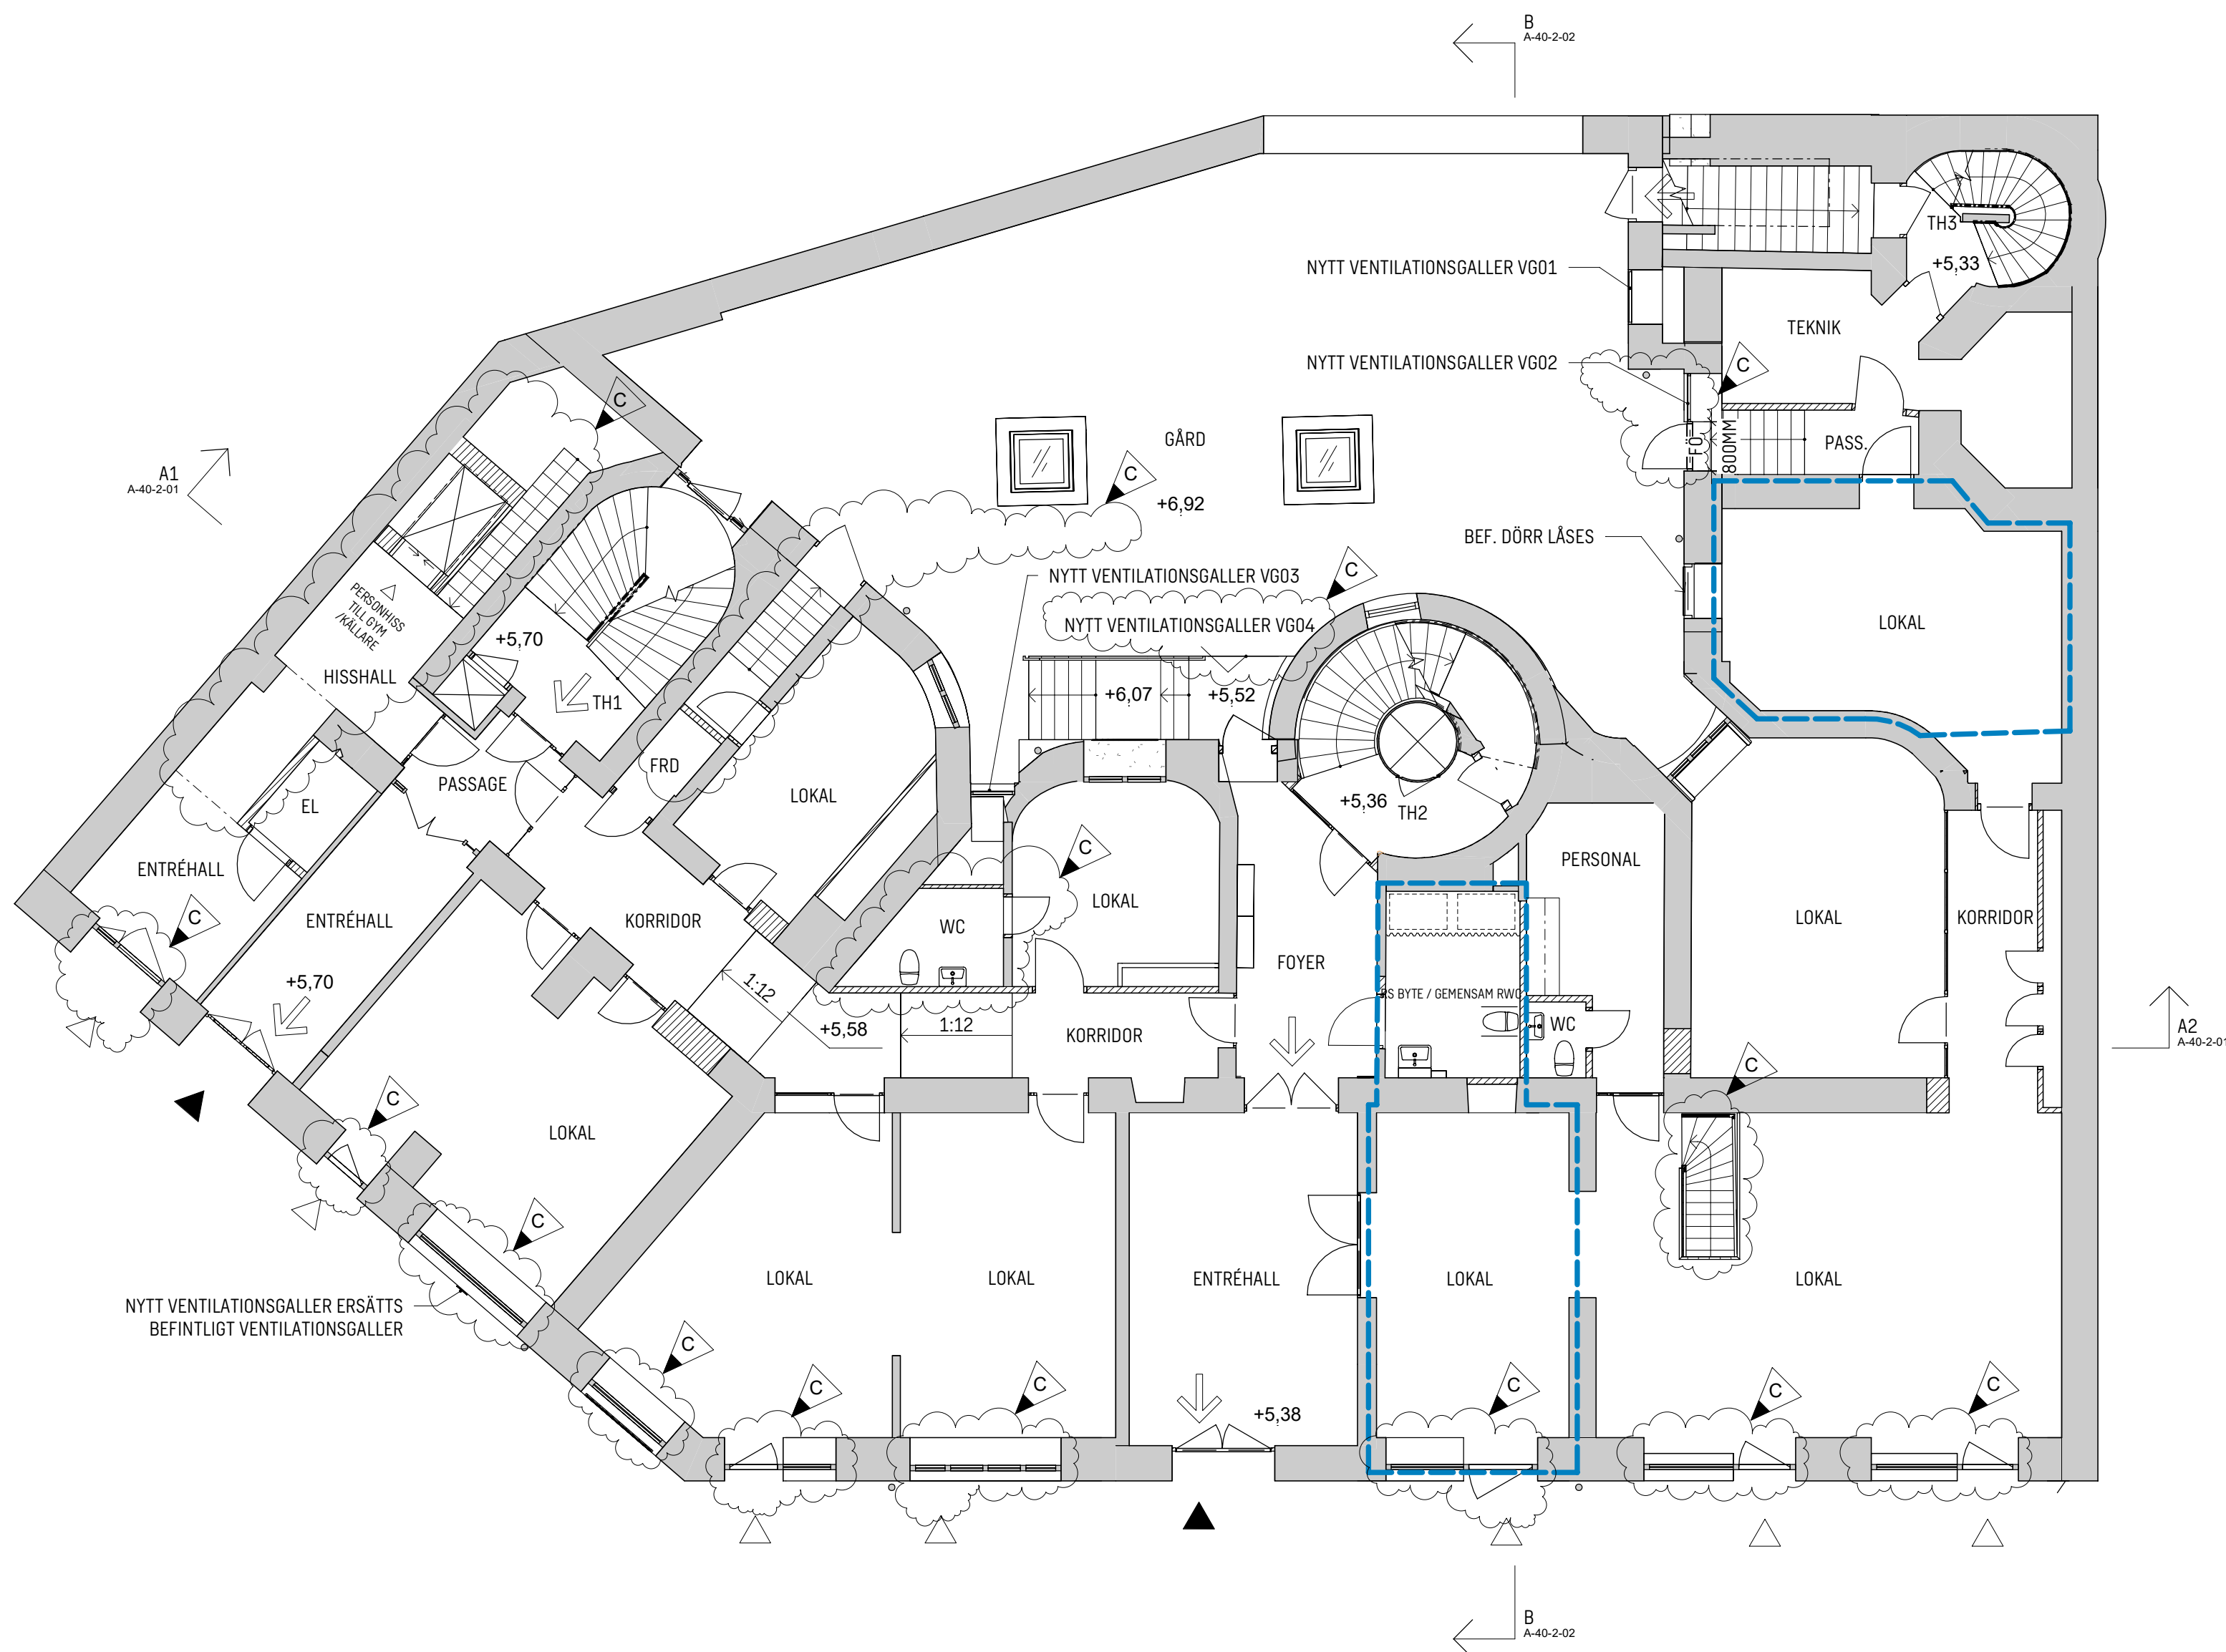

PLAN 2, BV (ENTRÉ OCH LOKALER FÖR AFFÄRSÄNDAMÅL)



C	FASADÄNDRINGAR, UTVÄNDIGA PARTIER, VENTILATIONS Galler, ÄNDRAD ANVÄNDNING	2024.04.25	
B	VENTILATIONS Galler, BV RUMSTYP	2024.03.18	
A	FASADÄNDRINGAR, UTVÄNDIGA PARTIER, AVFALLSHANTERING	2024.01.26	
BET	ÄNDRINGEN AVSER	DATUM	SIGN

BYGGLOVSHANDLING		HANDLING	
2023.11.09	DATUM	ÄNDRING	
KV LÄRAREN 7		PROJEKT	
SWECO		ANSVARIG PART	
Sweco Sverige AB Sweco Architects		Telefon +46 8 695 60 00 www.sweco.se	
SEMICO	HANDLAGARE	SELIAG/SEMICO	SKAPAD AV
SEBOCO	ANSVARIG	30056113	UPPRÄKNINGSNUMMER
PLAN		RITNINGSKATEGORI	
PLAN 2, BV		INNEHÅLL	
		A1	FÖRBJÄT
		1:100	SKALA
A-40-1-02		NUMMER	BET
		C	