


FÖRKLARINGAR

PLUSHÖJDEN ANGES I METER OCH AVSER FÄRDIG YTA DÄR EJ ANNAT ANGES

- BEFINTLIG BYGGNADSDDEL, SKÄRNING
- BEFINTLIG DÖRR
- UTRYMNINGSVÄG

HÄNVISNINGAR

SEKTION SE A-48-2-1

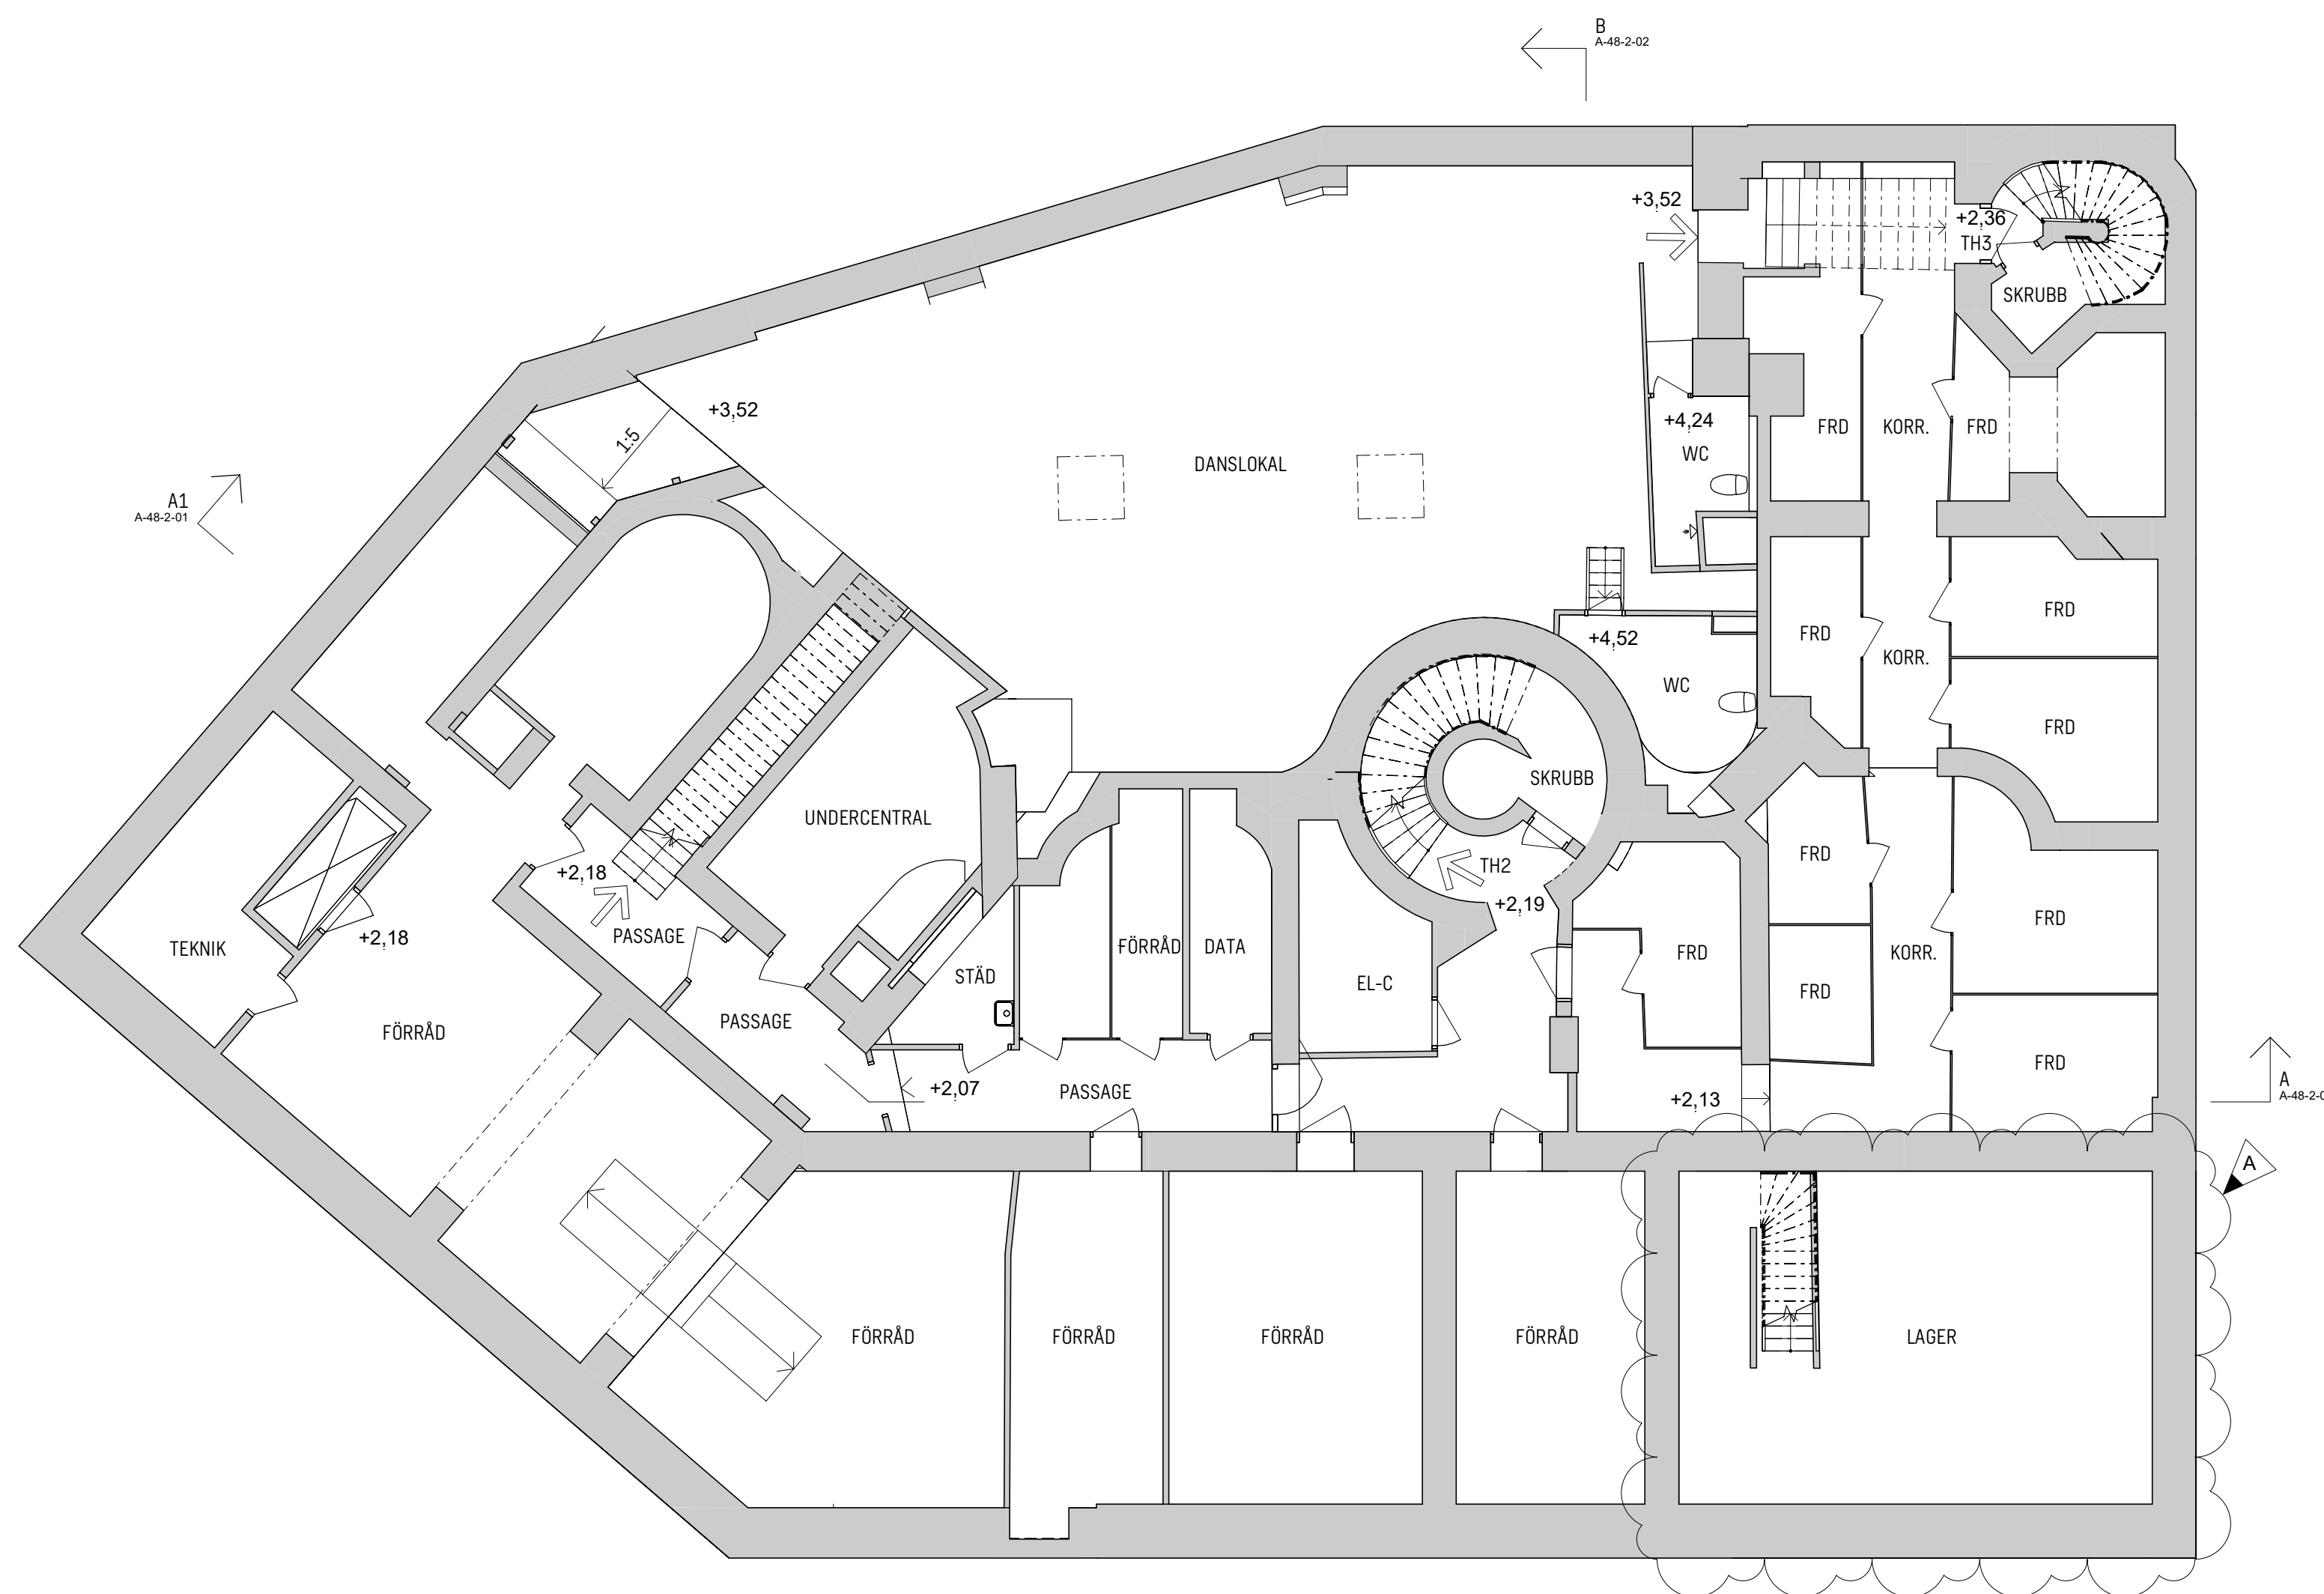

PLAN 1, KV - BEFINTLIGT (LOKALER FÖR AFFÄRSÄNDAMÅL SAMT BOSTADSKOMPLEMENT)

0 1 2 5 10
METER

A	FASADÄNDRINGAR, UTVÄNDIGA PARTIER, VENTILATIONS Galler, ÄNDRAD ANVÄNDNING	2024.04.25	
BET	ÄNDRINGEN AVSER	DATUM	SIGN
BYGGLOVSHANDLING			
2023.11.09			
KV LÄRAREN 7			
SWECO			
Sweco Sverige AB Sweco Architects			
Telefon +46 8 695 60 00			
www.sweco.se			
SEMICD	SELIAG/SEMICD		
SEBOCO	30056113		
PLAN			
PLAN 1, KV			
A1			
1:100			
A-48-1-01			
A			