
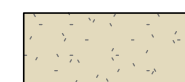
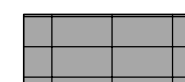



FÖRKLARINGAR

MÄTT ANGES I MILLIMETER
PLUSHÖJDEN ANGES I METER OCH AVSER FÄRDIG YTA DÄR EJ
ANNAT ANGES. MÄTTSATTA DELAR GÄLLER FÖRE SKALMÄTT.

6 = VENTILATIONSGALLER

TAK/FASAD/PARTIER:

-  BEFINTLIG TAKPLÅT RÖD
-  BEFINTLIG PUTSAD FASAD
-  BEFINTLIG SOCKEL MOT GÅRD AV STEN
-  BEFINTLIGA FÖNSTER OCH DÖRRAR AV TRÄ, MÅLADE I BRUN KULÖR

VENTILATIONSGALLER:
NYA VENTILATIONSGALLER UTFÖRS AV METALLGALLER.
YTBEHANDLING ENLIGT UTVÄNDIG MATERIAL- OCH
KULÖRBESKRIVNING.

NY TRÄDÖRR MOT GÅRD:
NY TRÄDÖRR MOT GÅRD UTFÖRS SOM ENKEL SLAGDÖRR AV TRÄ,
MED FÖNSTER. YTBEHANDLING ENLIGT UTVÄNDIG MATERIAL- OCH
KULÖRBESKRIVNING.

AGGREGAT OCH EL-DRAGNINGAR/TÄCKPLÅT
4STK BEFINTLIGA AGGREGAT SAMT TILLHÖRANDE UTANPÅLIGGANDE
EL-DRAGNINGAR (OCH TÄCKPLÅT) RIVS. YTÖR BAKOM DESSA
INSTALLATIONER RENGÖRS OCH LAGAS VID BEHOV.

FÖRESKRIFTER

OBS! KULÖRER OCH YTBEHANDLING ANGES I MATERIAL- OCH
KULÖRBESKRIVNING.

HÄNVISNINGAR

PLANER SE A-40-1-01, -02, -04, -06
SEKTIONER SE A-40-2-01 TILL A-40-2-02
FASADER SE A-40-3-03
UTVÄNDIGA UPPSTÄLLNINGAR A-42-4-02
UTVÄNDIGA DETALJER A-42-6-02

FÖR BEFINTLIGT UTFÖRANDE SE RELATIONSHANDLIGAR NEDAN:

PLANER SE A-48-1-01, -02, -04, -06
SEKTIONER SE A-48-2-01 TILL A-48-2-02
FASADER SE A-48-3-03

SE ÄVEN:


FÖRSLAGSBESKRIVNING SE A01

UTVÄNDIG MATERIAL- OCH KULÖRBESKRIVNING SE A02


ÖVERSIKT LÄGENHETER SE A03

ANTIKVARIATSKT UTLÅTANDE


UTLÅTANDE OM TILLGÅNGLIGHET

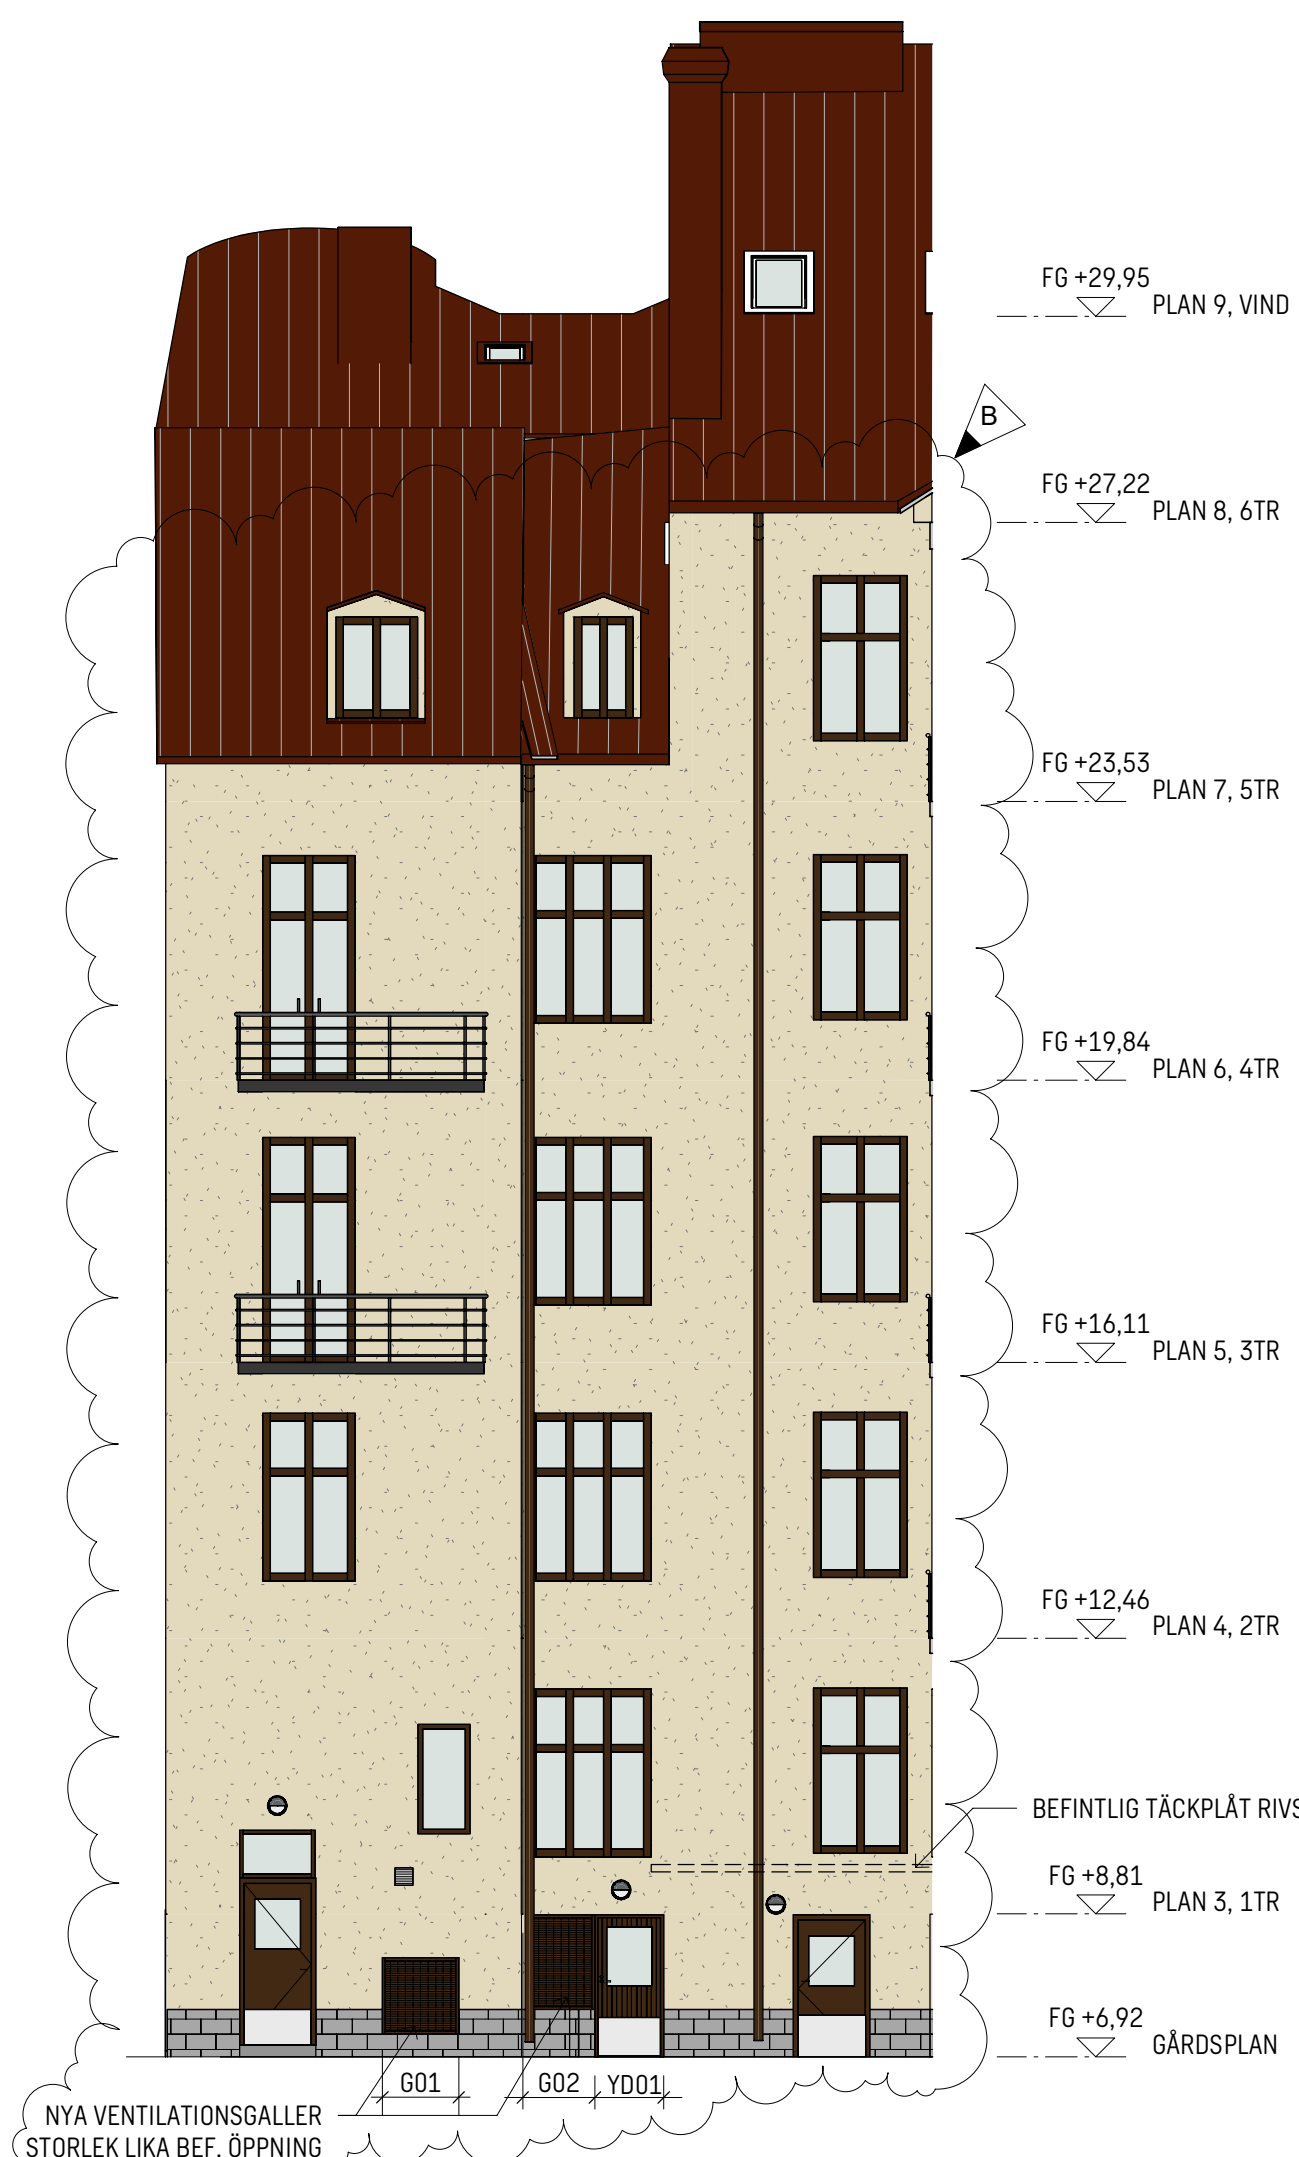

FASAD MOT VÄSTER

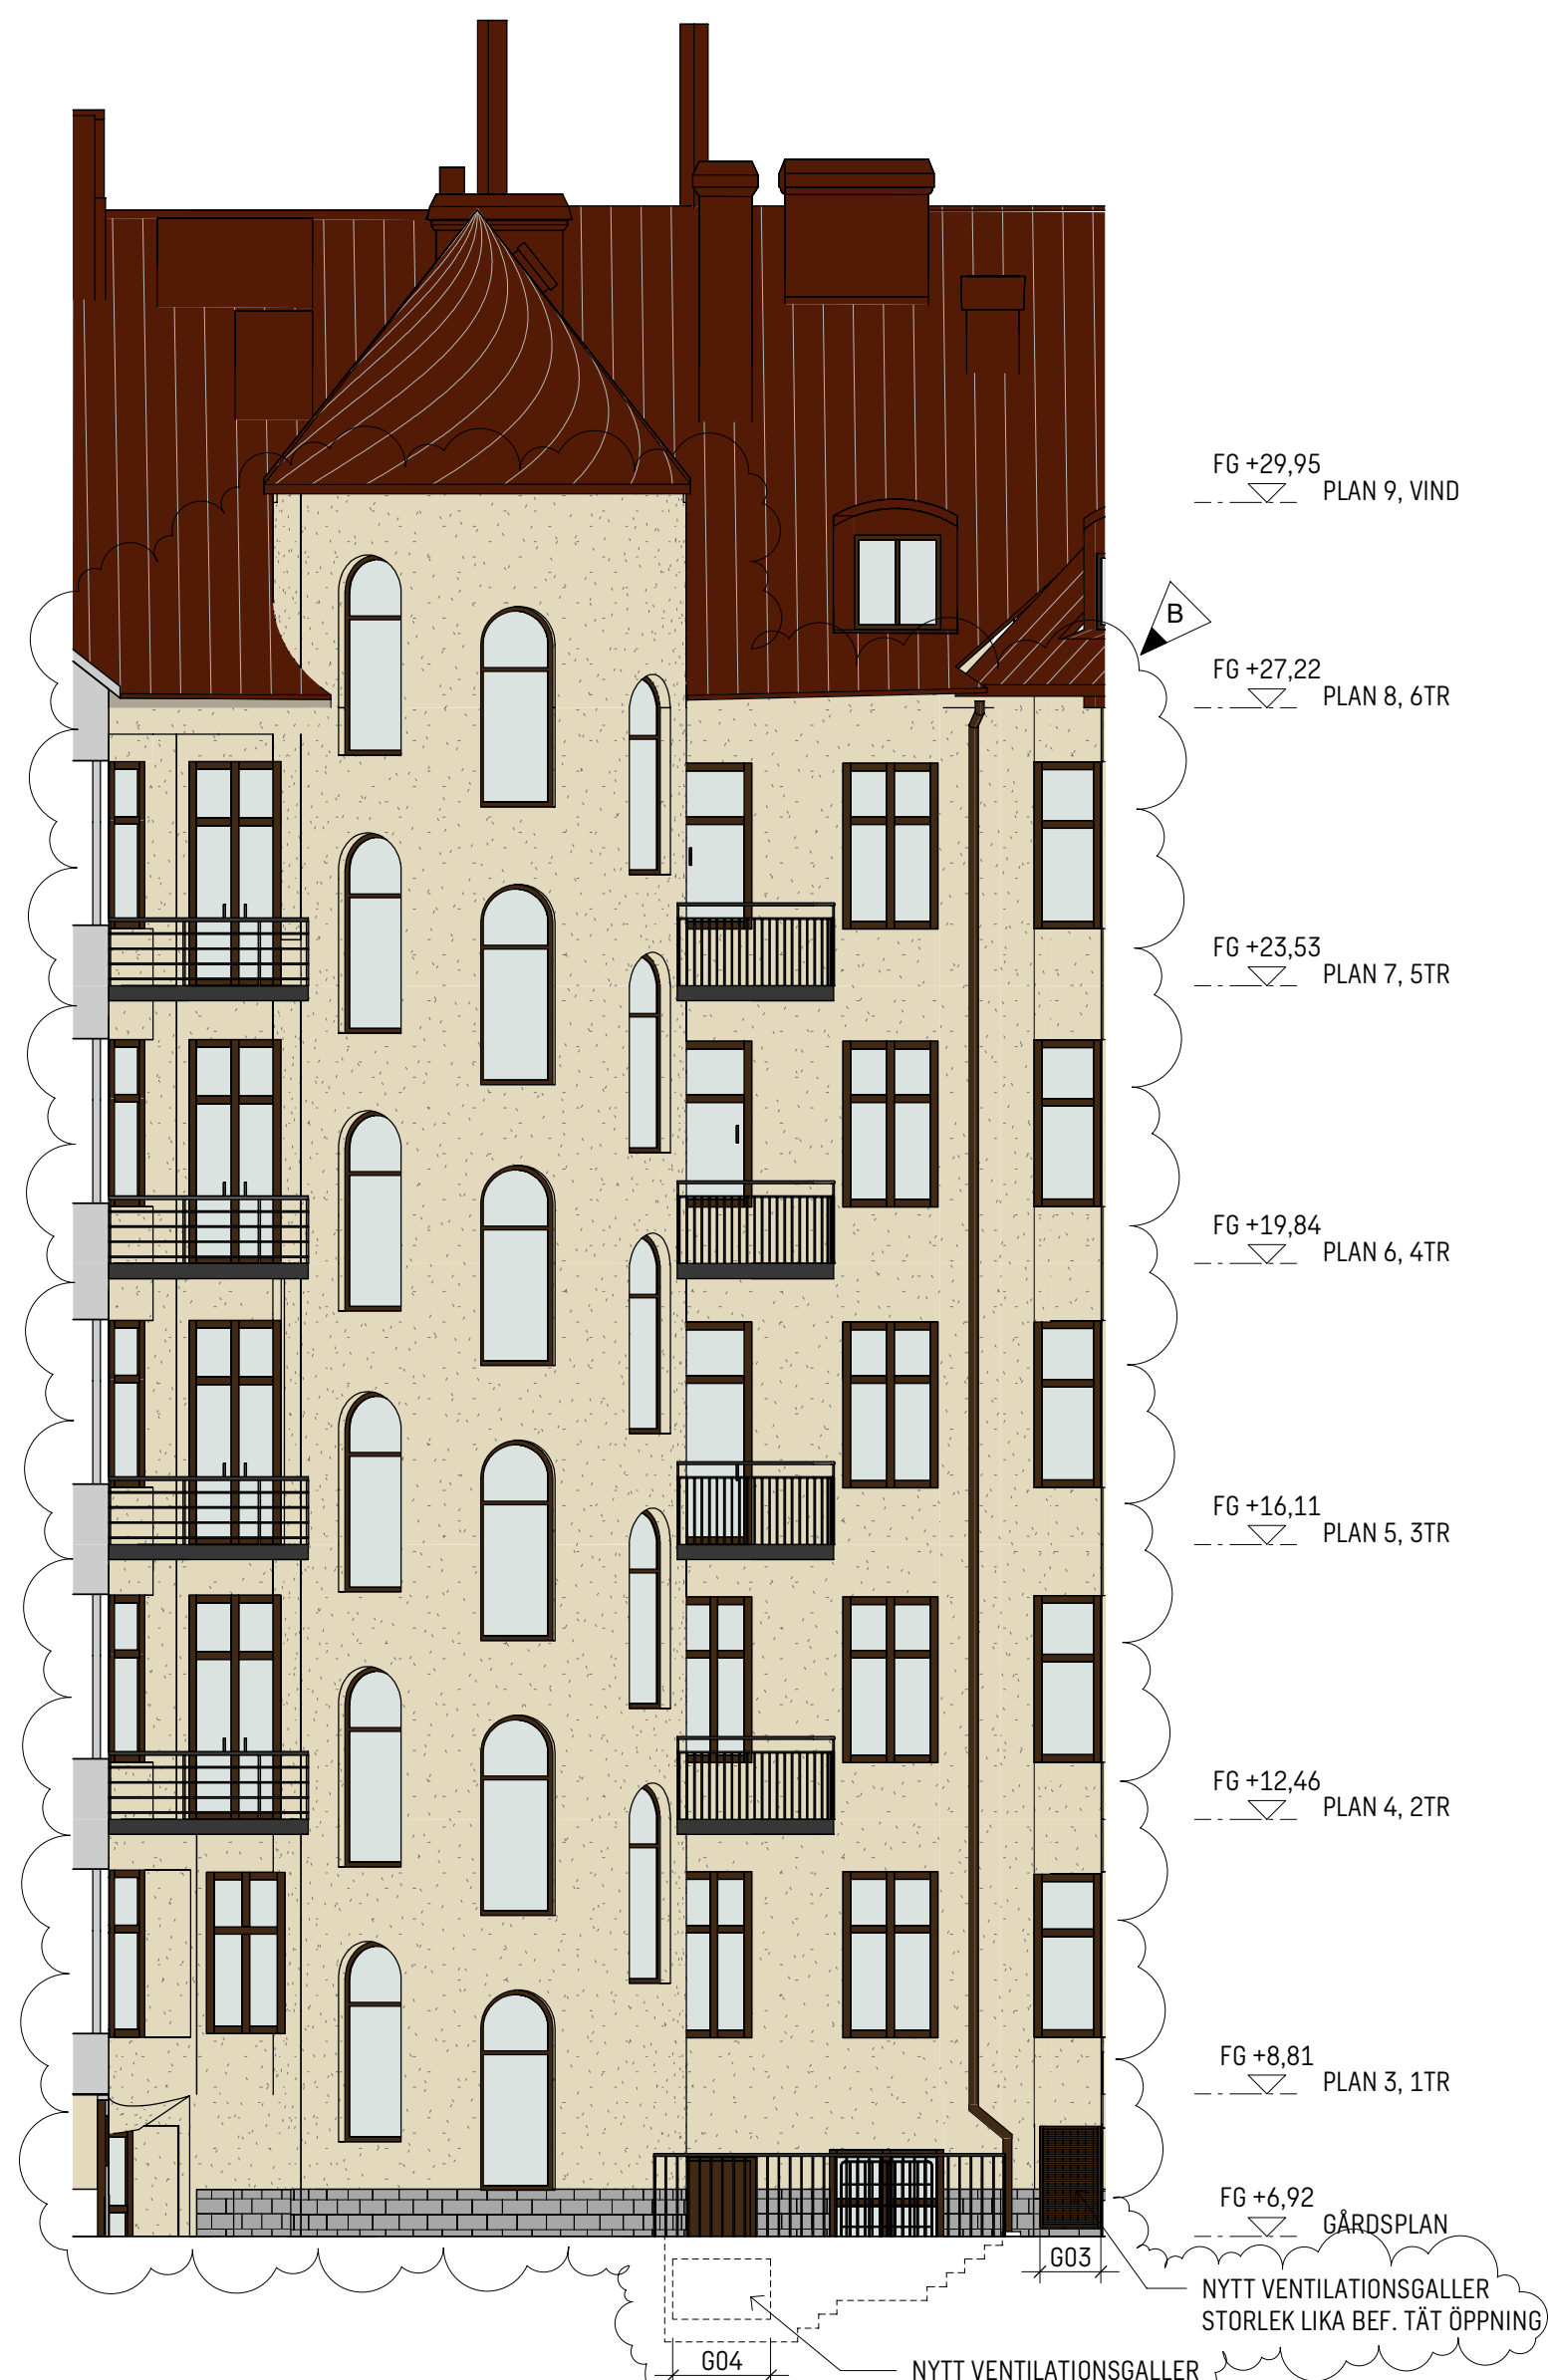

FASAD MOT NORR

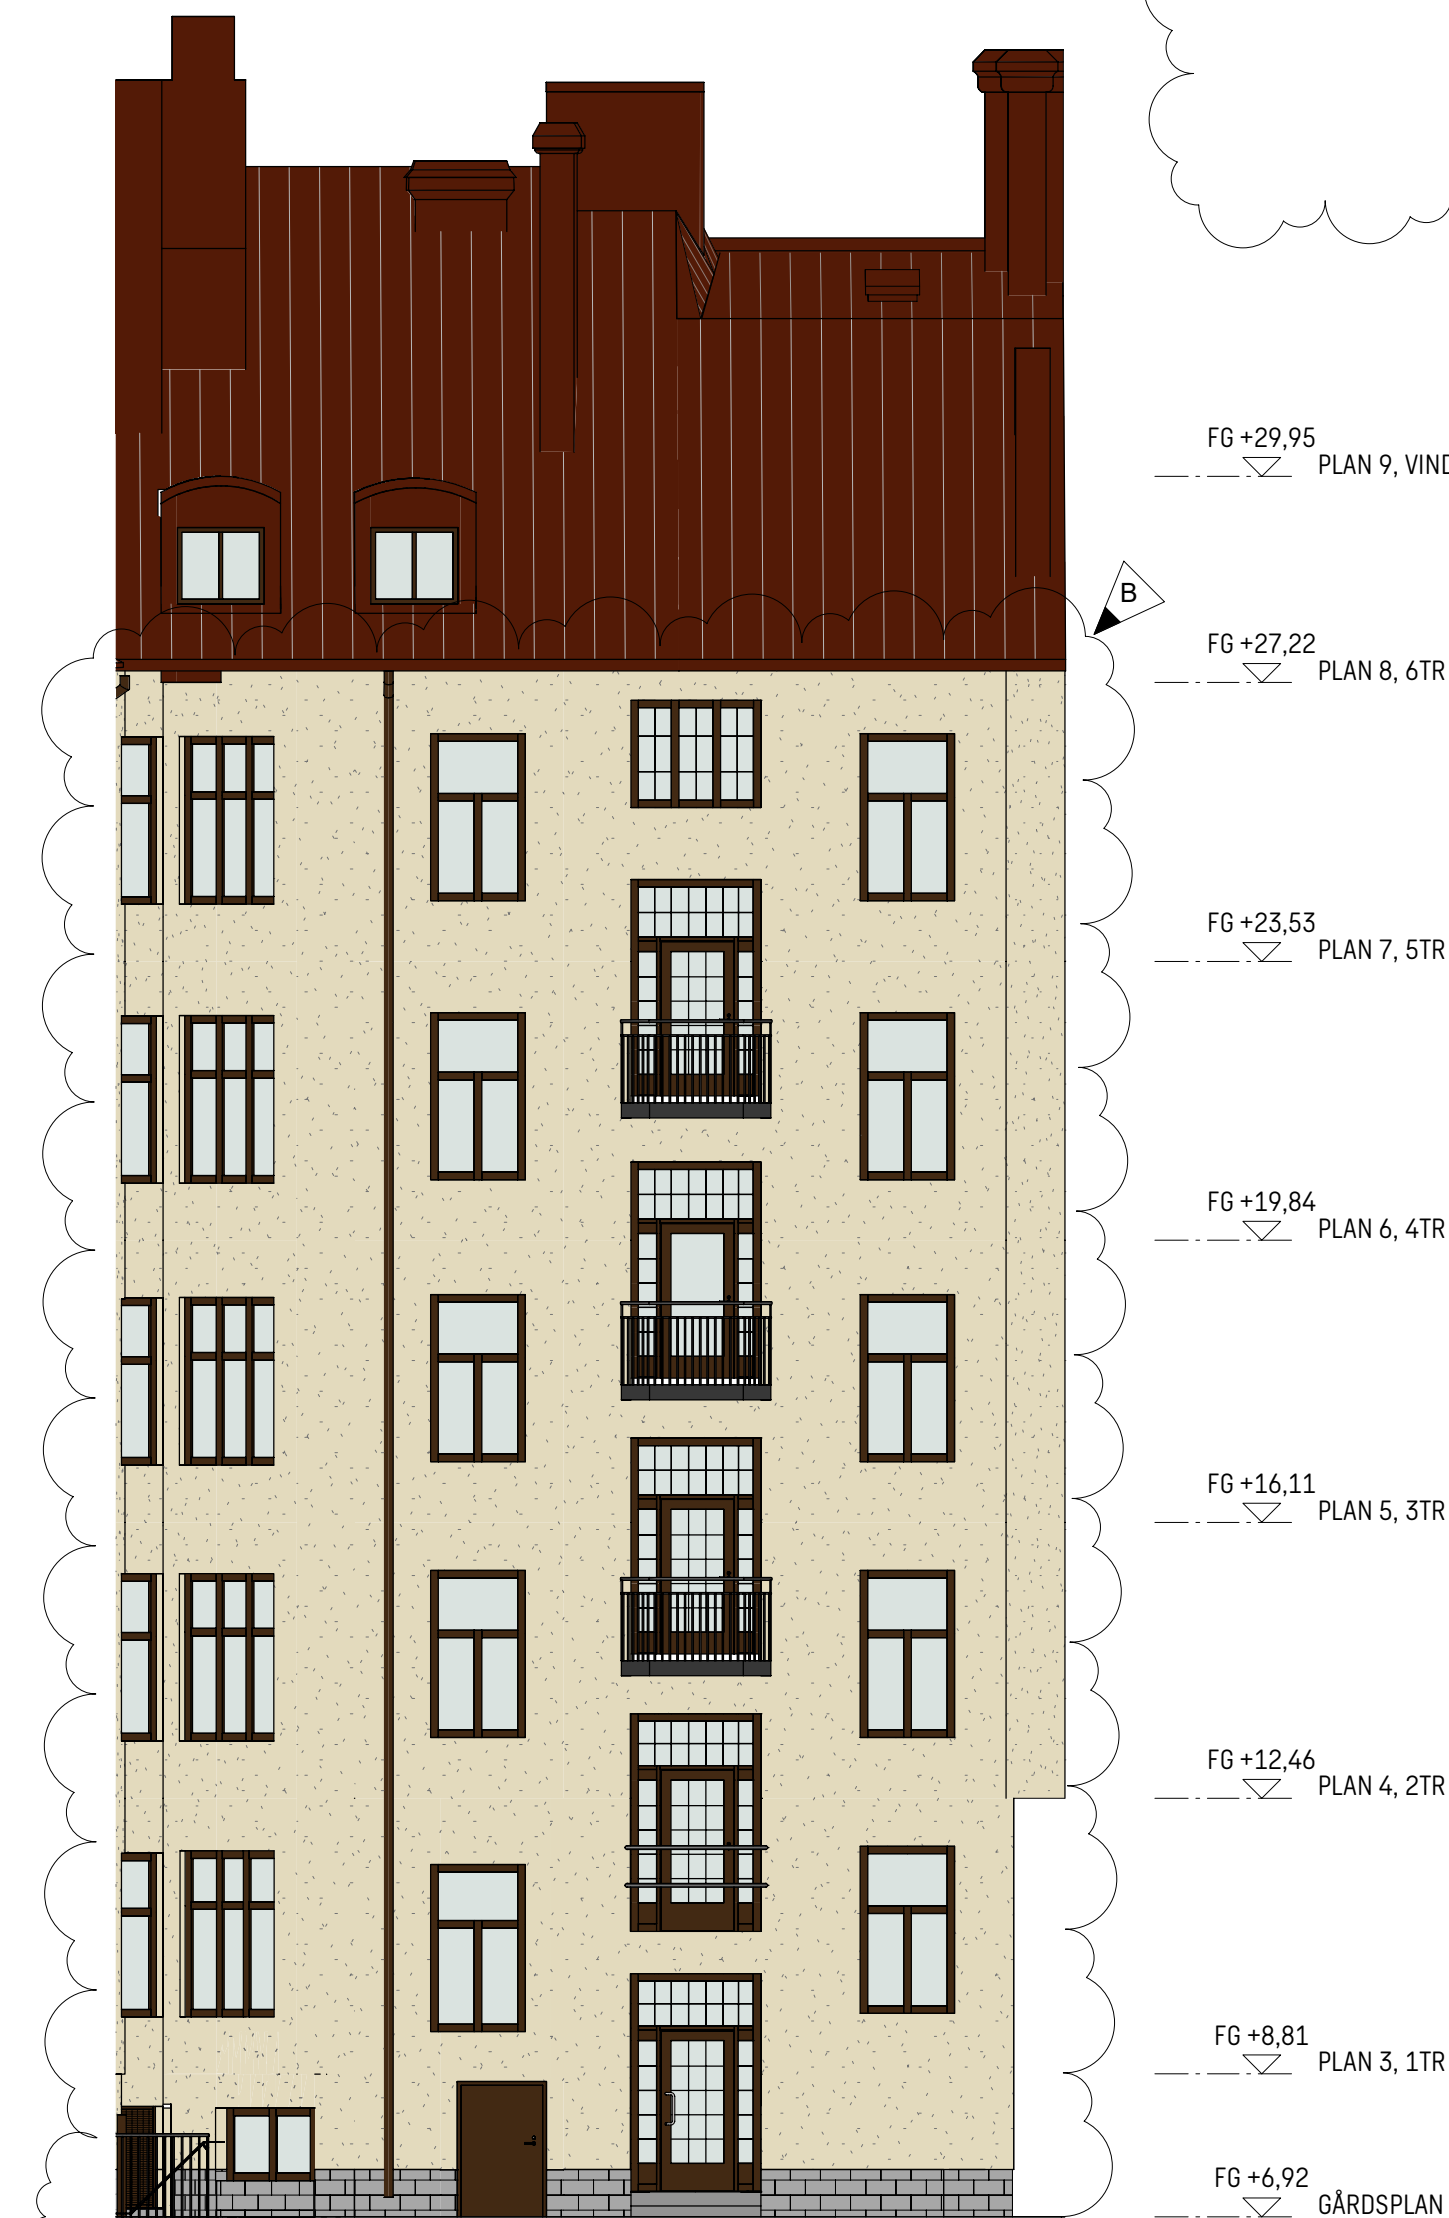

FASAD MOT NORDOST

0 1 2 5 10
METER

B	FASADÄNDRINGAR, UTVÄNDIGA PARTIER, VENTILATIONSGALLER, ÄNDRAD ANVÄNDNING	2024.04.25	
A	VENTILATIONSGALLER, BV RUMSTYP	2024.03.18	
BET	ÄNDRINGEN AVSER	DATUM	SIGN
BYGGLOVSHANDLING			
2024.01.26			
KV LÄRAREN 7			
SWECO			
Sweco Sverige AB Sweco Architects			
Telefon +46 8 695 60 00			
www.sweco.se			
SEMICD	SELIAG/SEMICD		
SEBOCO	30056113		
FASAD			
FASADER INNERGÅRD			
A1			
1:100			
A-40-3-03			
B			