

## FÖRKLARINGAR

MÅTT ANGES I MILLIMETER  
PLUSHÖJDER ANGES I METER OCH AVSER FÄRDIG YTA DÄR EJ ANNAT ANGES

- HUSDEL MED ÄNDRAD ANVÄNDNING
- BEFINTLIG BYGGNADSEDEL, SKÄRNING
- NY BYGGNADSEDEL, SKÄRNING
- BEFINTLIG DÖRR
- NY DÖRR
- UTRYMNINGSVÄG
- HUVUDENTRÉ KONTOR/BOSTAD/BUTIKSLOKAL
- SEKUNDÄR ENTRÉ

## HÄNVISNINGAR

FÖR BRANDCELLSGRÄNSER SE BRANDTEKNISKT UTLÅTANDE (BILAGA)

PLANER SE A-40-1-01, -02, -04, -06

SEKTIONER SE A-40-2-01, A-40-2-02

UPPSTÄLLNINGAR SE A-42-6-02

FÖR BEFINTLIG UTFÖRANDE SE RELATIONSHANDLINGAR NEDAN:

PLANER SE A-48-1-01, -02, -04, -06


SEKTIONER SE A-48-2-01, A-48-2-02

FÖRSLAGSBESKRIVNING SE A01

ÖVERSIKT LÄGENHETER SE A03

ANTIKVARIISKT UTLÅTANDE

UTLÅTANDE OM TILLGÅNGLIGHET

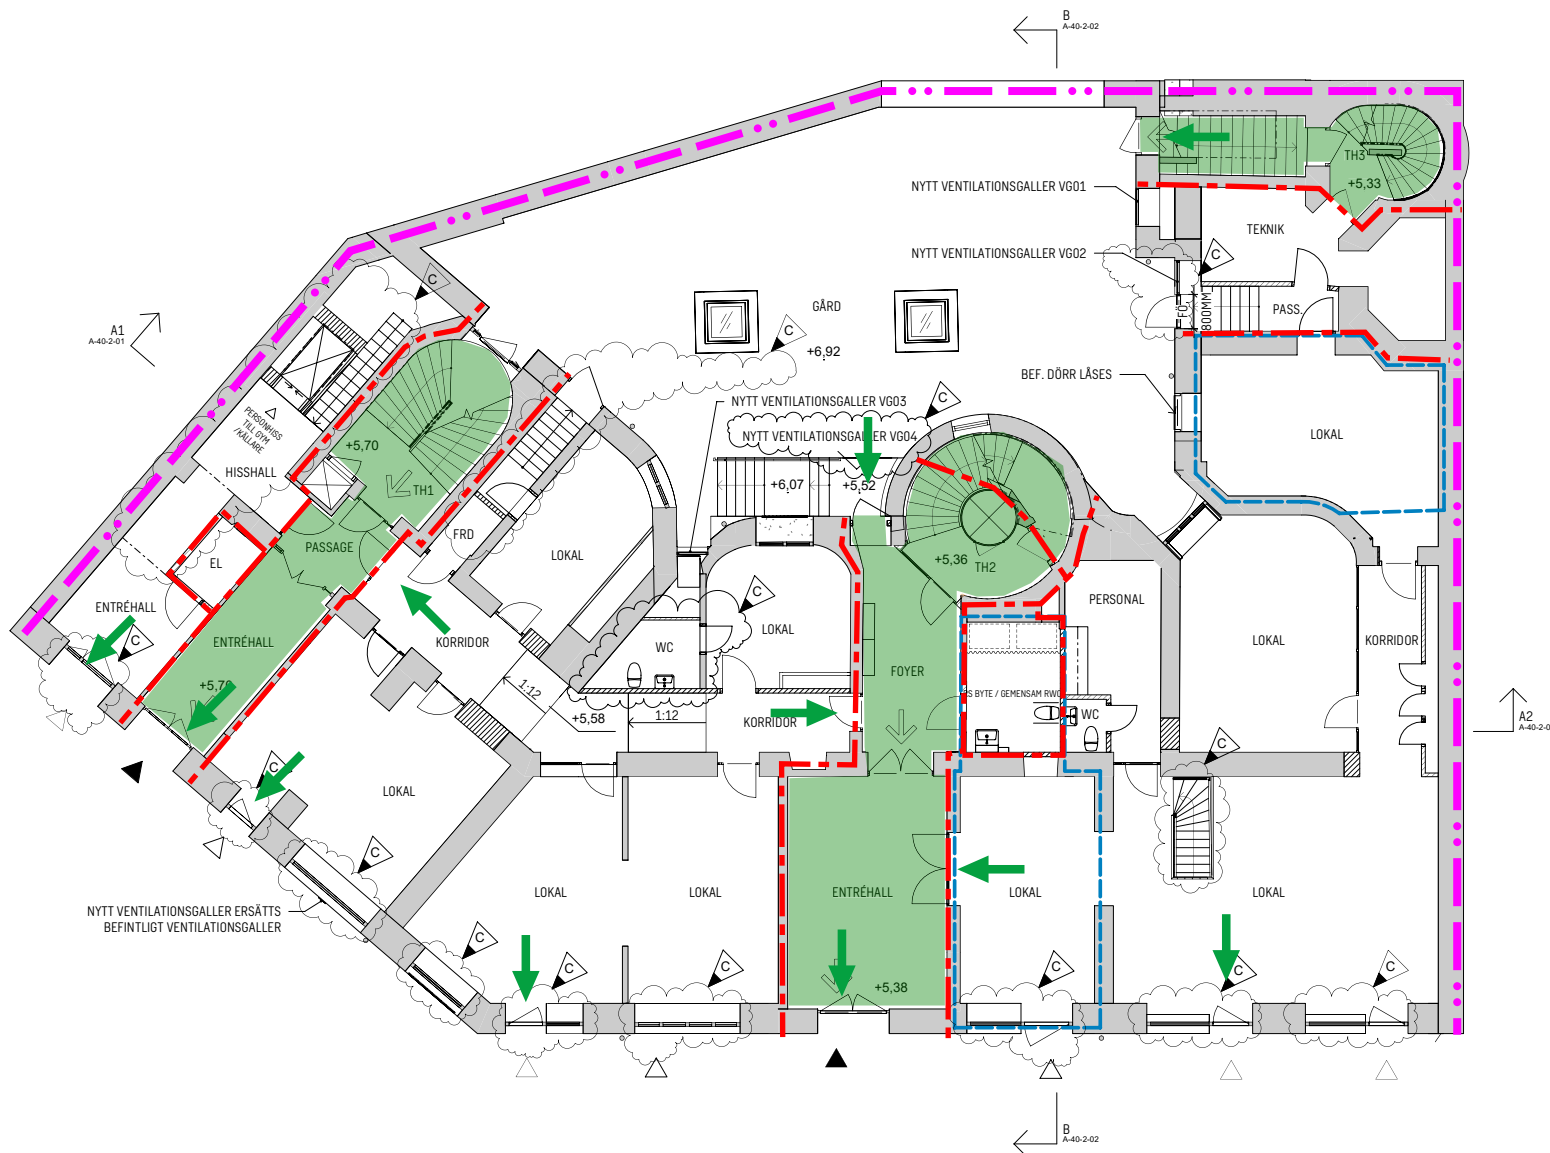

PLAN 2, BV (ENTRÉ OCH LOKALER FÖR AFFÄRSÄNDAMÅL)

## BRANDSKISS

# BRANDKONSULTEN

08 505 344 00 | www.brandkonsulten.se

Magnus Lindström  
Handläggare

2024-04-25  
Datum

1  
Sidor

- Brandcellsgräns REI 90-M
- Brandcellsgräns EI 60
- Utrymningsväg
- Utrymningsplats

0 1 2 5 10  
METER

C	FASADÄNDRINGAR, UTVÄNDIGA PARTIER, VENTILATIONSGALLER, ÄNDRAD ANVÄNDNING	2024.04.25	
B	VENTILATIONSGALLER, BV RUMSTYP	2024.03.18	
A	FASADÄNDRINGAR, UTVÄNDIGA PARTIER, AVFALLSHANTERING	2024.01.26	
BET	ÄNDRINGEN AVSER	DATUM	SIGN

BYGGLOVSHANDLING			
2023.11.09	DATUM	ÄNDRING	PROJEKT
KV LÄRAREN 7			
SWECO			
Sweco Sverige AB Sweco Architects			
Telefon +46 8 695 60 00			
www.sweco.se			
SEMICD	SELIAG/SEMICD	UPPDRAGSNUMMER	30056113
SEBOCO	30056113	ITNINGSKATEGORI	
PLAN	PLAN 2, BV	INNEHÅLL	A1
		SKALA	1:100
A-40-1-02	NUMMER	BET	C