


FÖRKLARINGAR

KORRIDORER H=2300
RUM H=2400
GYM H=2585

= VENTILATION
= BELYSNING

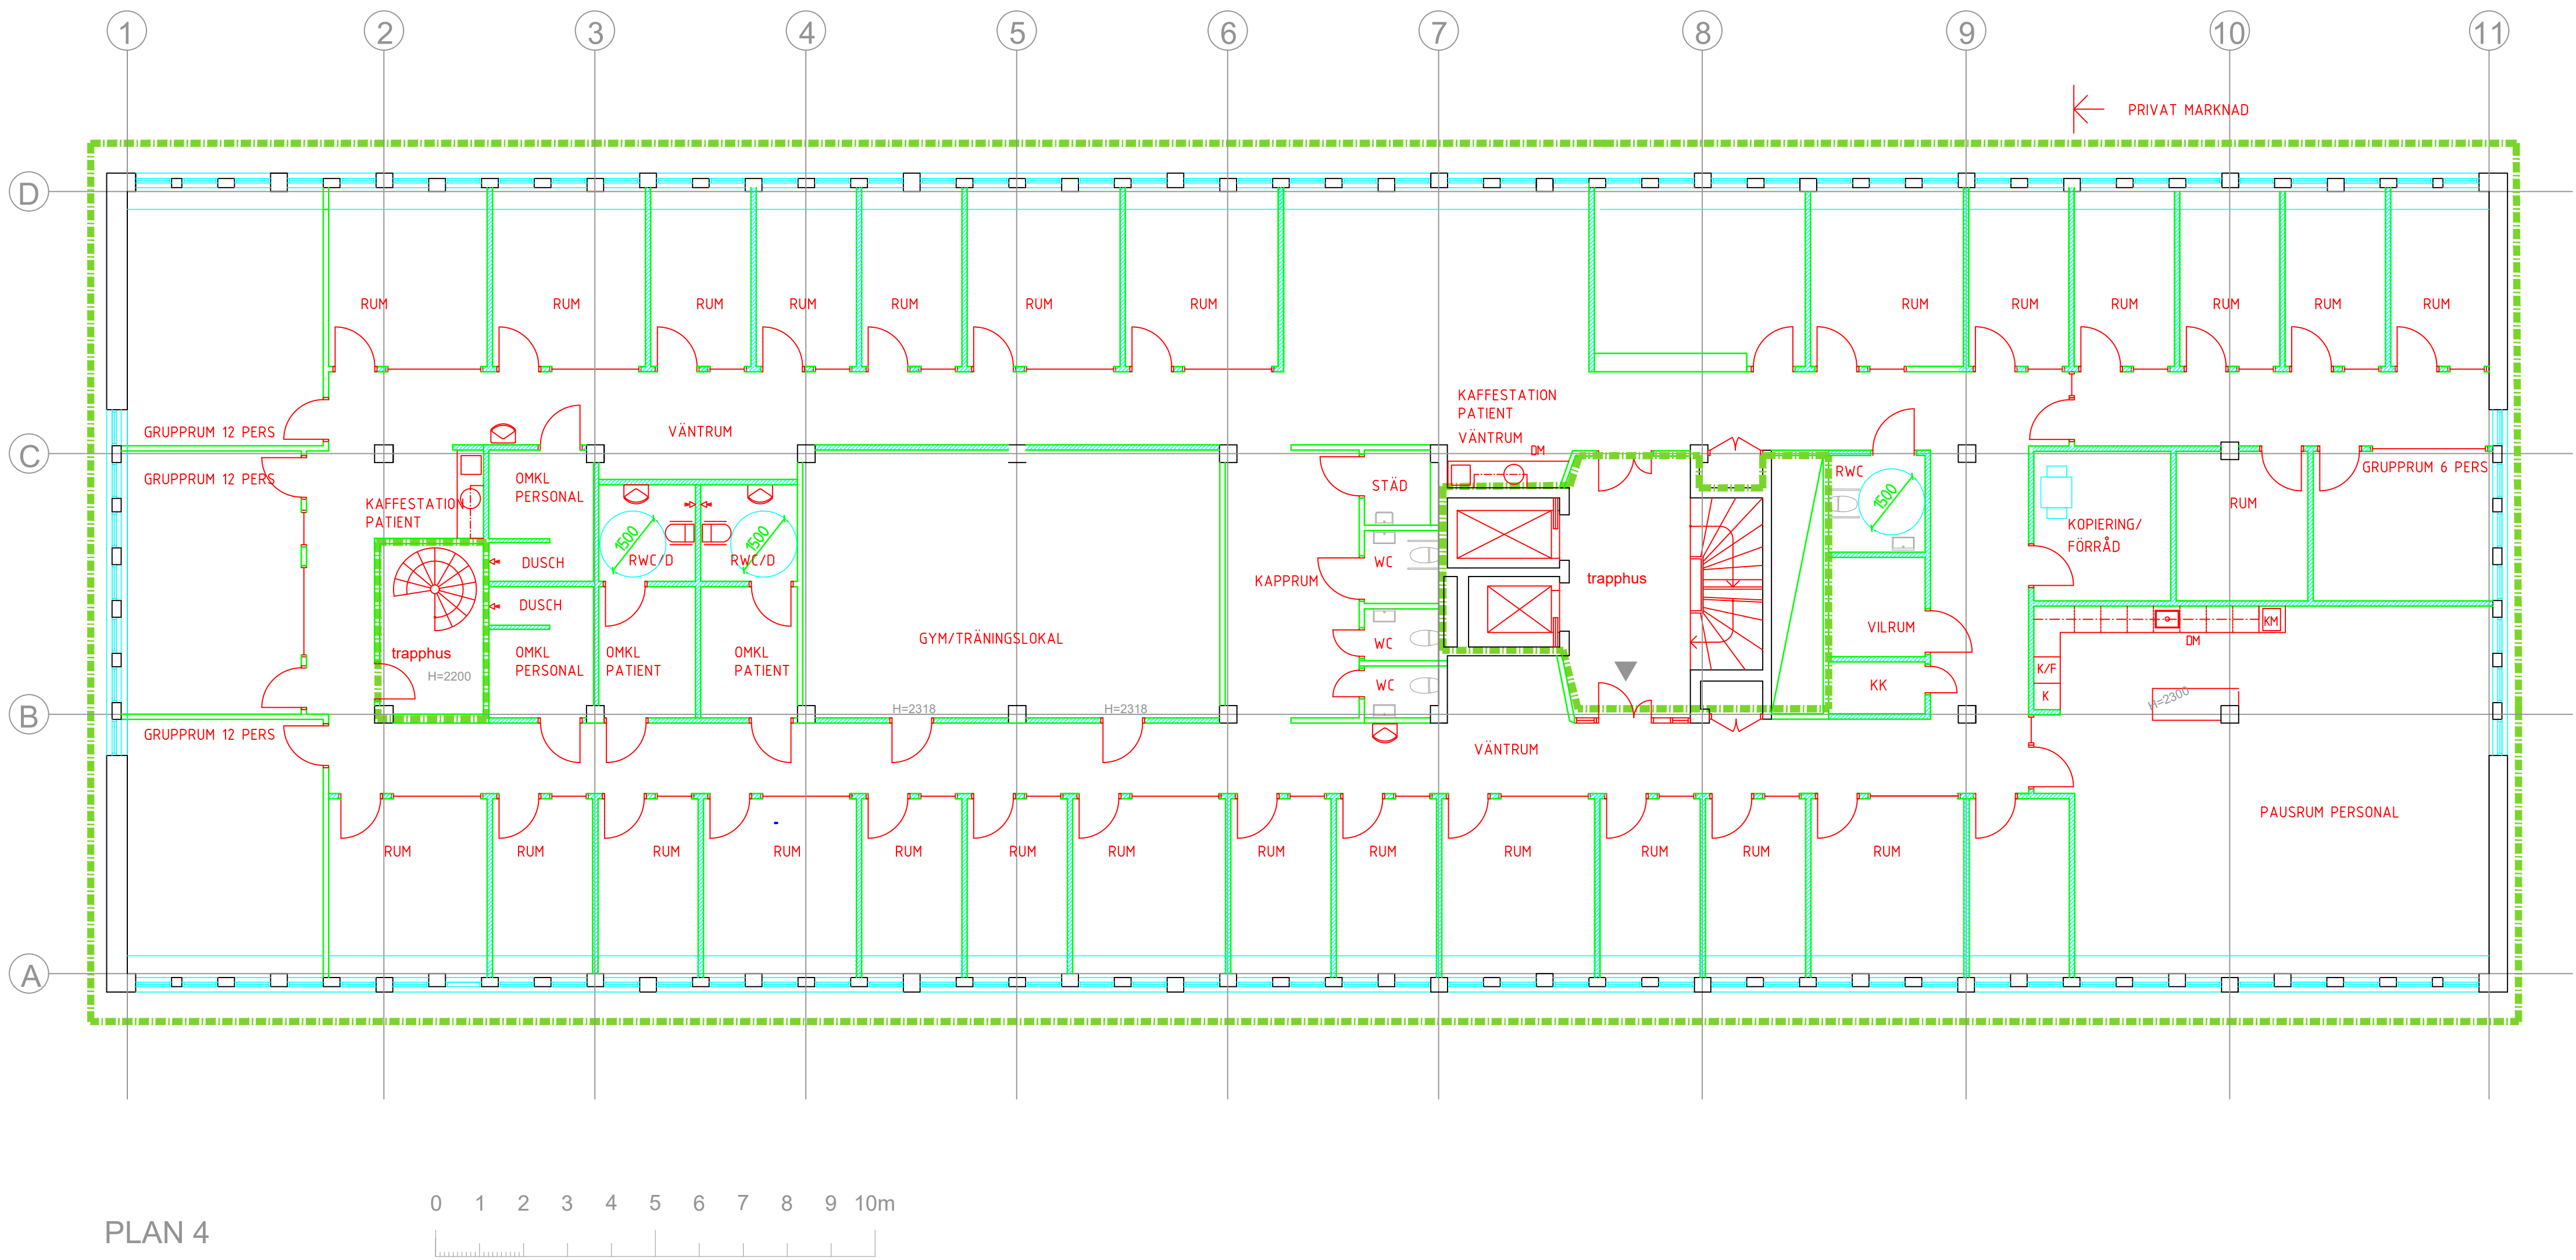

KV KNARRARNÄS 4
PLAN 4
RELATION UNDERTAK

2017-04-12

Ritningen är upprättad med äldre arkivmaterial som underlag varför full måttaktighet ej kan garanteras.