

FÖRKLARINGAR

ALLA MÅTT I MILLIMETER
ALLA PLUSHÖJDER I METER


FÖRESKRIFTER

HÄNVISNINGAR


SE RITNING: A-43-3-001



FASAD MOT NORDVÄST
BEFINTLIGT UTSEENDE

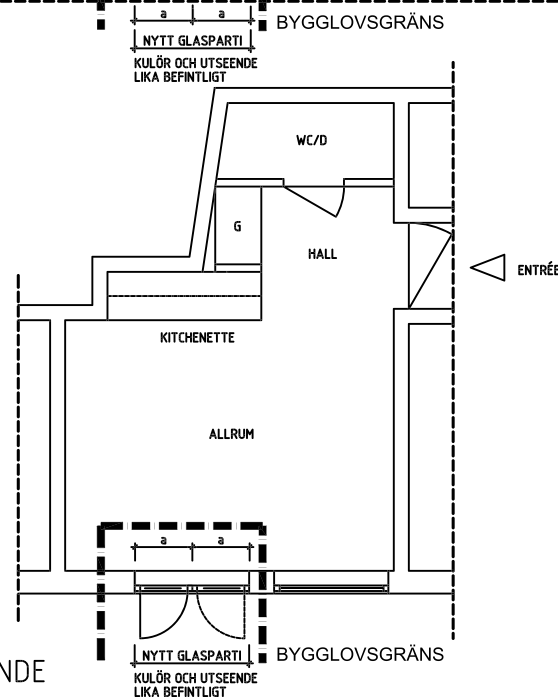

LÄGENHETSPLAN
BEFINTLIGT UTSEENDE

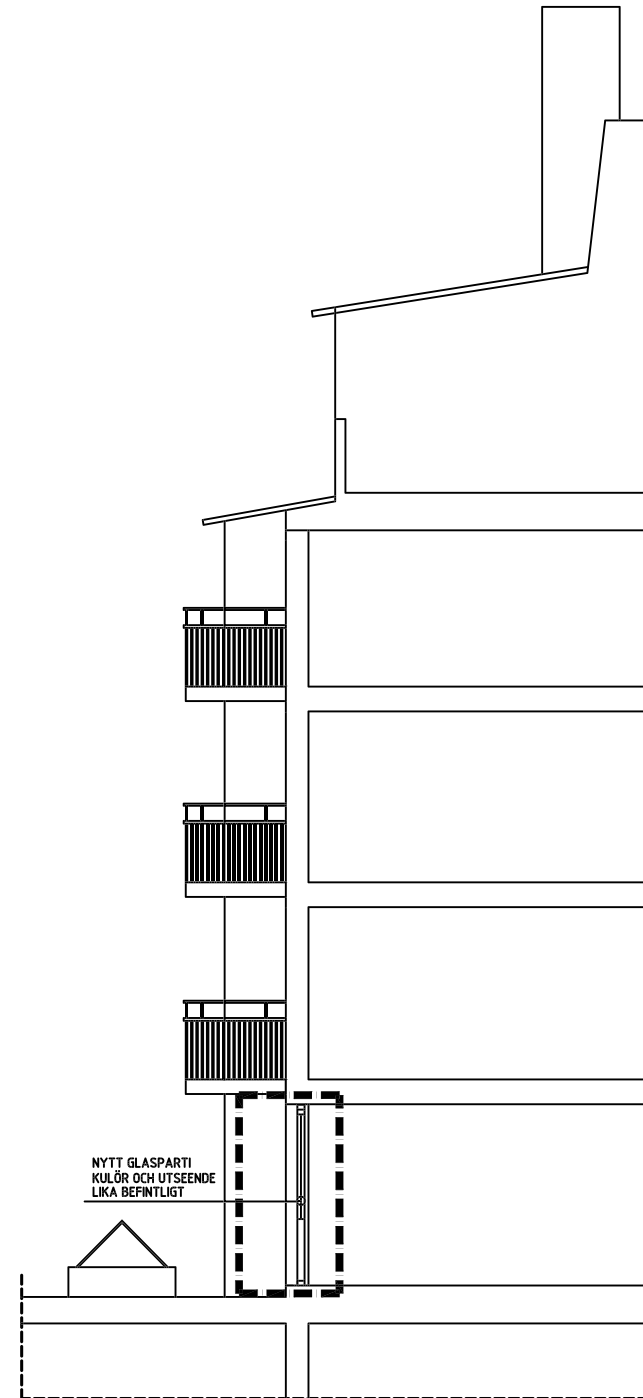

SEKTION
BEFINTLIGT UTSEENDE

BET	ANT	ÄNDRINGEN AVSER	SIGN	DATUM
BYGGLOVSHANDLING				
A	CHAKER HALILA	ANSVARIG	TEL: 072-8724008	
K				
E				
V				
L				
UPPDRAG NR		RITAD AV	HANDLÖSARE	
2024-04-28		Ch Halila	Ch Halila	
OMBYGGNAD BOSTADSHUS, VINGRÄN 6, STOCKHOLMS KOMMUN				
FASADER OCH SEKTION A-A				
NYTT UTSEENDE				
SKALA	NUMMER	I BET		
1:50	A-40-3-001			

SKALA 1:50
1 2 3 4 5 6 7 8 9 10
5m